
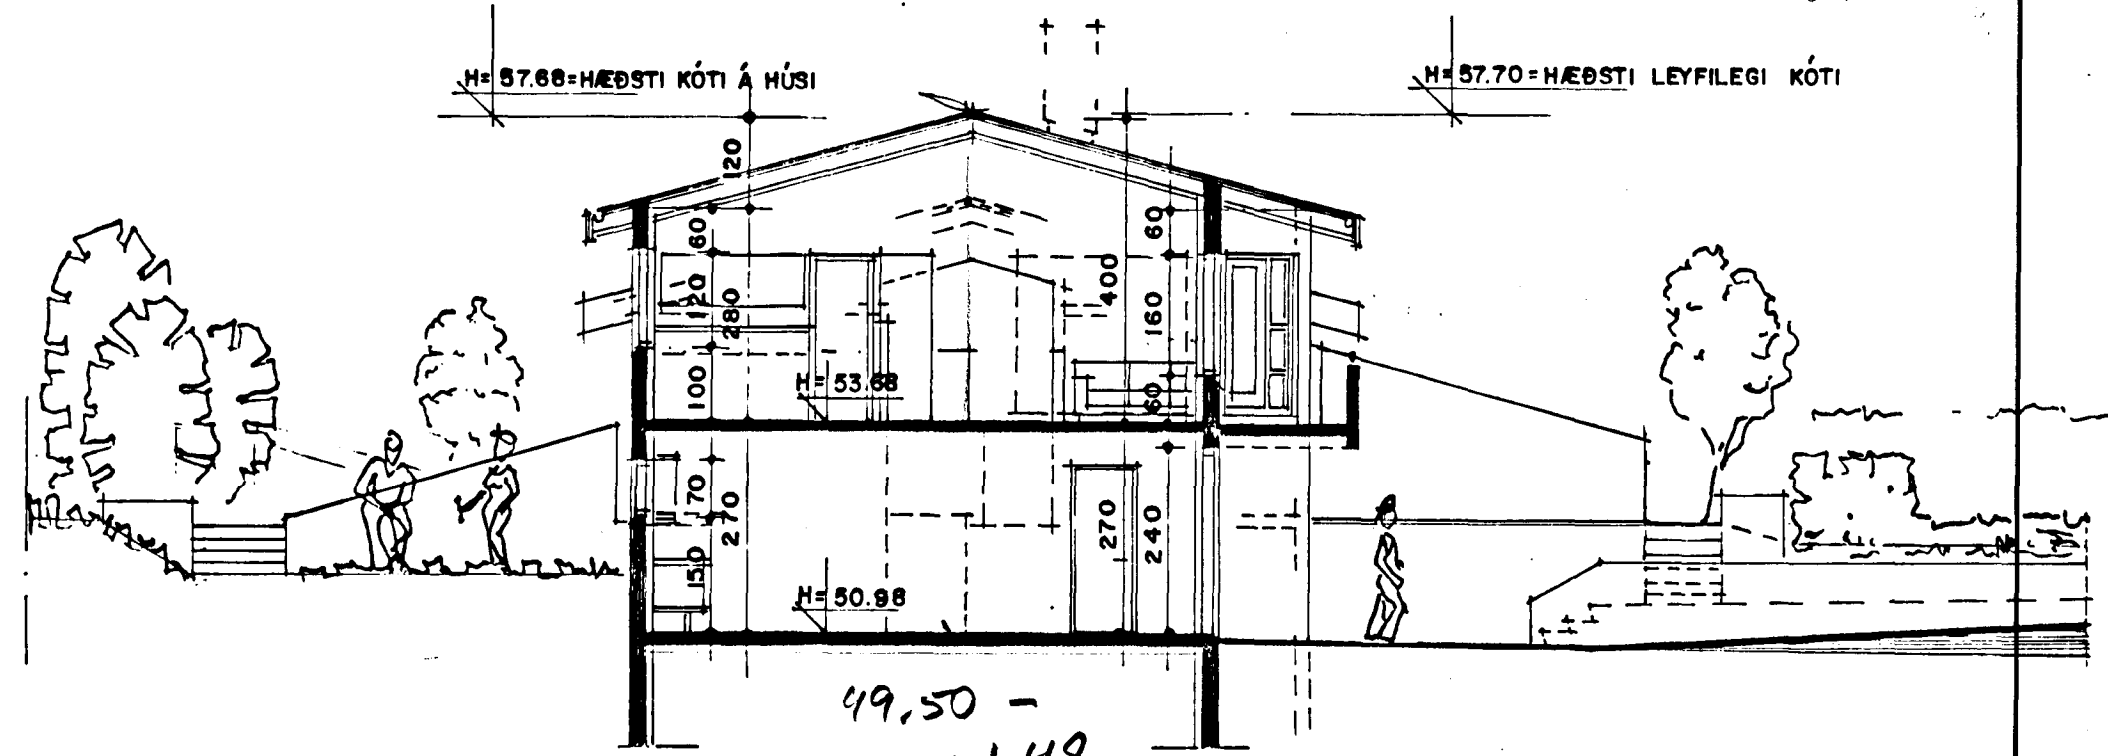



Samþykkt á fundi bygginga-
nefndar þ. 9/7 1992
BYGGINGAFULLTRÚINN
Í HAFNARFIRÐI
Sigurðir Halldór

$49,50 + 8,20 = 57,70$
-31%

Ganga skal frá opnu
aldatæði í samræmi
við reglugerðir

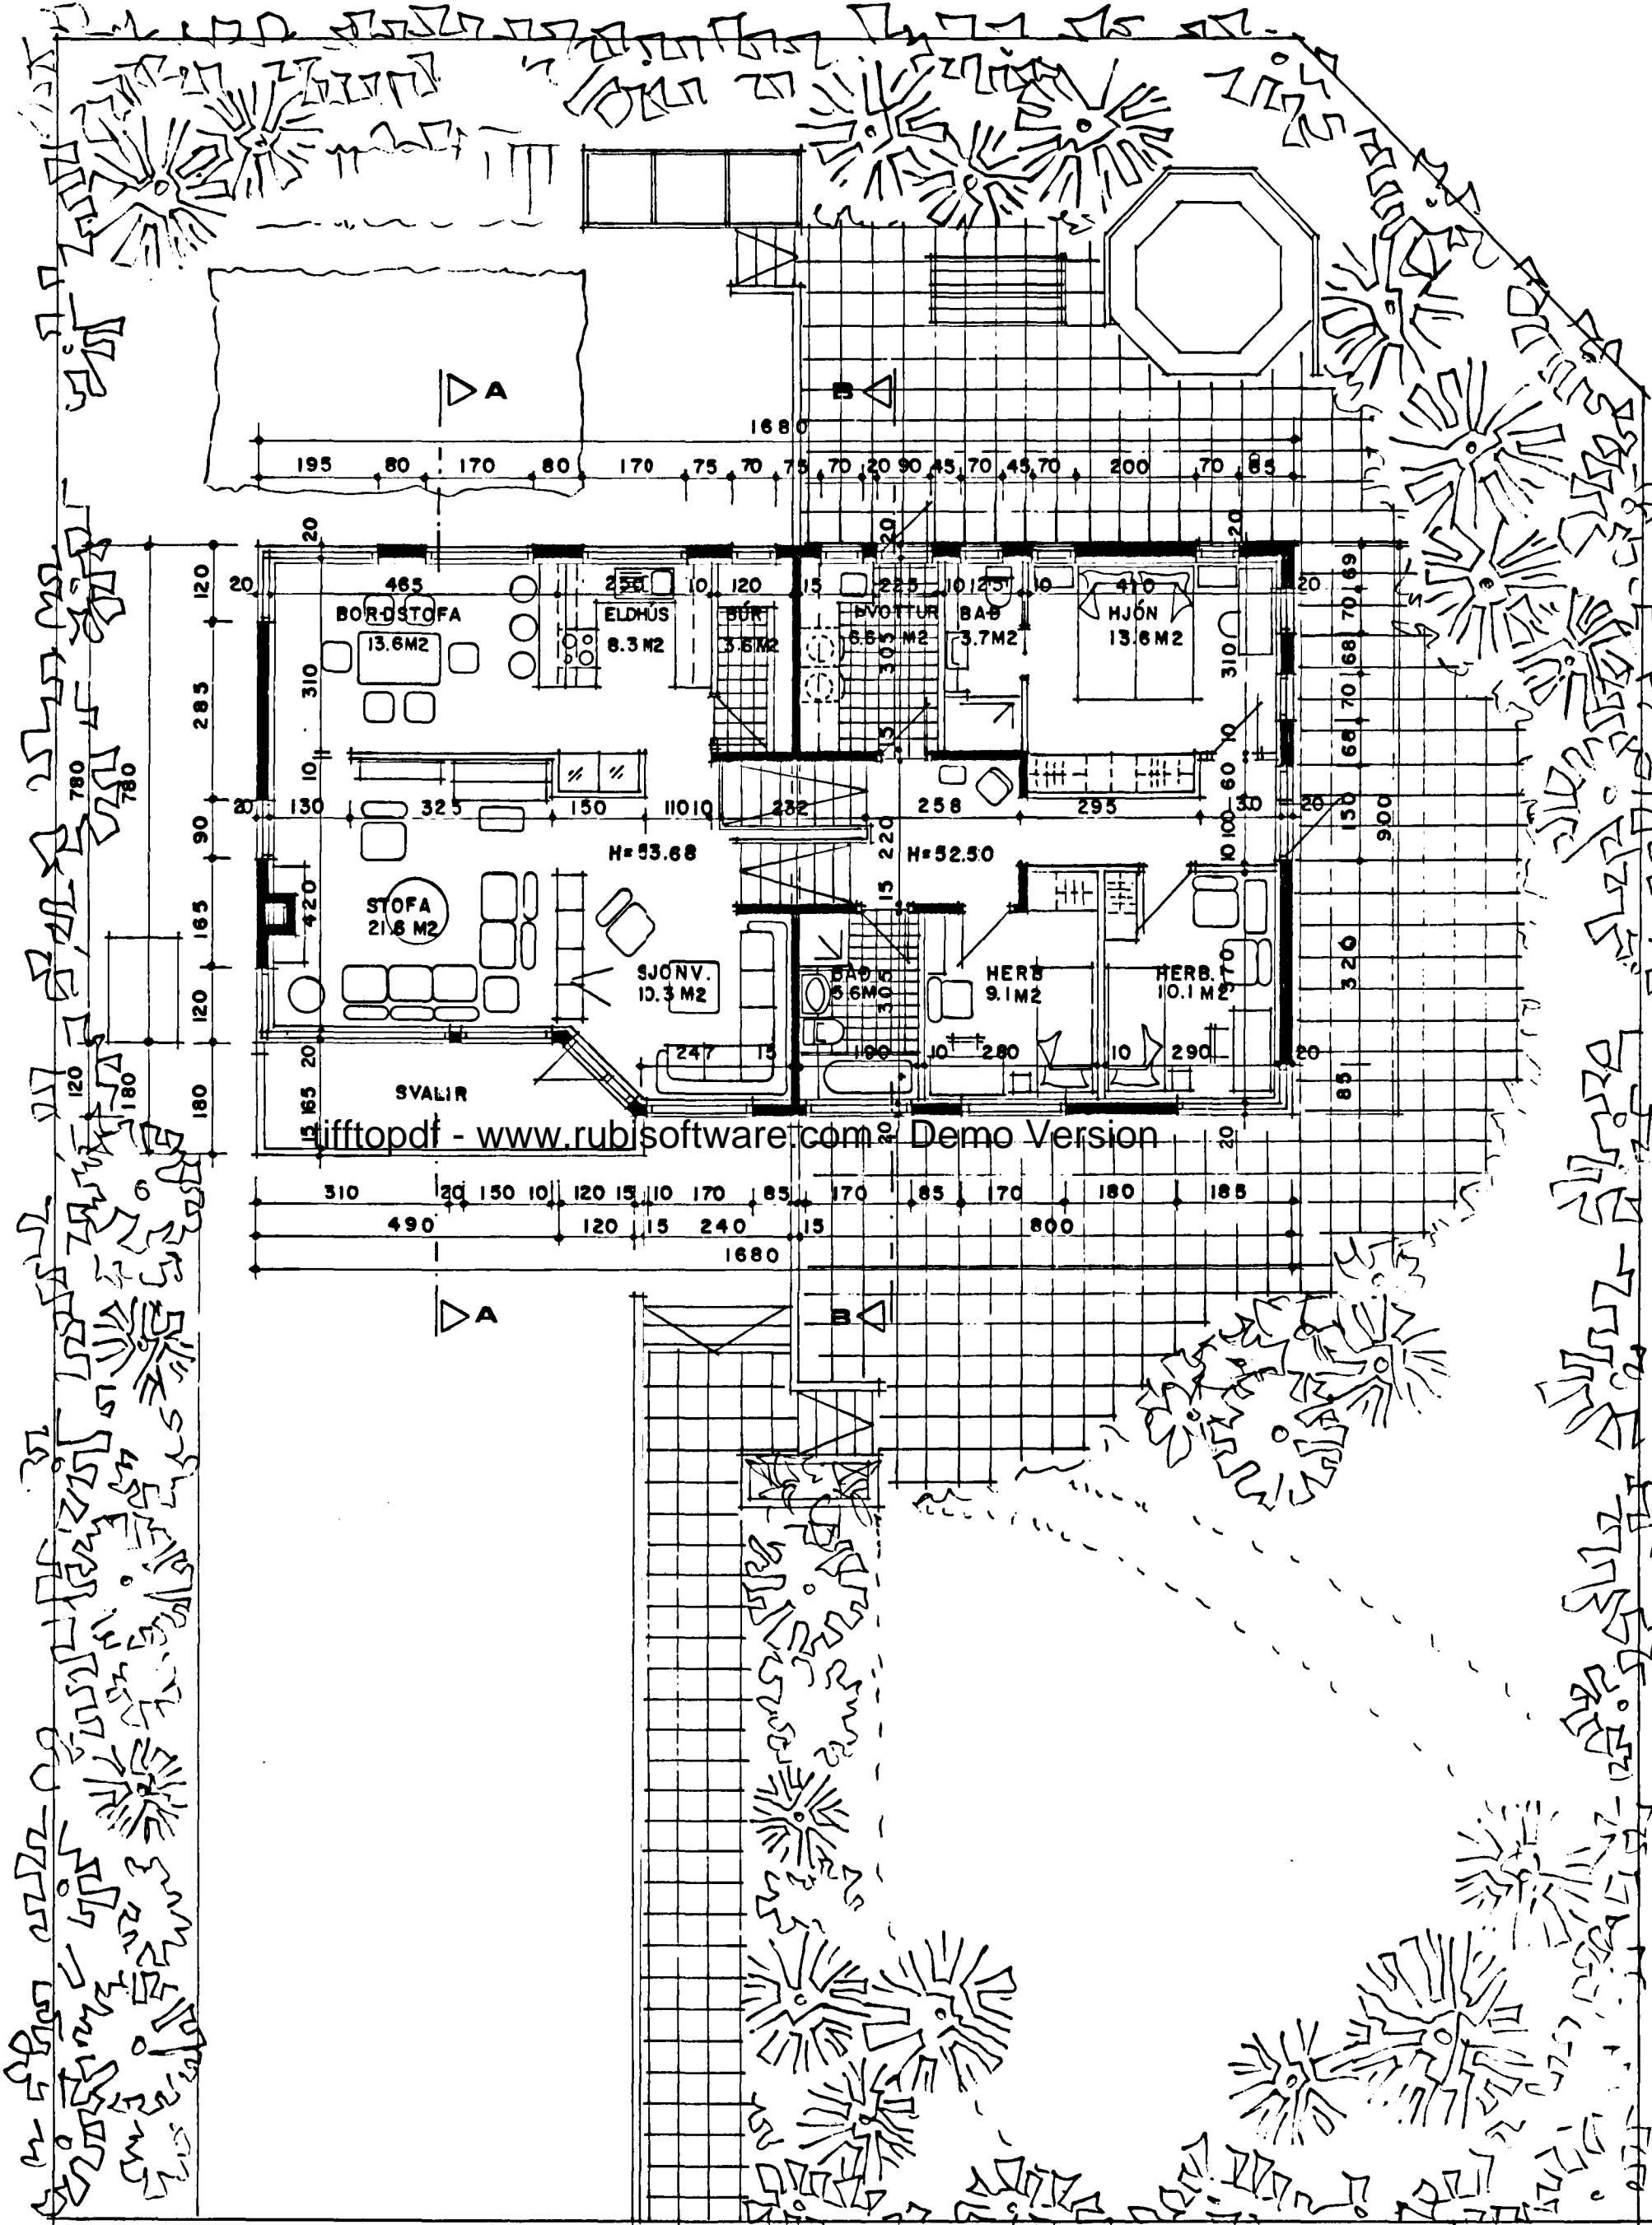

sneiðing A-A

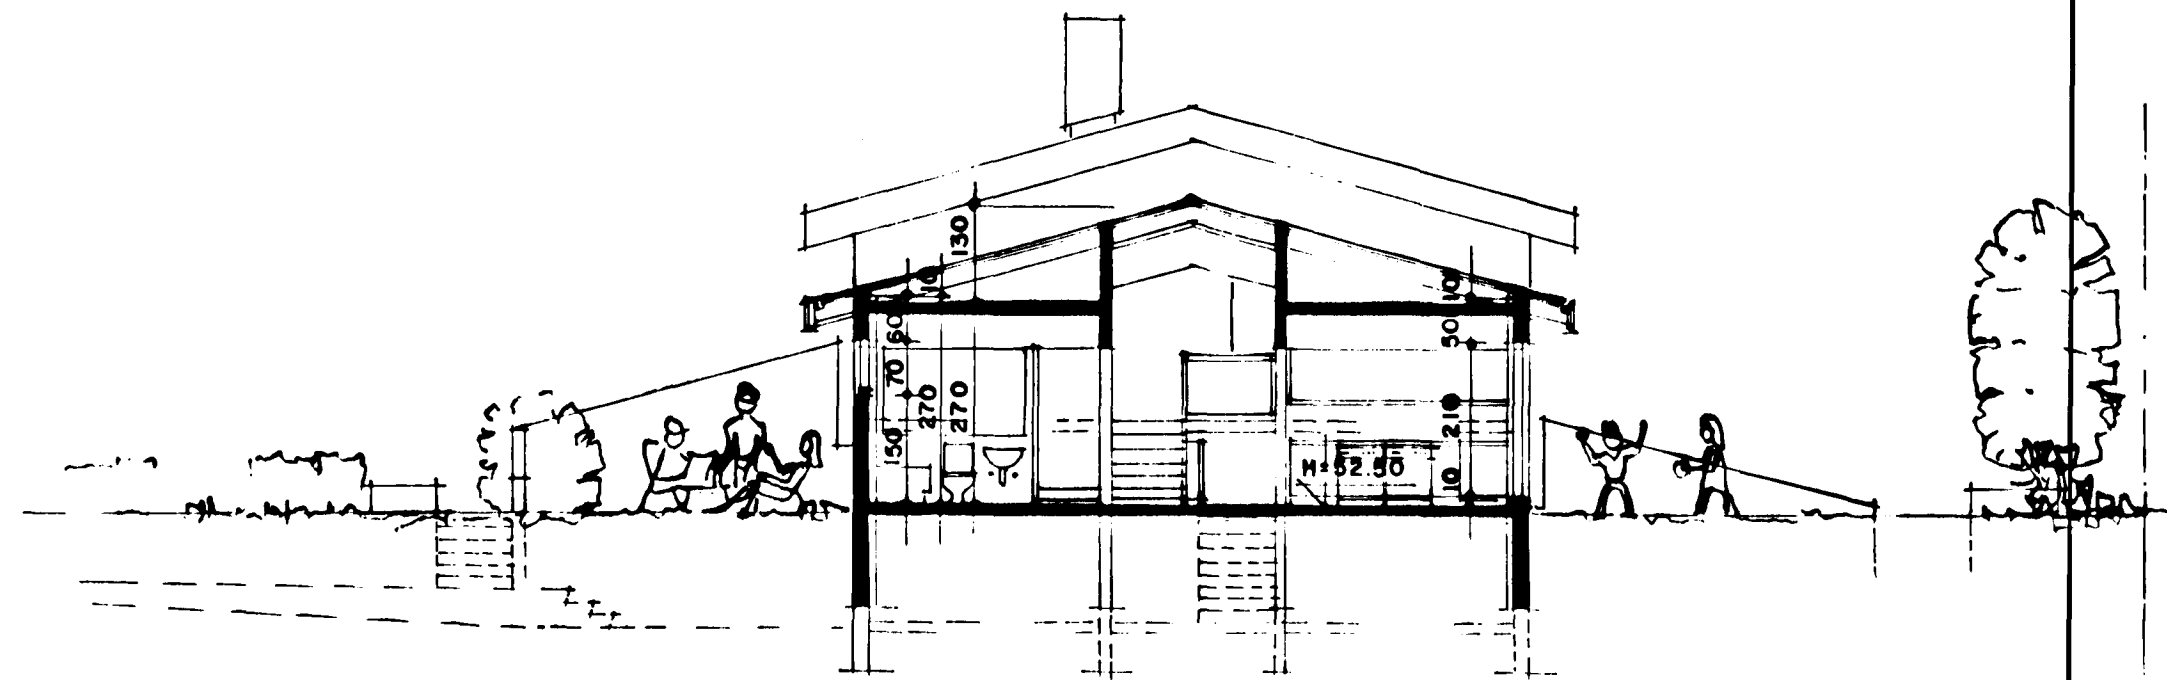

sneiðing B-B

grunnmynd efri hæð

SIG. GÍSLASON ARKITEKT FAI

KLUKKUBERG 7 HAFNARFIRÐI
GRUNNMYND, SNEIÐING MKV. 1:100
TEIKNAD Í MAÍ 1992 BREYTT Í JÚLÍ 1992

Sigurðir Halldór
Sigurðir Halldór