
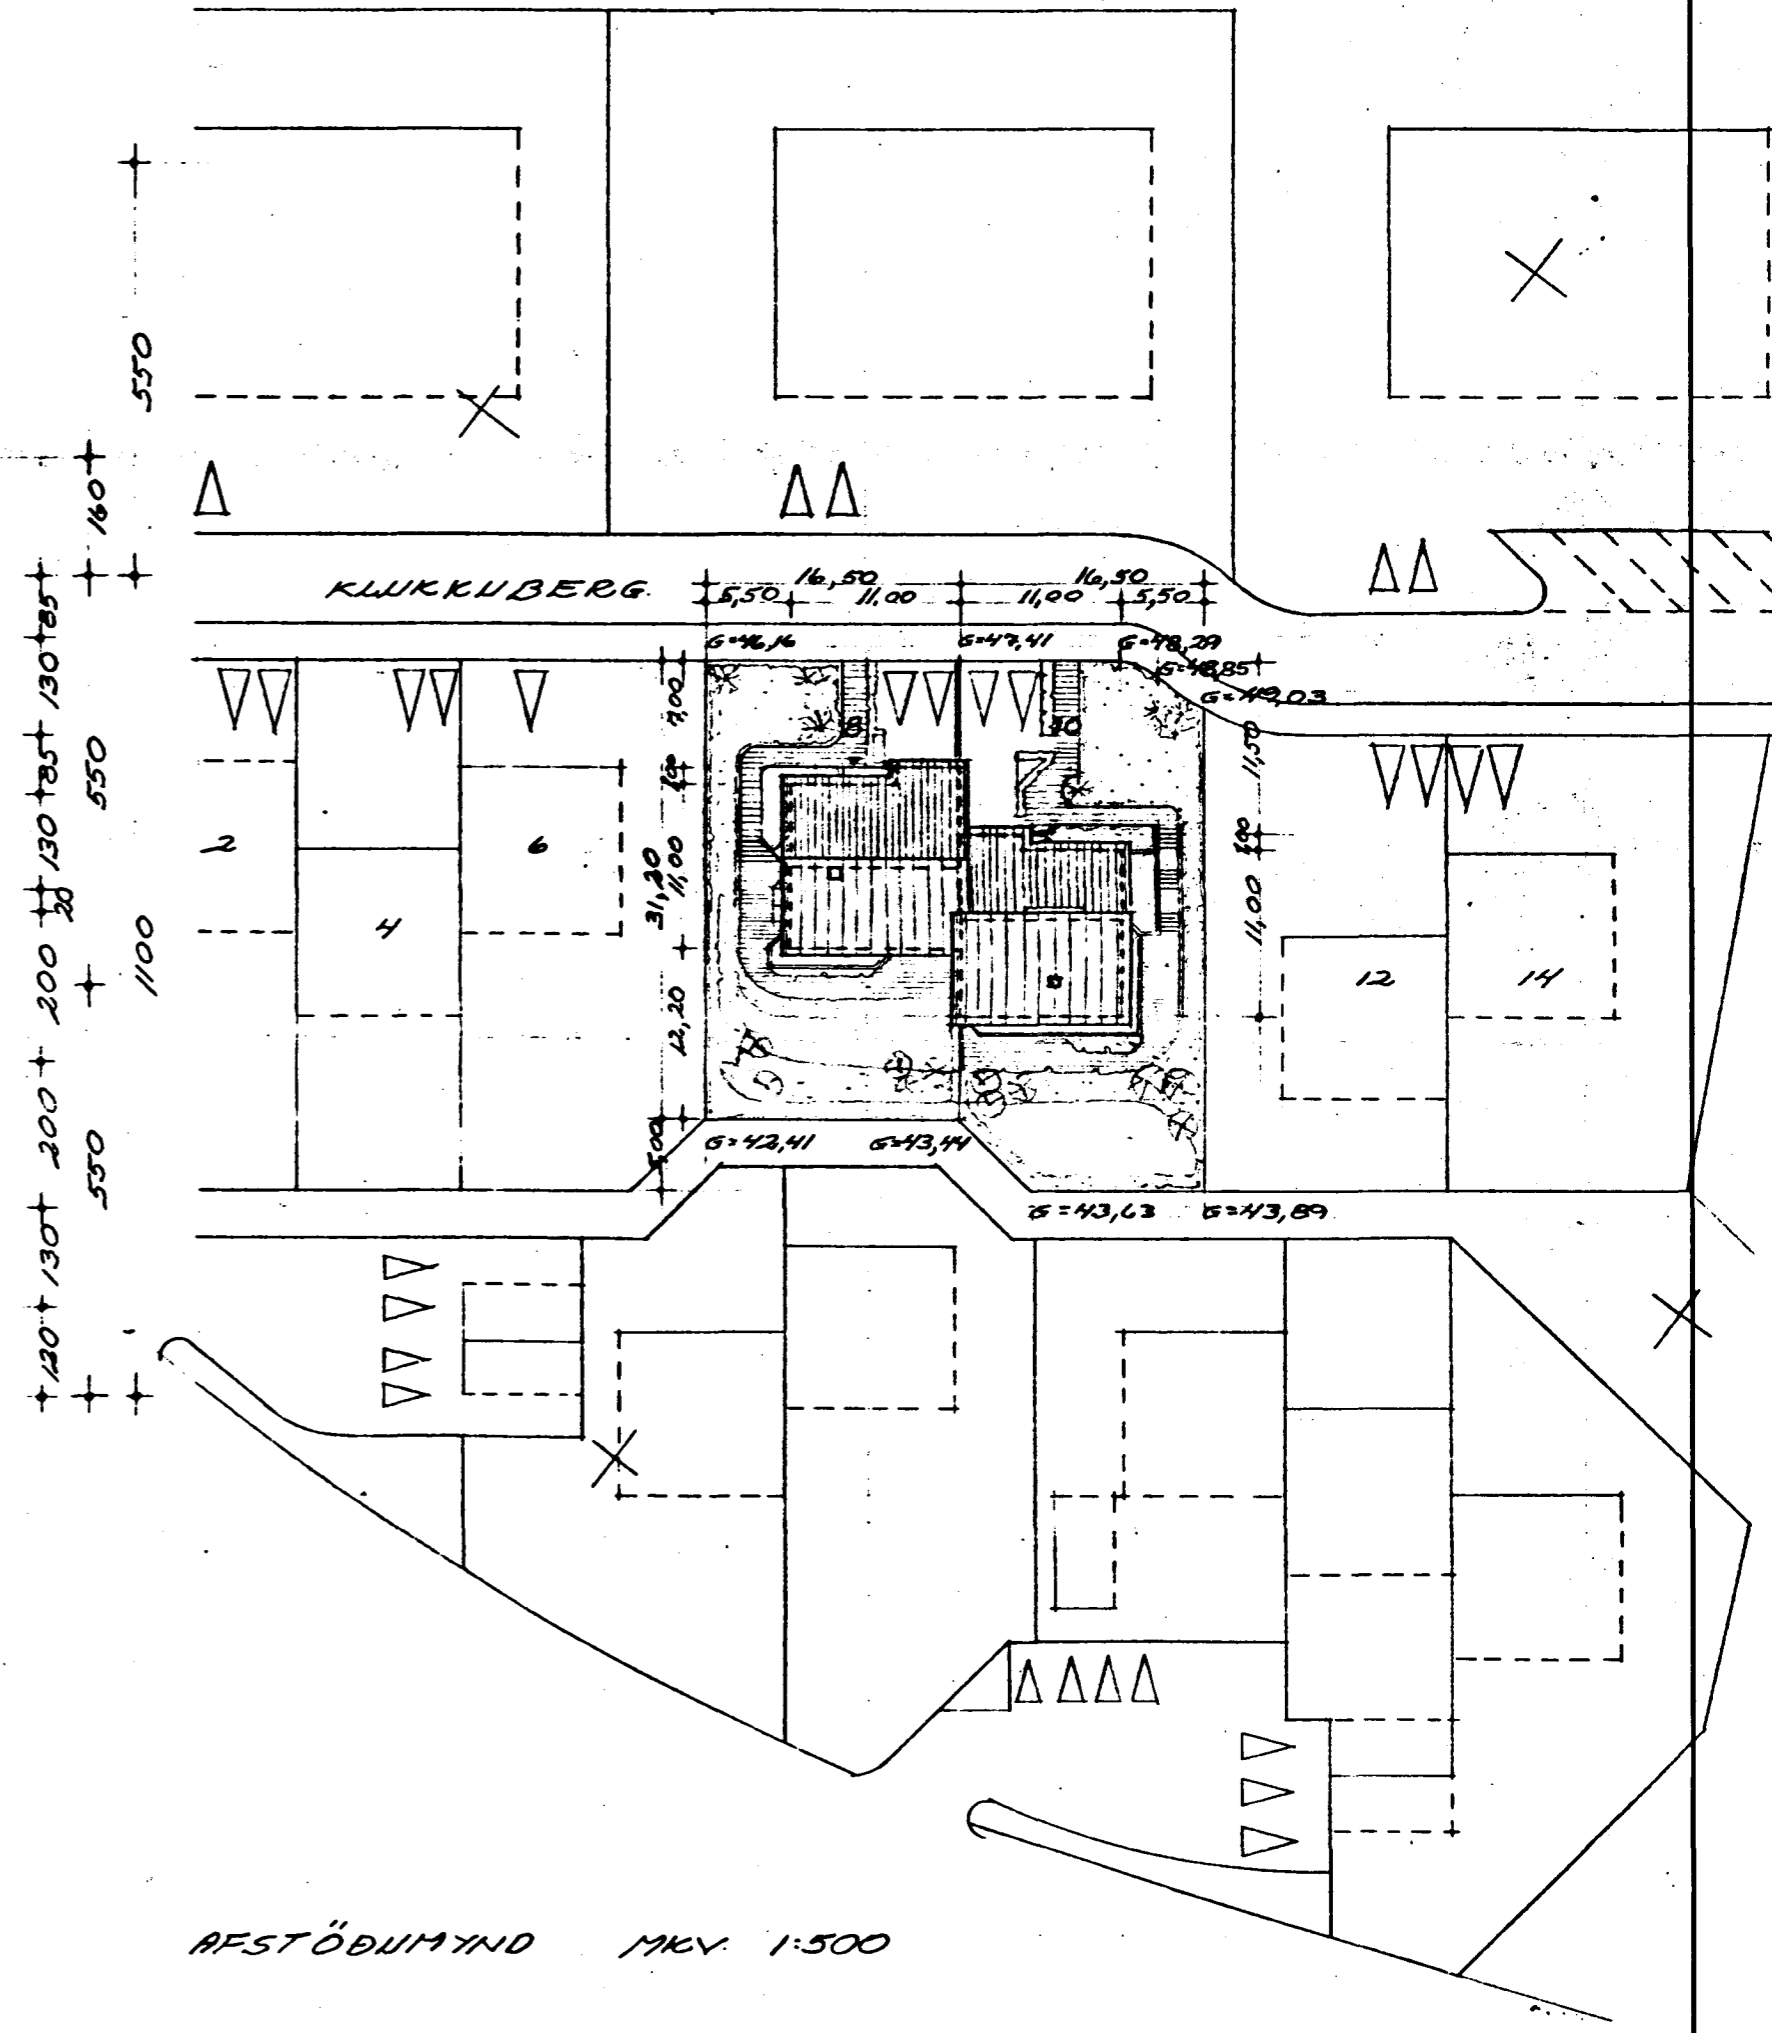


Samþykkt á fundi bygginga-  
nefndar þ. 27.7.1994


BYGGINGAFULLTRÚINN  
Í HAFNARFIRÐI

*[Signature]*

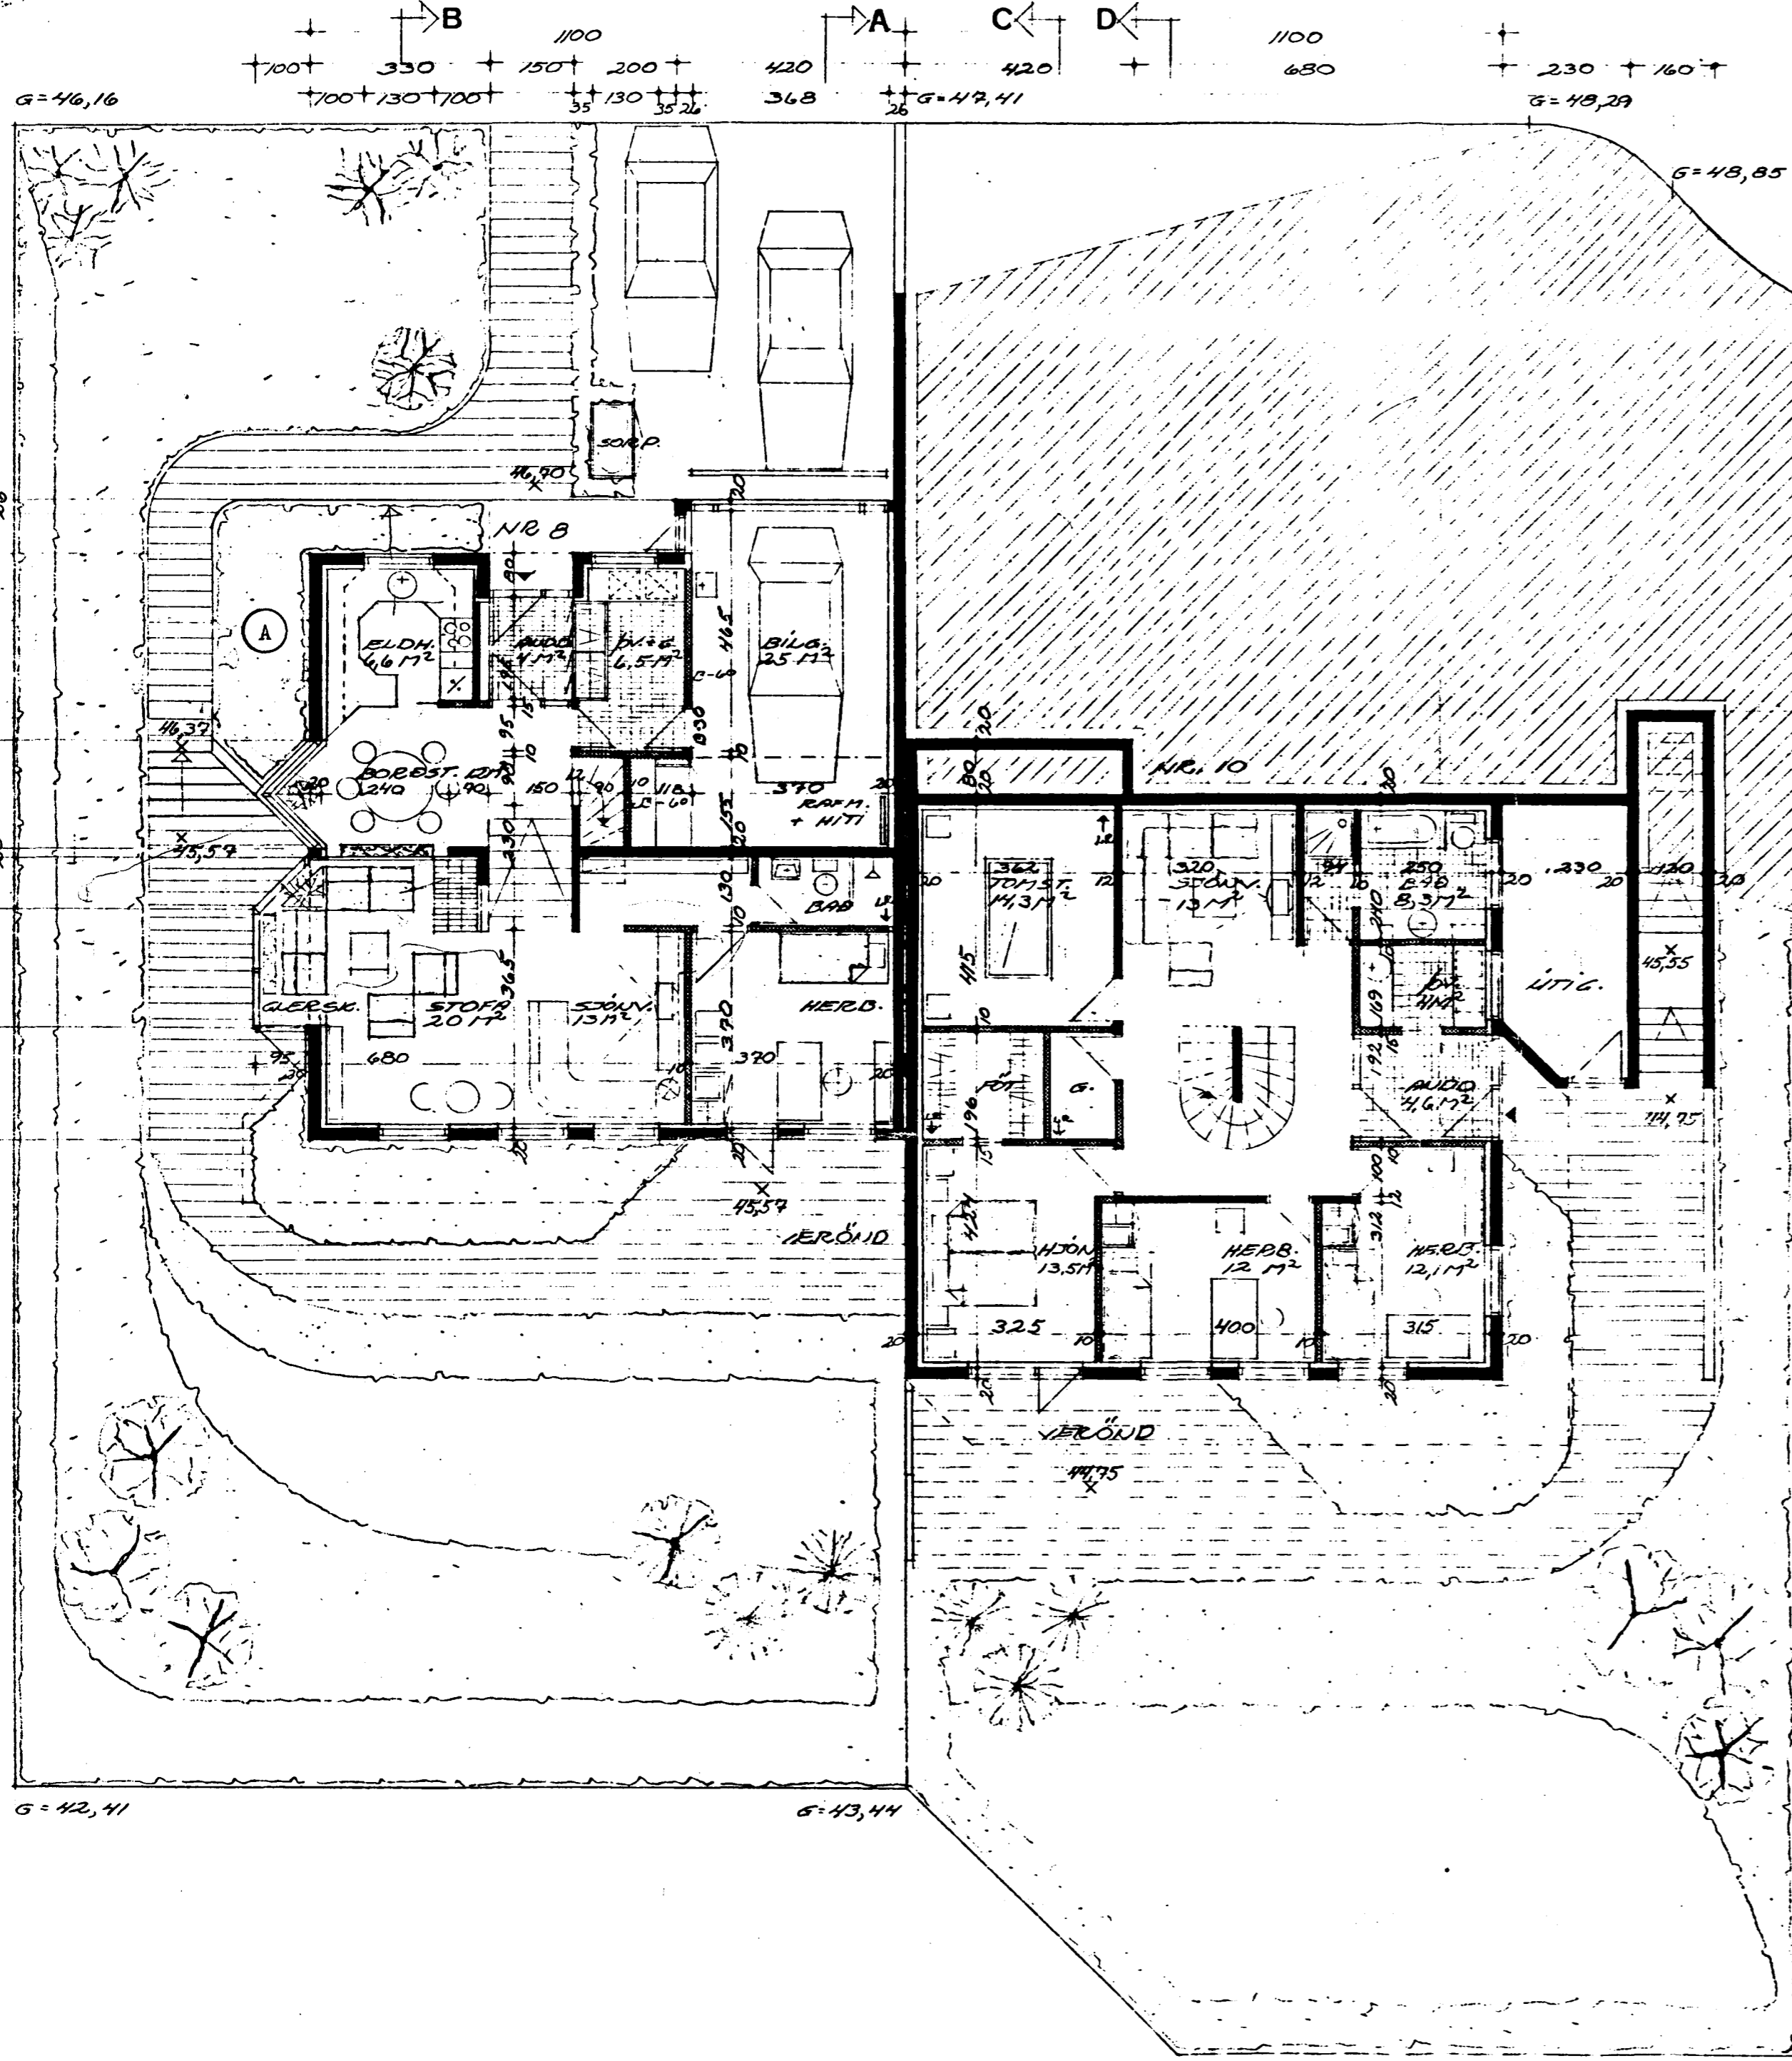


Ⓐ Breytt í júlí '94. - eldhússgluggi á vesturgafli felldur niður.  
Sigr. Hallgrímsson Fst.

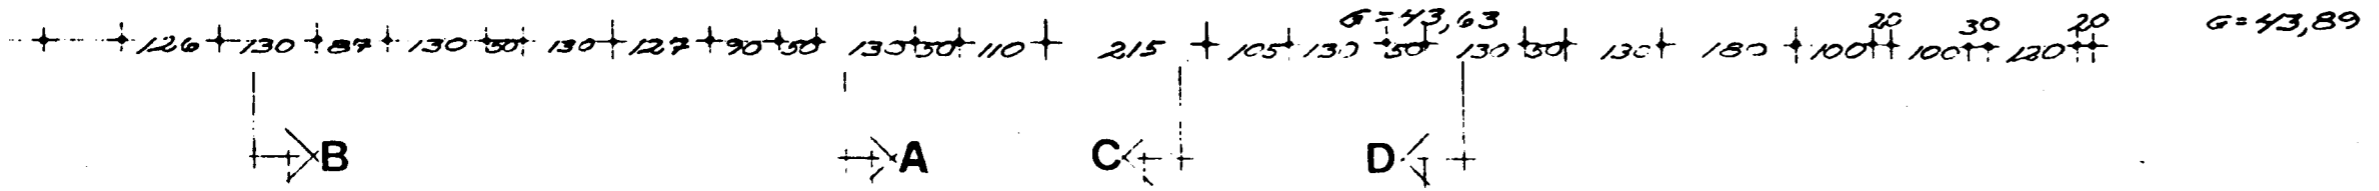

KLUKKUBERG B-10  
 GRUNNMYND NEÐRI HEDAR  
 AFSTÖÐUMYND  
 INGÍ GUNNAR ÞORÐARSSON BYGGINGAÆB. BFI  
 EY-ABAKKA 7B R.V.K. Sími 733 23  
 Sth G. Þórhildur

NIR. 1  
 MKV. 1:100  
 MKV. 1:500  
 D. JAN 1990