



Samþykkt á fundi bygginga-  
nefndar þ. 27/7 1994  
BYGGINGAFULLTRÚINN  
Í HAFNARFIRÐI

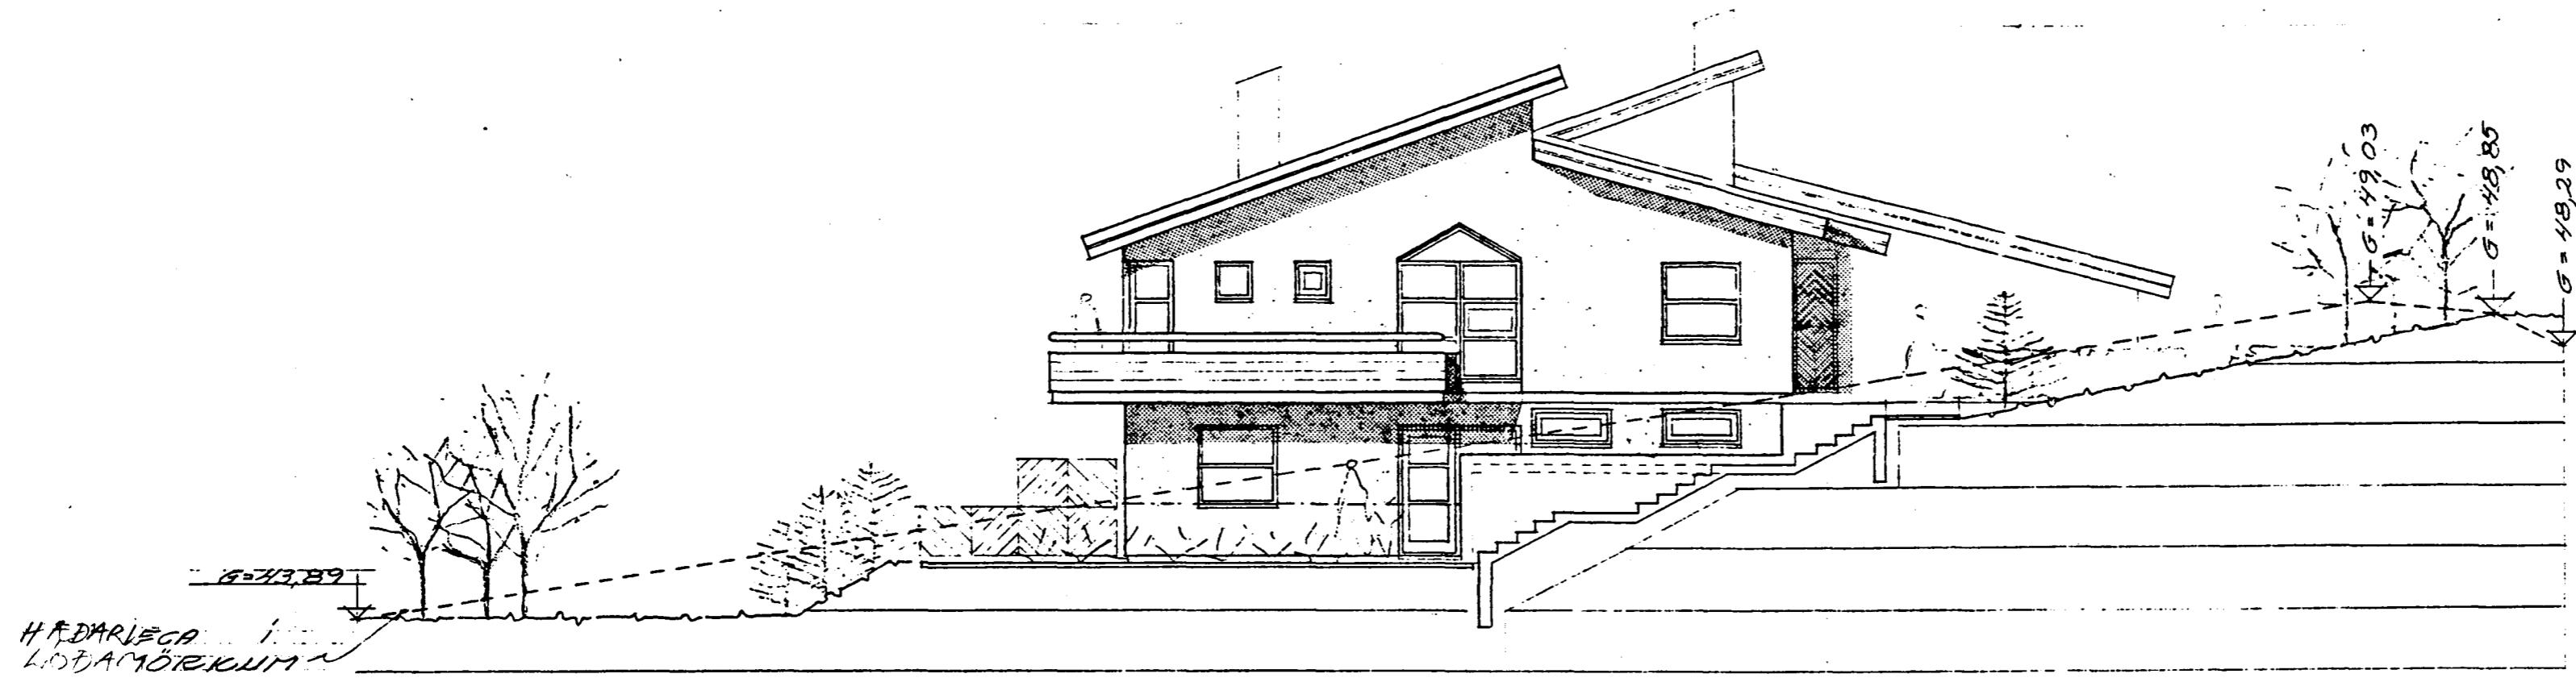

SÚÐ - AUSTUR

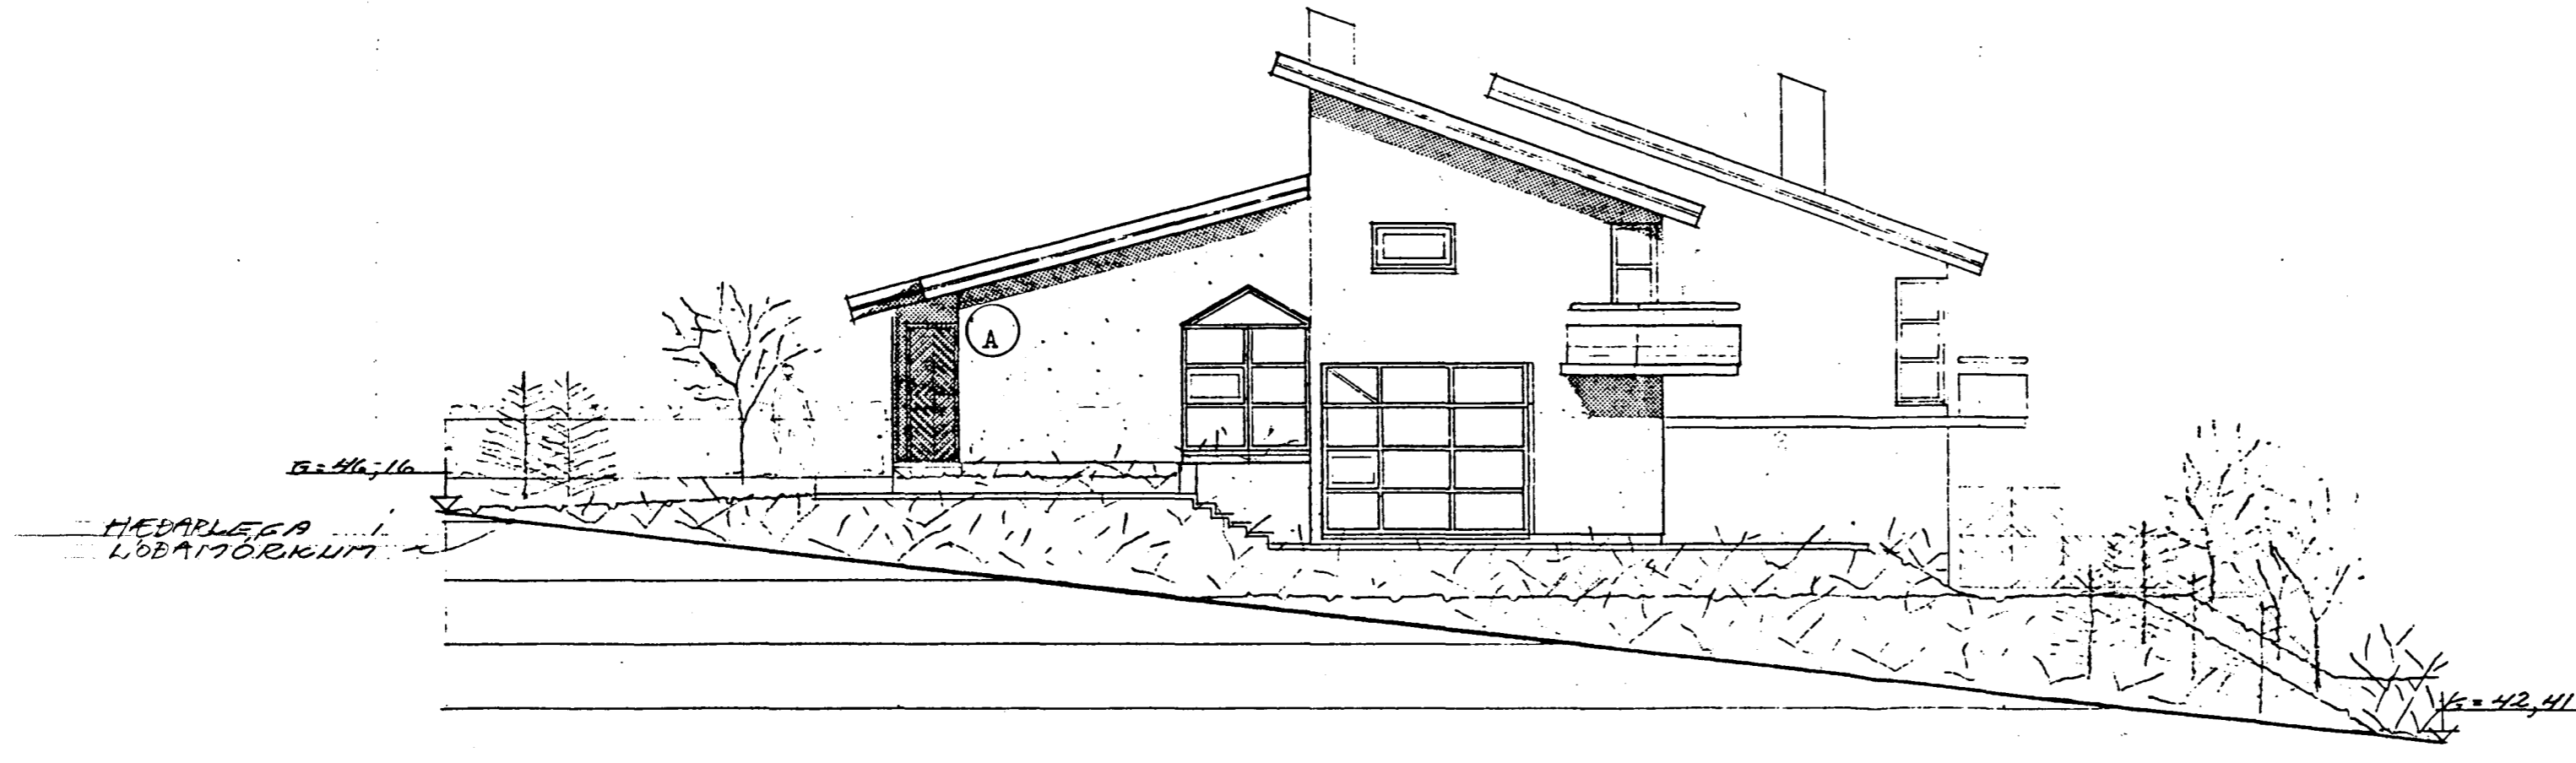

NORÐ - VESTUR

Ⓐ Breytt í júlí '94. - eldhússgluggi á norð-vesturgafli felldur niður.

Sig. Halldórnsson FAI

KLUKKUBERG 8-10	NR.
GRUNNMYND EFTIR HEDDAR INGI GUNNAR ÞÓÐDARSON BYGGINGAFR. BFI EYJABAKKA 18, RVK Sími 73323 Sinn G. Þóðdarn	MEV. 1:100 D. JAN 1990