

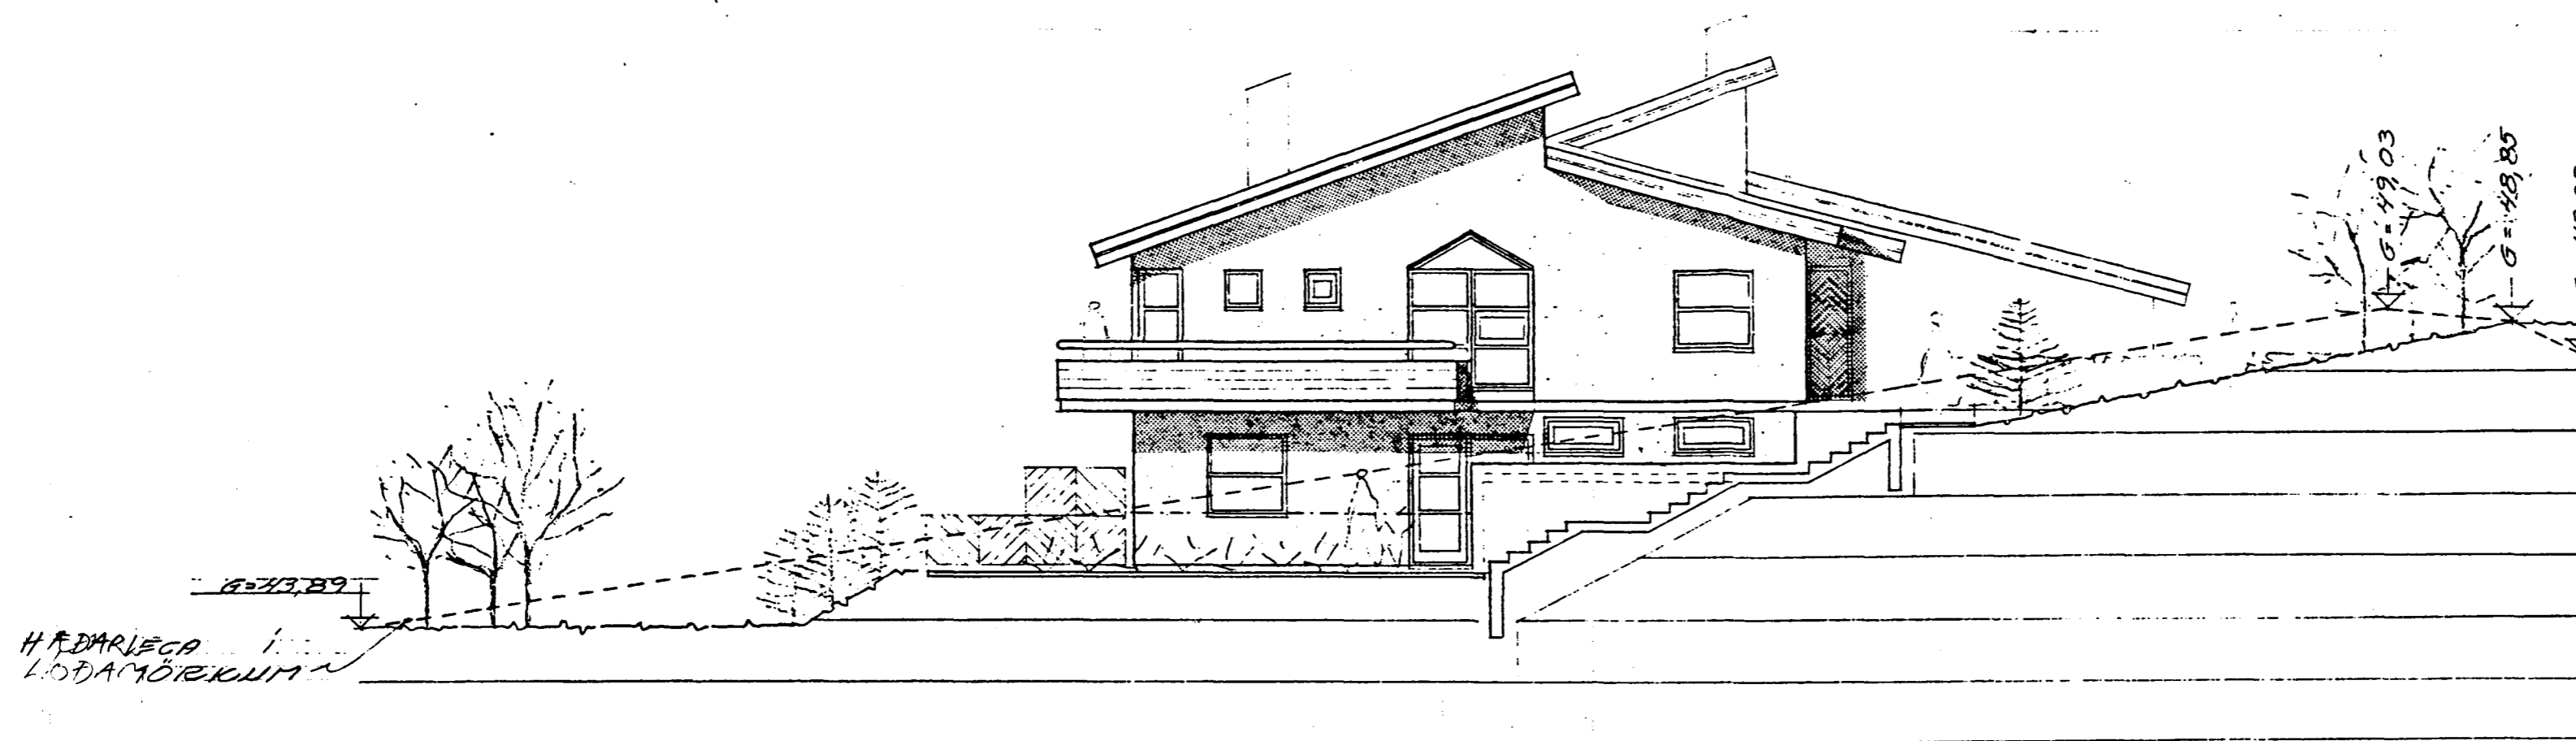


Samþykkt á fundi bygginga-  
nefndar þ. 27/7 1994

BYGGINGAFULLTRÚINN  
Í HAFNARFIRÐI

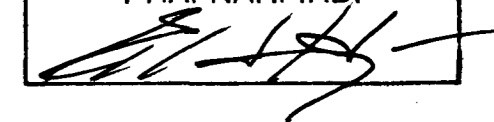

SUD - AUSTUR

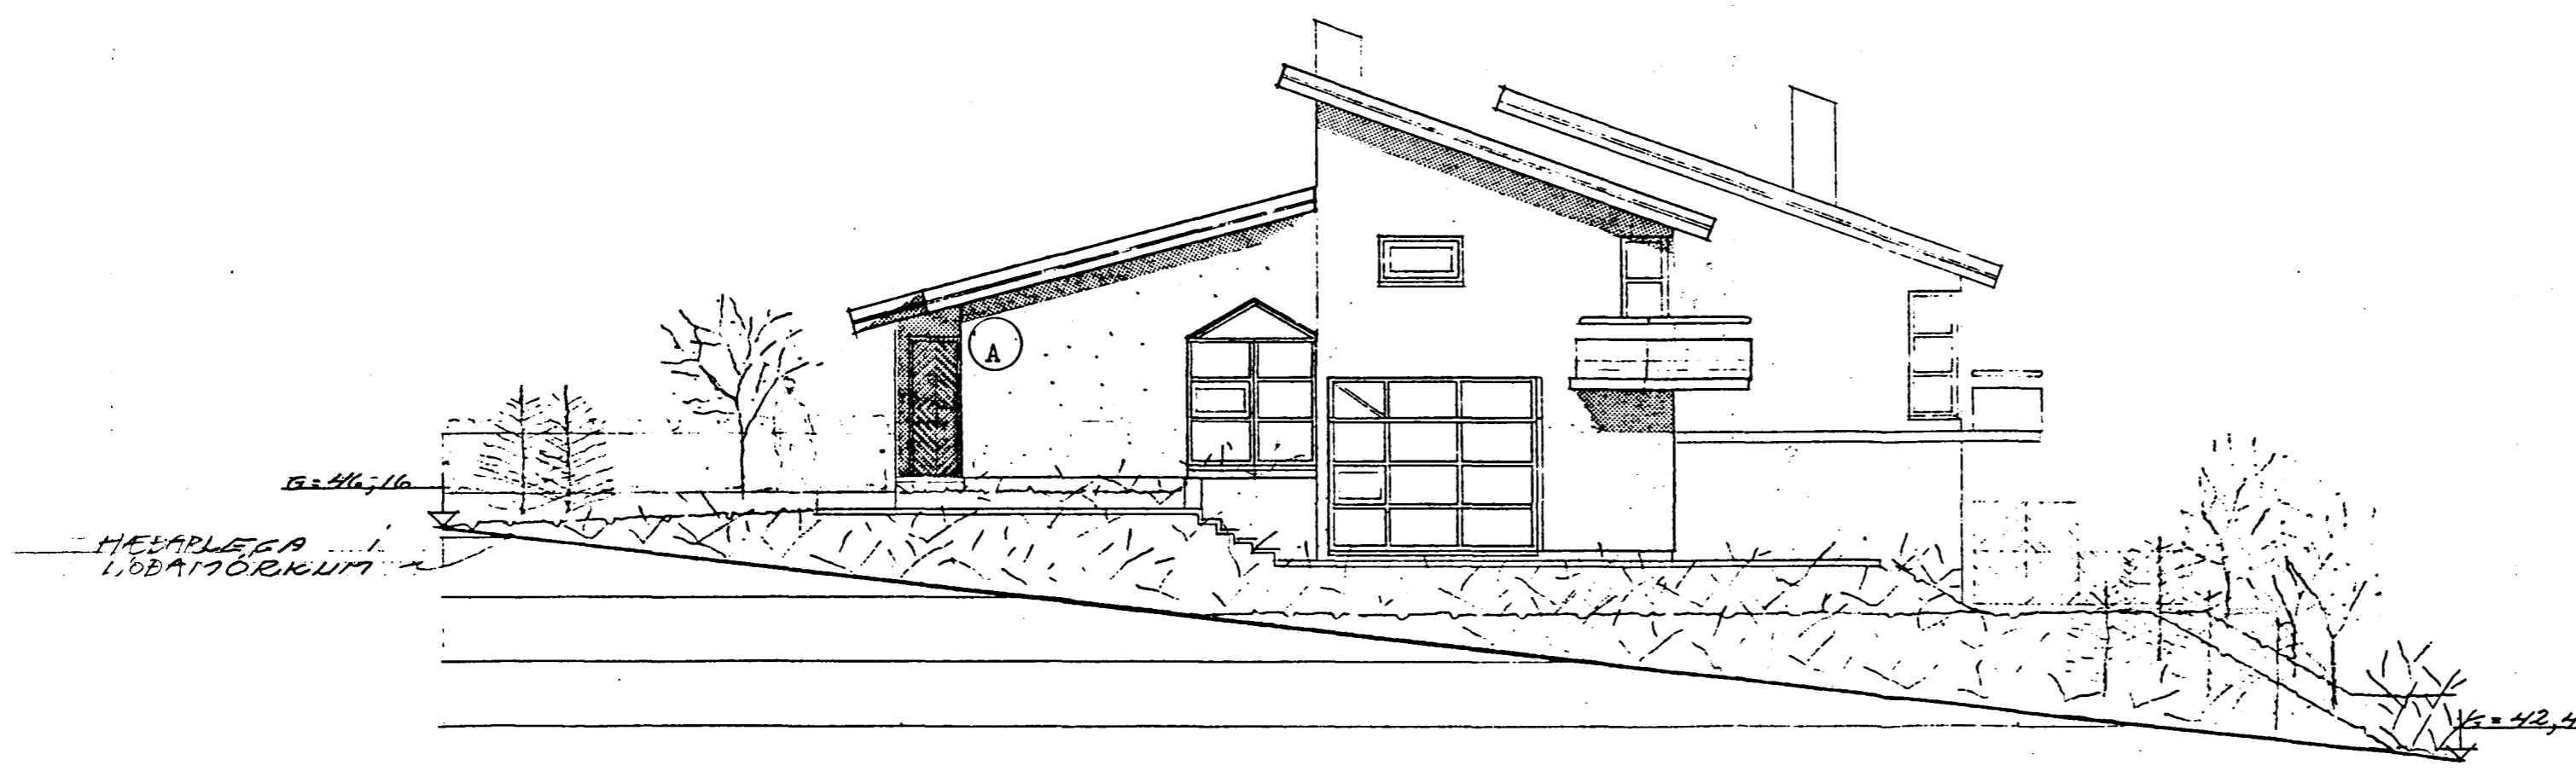

NORD - VESTUR

(A) Breytt í júlí '94. - eldhússgluggi á norð-vesturgafli fellður niður.

Sig. Halldómsen FAI

KLUKKUBERG 8-10

GRUNNMYND EFTIR HEFAR  
INGI GUNNAR ÞÓRÐARSON BYGGINGAFR. BFI  
ETIABAKKA 13, RVK SÍMI 733 23  
2001 G. Þórhildur

NR.

SKV. 1:100  
D JAN 1990