


Samþykkt á fundi bygginga-  
nefndar þ. 27. 7. 1994


BYGGINGAFULLTRÚINN  
[ HAFNARFIRD]

*Glussabr. eldh.*

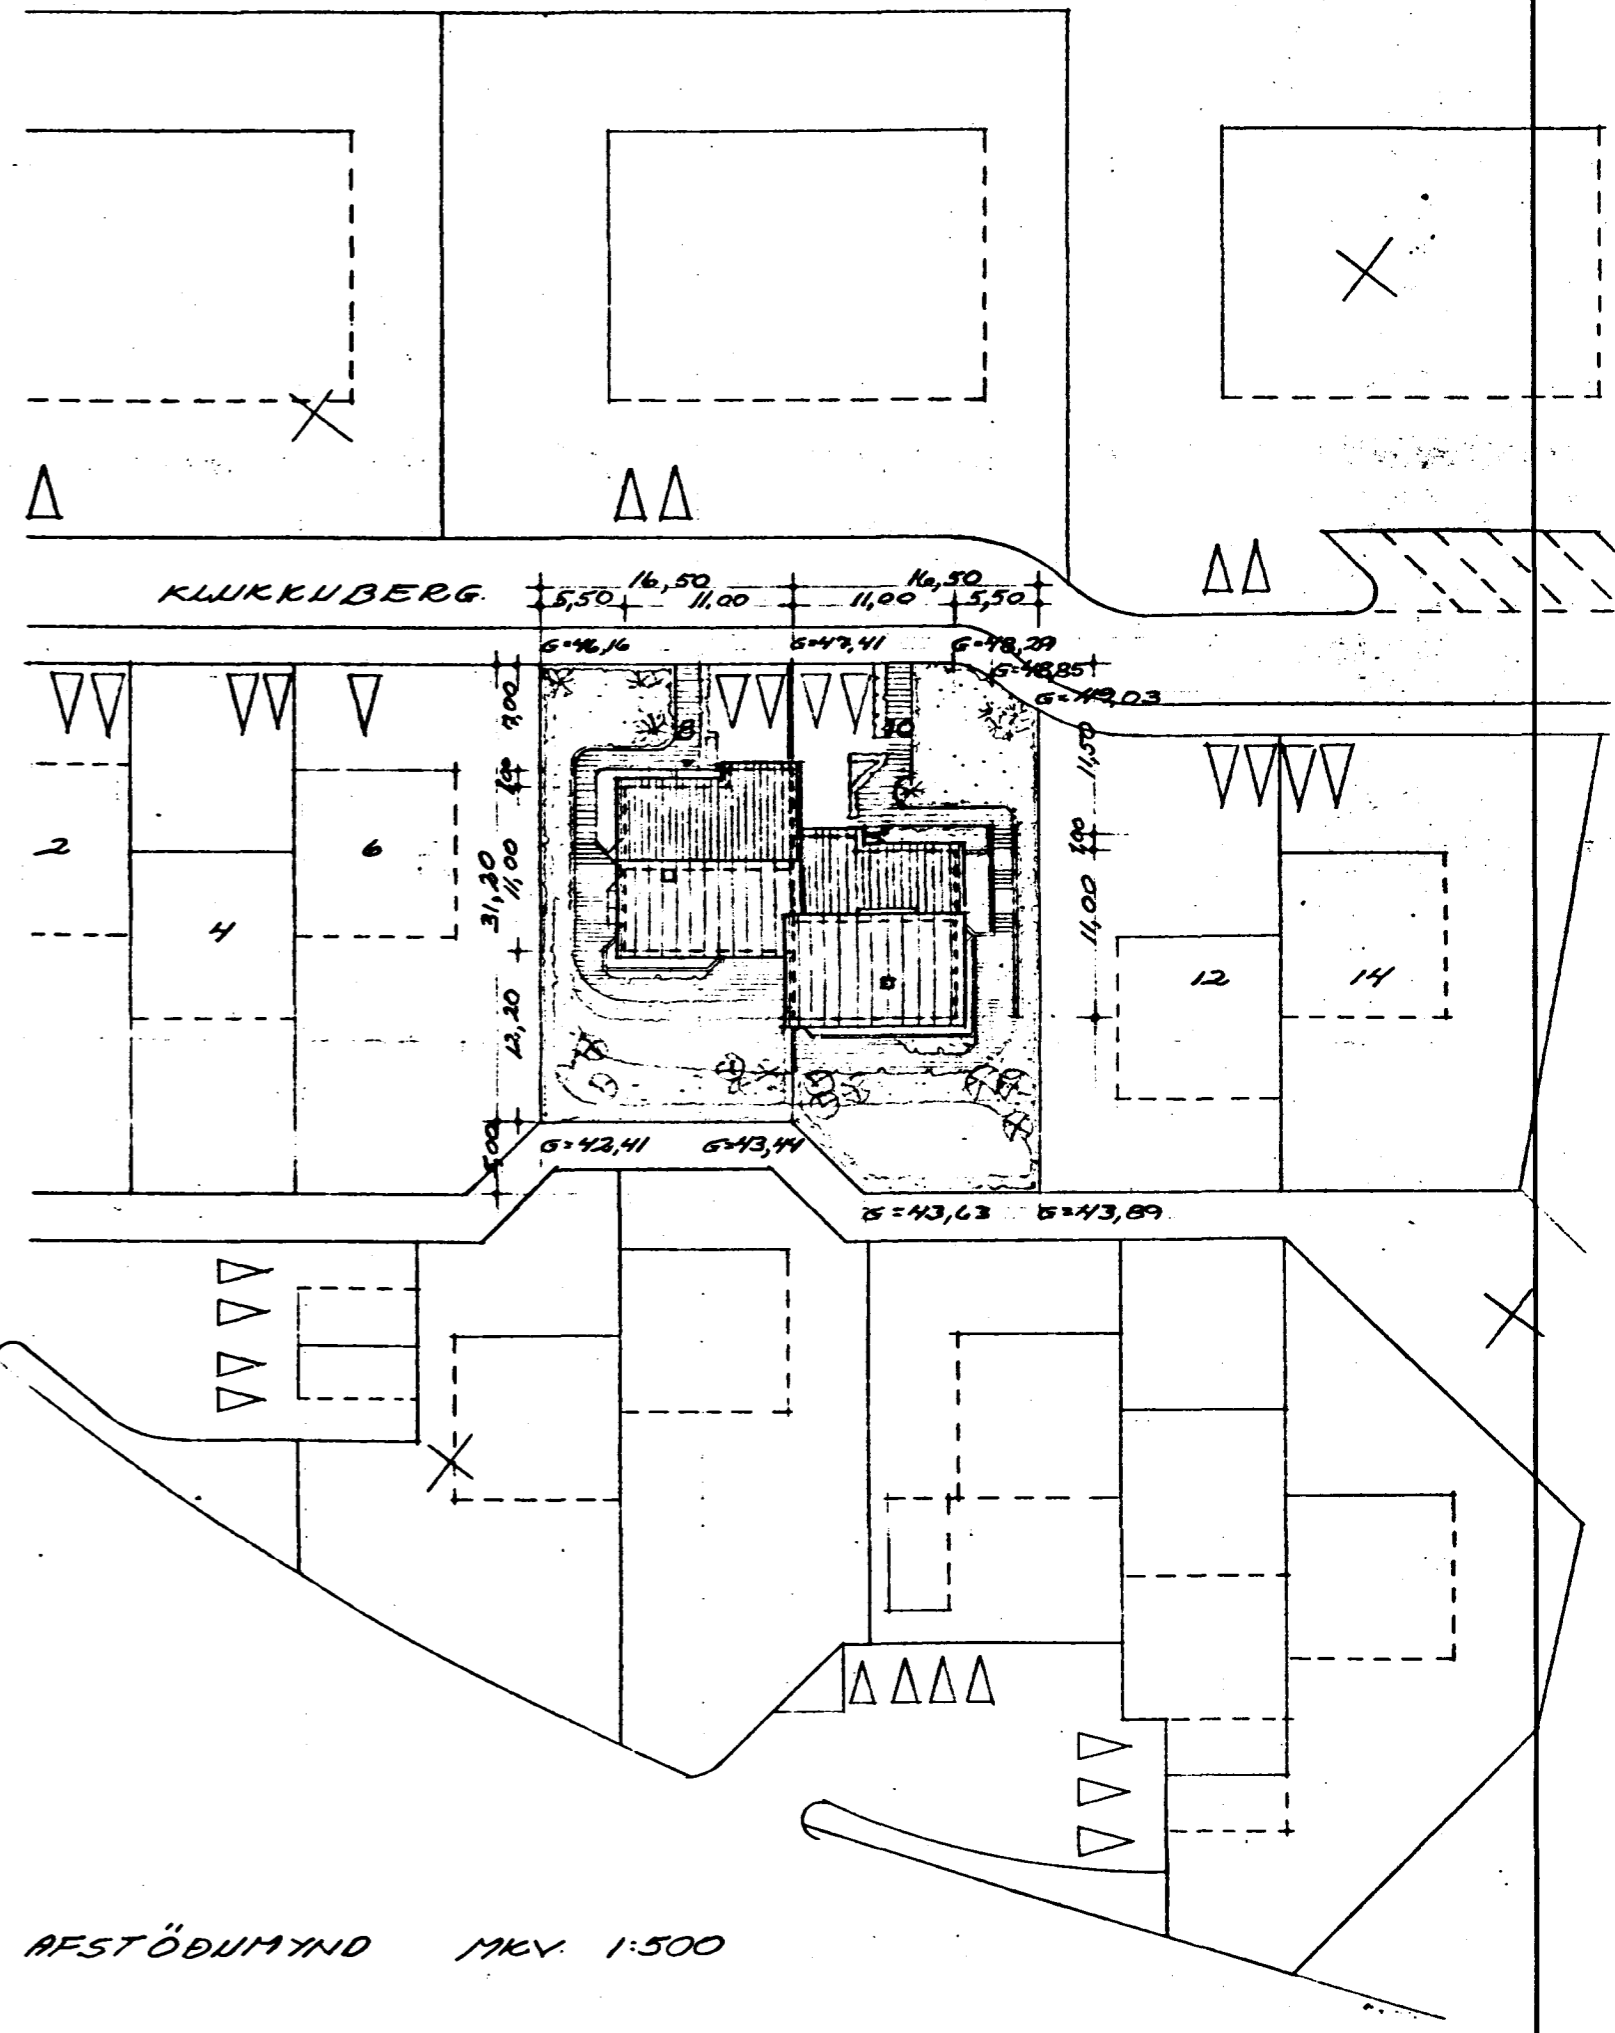

AFSTÖÐUMYND MKV. 1:500

Ⓐ Breytt í júlí '94. - eldhússluggi á vesturgafli felldur niður.  
*Sig. Hólgunnsson FAI.*

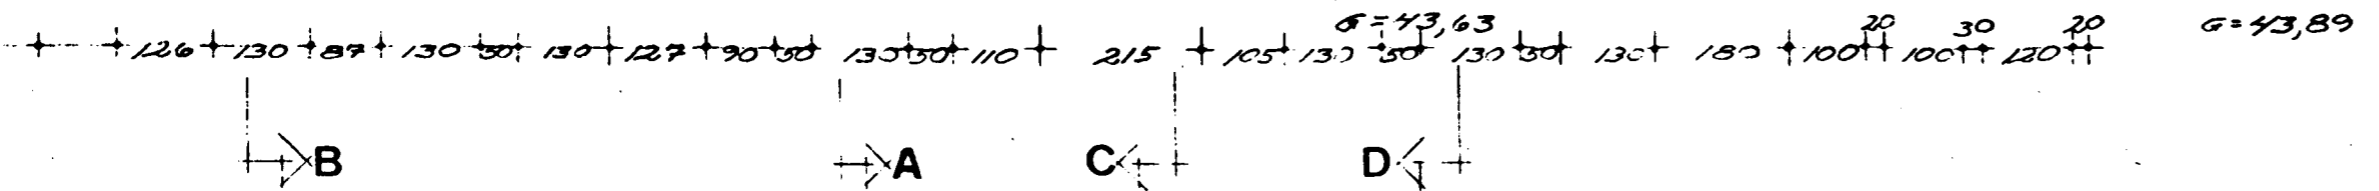

KLUKKUBERG B-10  
GRUNNMYND NEBRI HEDAR  
AFSTÖÐUMYND  
INGI GUNNAR ÞÓRÐARSON BYGGINGAÆB. BFI  
STABARKA 7/B R.Y.K. Sími 733 23  
Snp G. Þórhásson

NIR. 1  
MKV. 1:100  
MKV. 1:500  
D. JAN 1990