


Samþykkt þann  
05. júlí 2012  
Byggingafræðingur / Hafnarfirði  
Fh. Höfður S. Gunnarsson

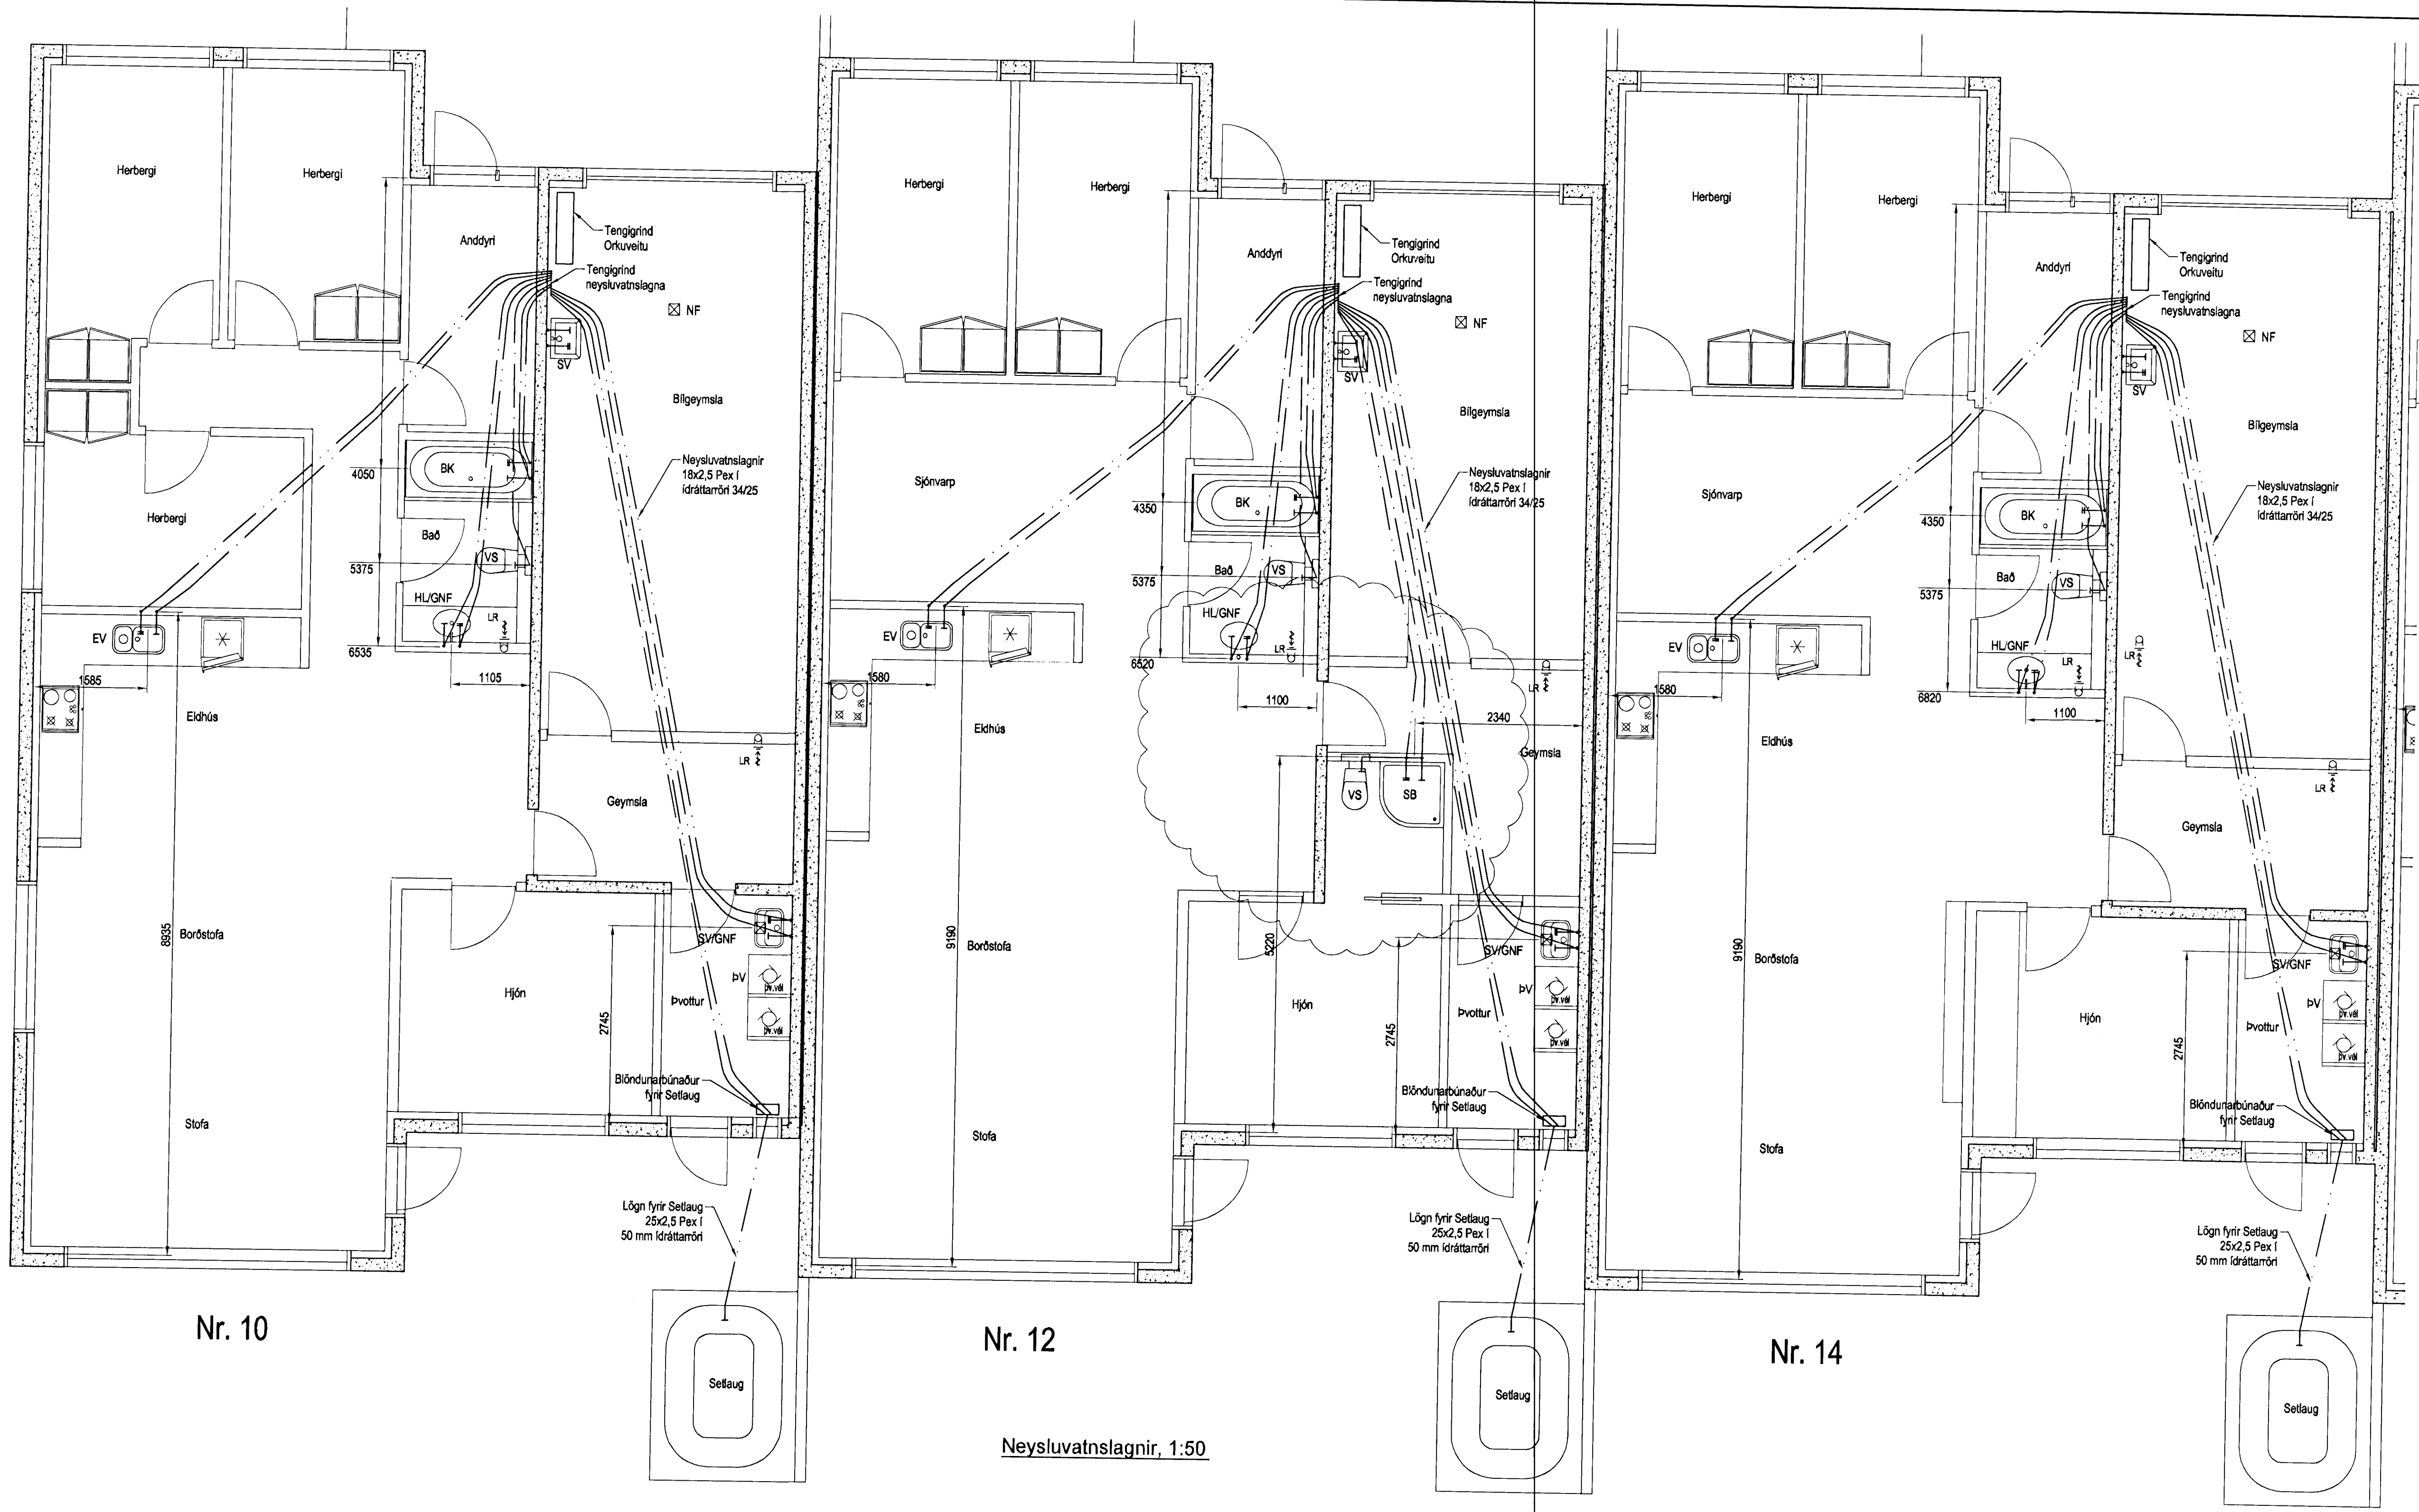


Nr. 10


Nr. 12

Nr. 14

**Neysluvatnslagnir, 1:50**

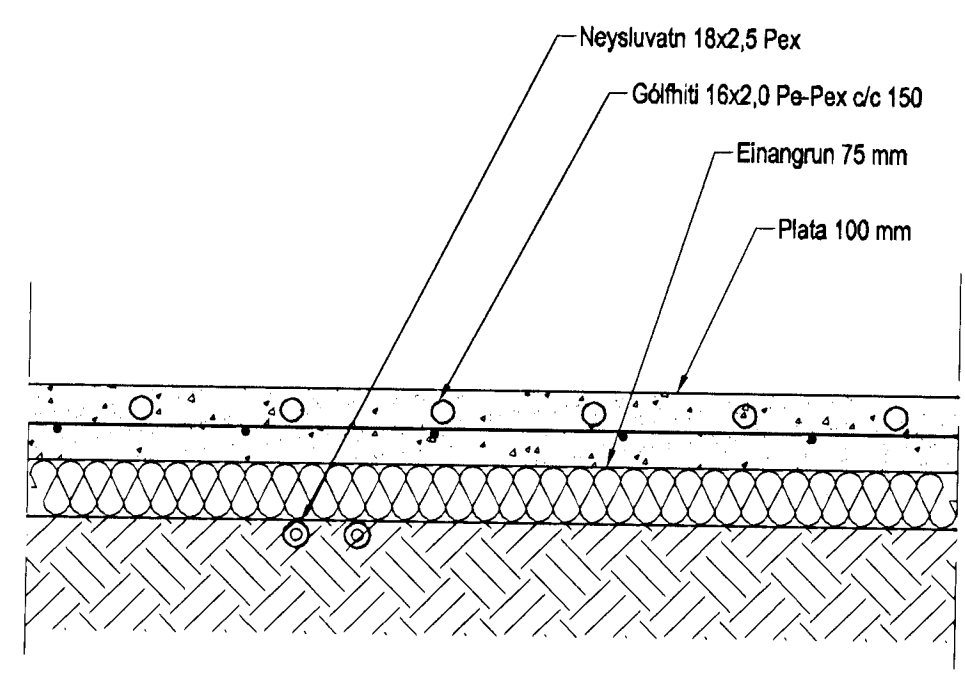

Hita- og vatnslagnir,  
Sníð í botnplötu, íbúð 1:10

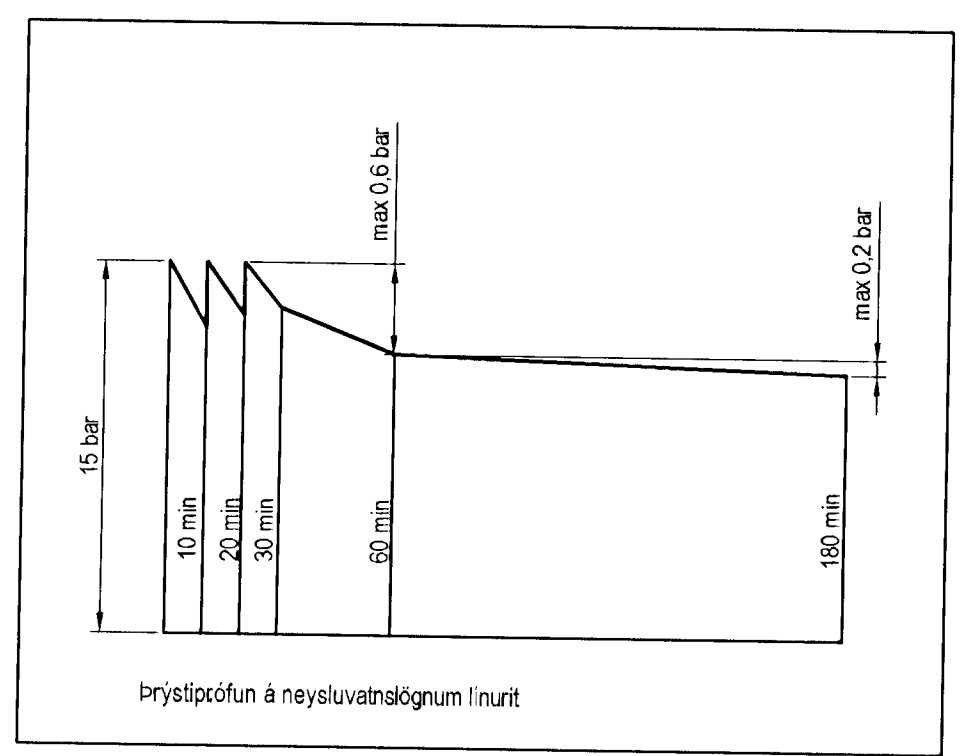

**Neysluvatnslagnir, Skýringar**

Neysluvatnslagnir eru PEX-lagnir 20x2,5 í kráttarörri 34/29. Eingöngu skal nota viðurkennt efni, og gæta skal þess allir hlútr kerfisins séu frá sama framleiðanda. Fæstingar skal selja á lagnir með mest 1-1,5 metra millibili. Setla skal þrjár fæstingar vö þreygur. Þreyguradius skal ekki vera meiri en 5x þvermál pípu. Gæta skal þess að óhreinindi komist ekki milli ytarors og innvarors. Þrýstiprófun á lögnum skiptast í tveir lotur. Fyrri lota er framkvæmd í 1 kíl. og er þrýstingurinn 15 bór þrýstifall má vera max 0,6 bór á seinni 30 min. Seinni lota er gerð framhaldi af fyrri lotu og tekur 2 kíl. Þrýstifall má vera max 0,2 bór.

Utgáfa	Breyting	Dagsetning	Hannað
B1	Legu lagna breytt í húsi nr. 12	27.04.2012	S.H.
<b>Sveinbjörn Hinriksson</b> Byggingatæknifræðingur Kt. 160851-2829 Brekkugetu 8 Hafnarfirði Sími: 555-4009, 561-5851 Netfang: sveinh@irnet.is		Staður	Klukkanvellir 10, 12 og 14 Hafnarfirði
		Skýring	Neysluvatnslagnir
Hannað / Teknað	Kvark	Dagsetning	Verkr.
	1:50	2.5.12	10-11
			Teikn nr. 2-02