



Sacup. með athugasemum

[Handwritten signature]
 Jón Hrafn Hilöversson
 Byggingafræðingur BFI


Mkv.1:10
DEILI 1
 S-003
FRÁGANGUR VIÐ MÆNI

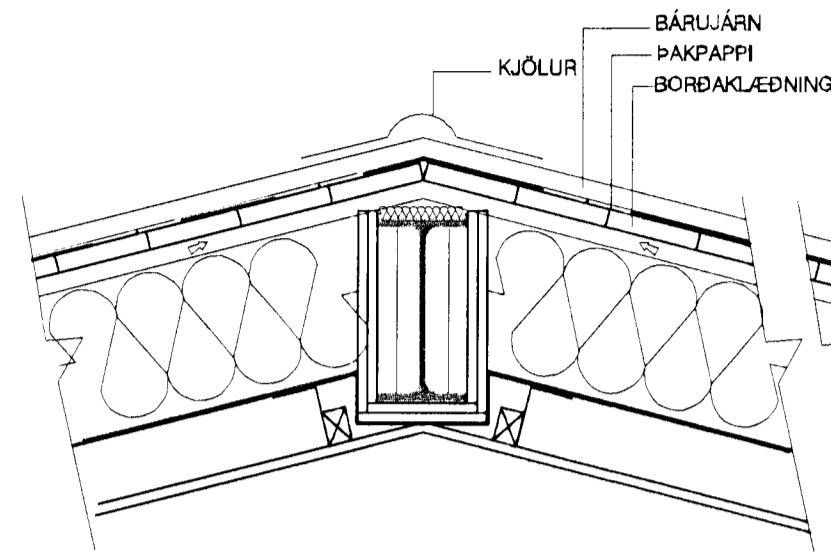

Mkv.1:10
DEILI 2
 S-003
FRÁGANGUR VIÐ STÁLBITA

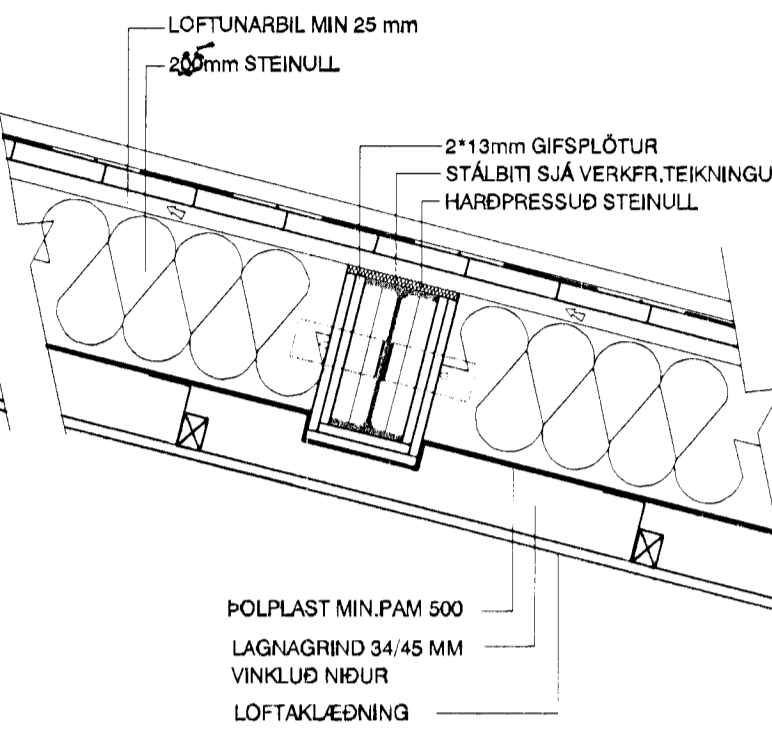

Mkv.1:10
DEILI 3
 S-003
FRÁGANGUR VIÐ ÞAKKANT

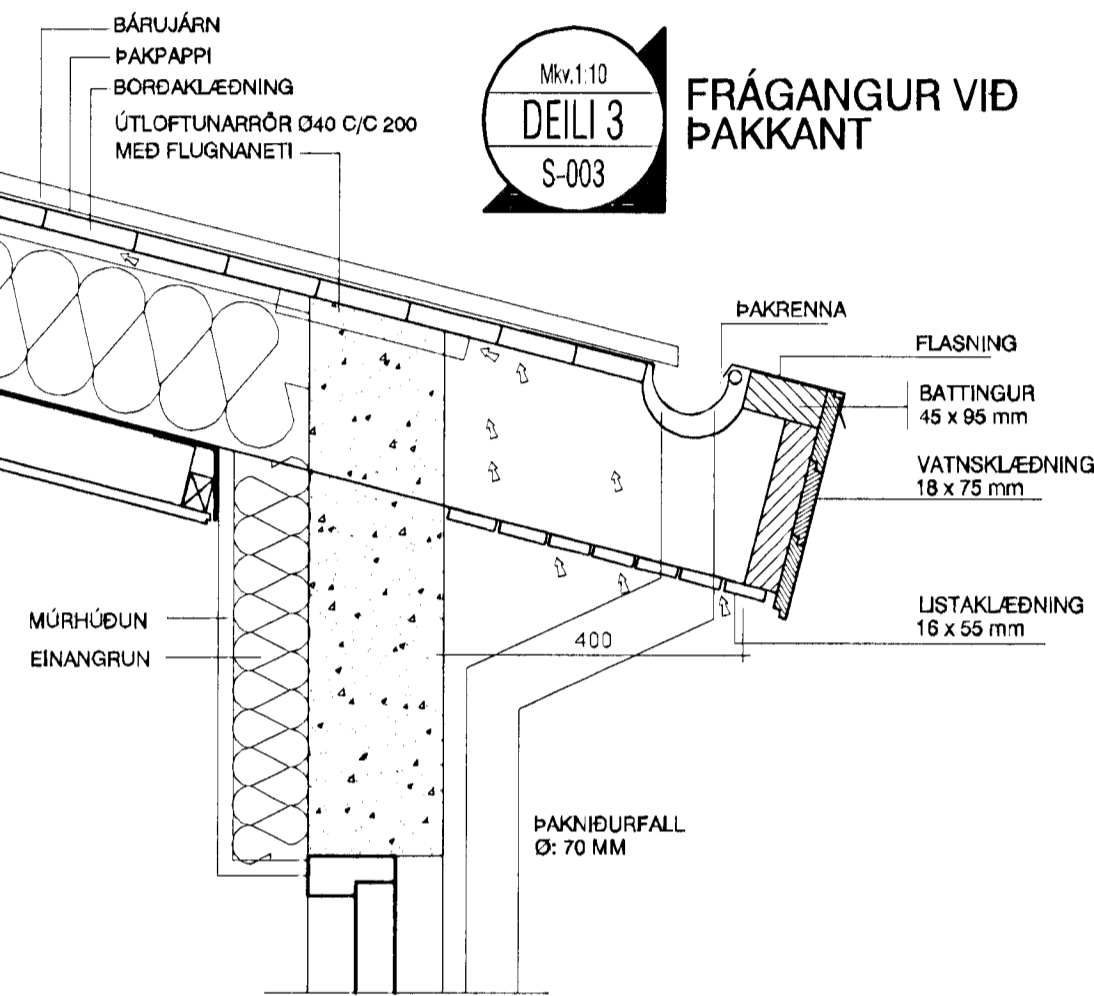


ALLS STAÐAR ÞAR SEM TRÉ LIGGUR AÐ STEINI, SKAL VERA PAPPAMILLILEGG

ÞAKAVARNARLAG KLEMMIST Í KÍTTI VIÐ KVERKAR


BRUNAVÖRN STÁLBITA: FYLLA SKAL UPPÍ BITANN MED HARDPRESSADARI STEINULL. BITINN KLÆDDUR AF MED 2*13 MM GIFSPLÖTUM. VANDA SKAL TIL ALLS FRÁGANGS.

KENNISNIÐ: ÖLL KENNISNIÐ OG DEILI - TILVÍSANIR ERU ÚR ÍBÚÐ NR. 10. HIÐ SAMÁ Á VIÐ UM ALLAR ÍBÚÐIR.


Mkv.1:10
DEILI 4
 S-001
FRÁGANGUR VIÐ GAFL

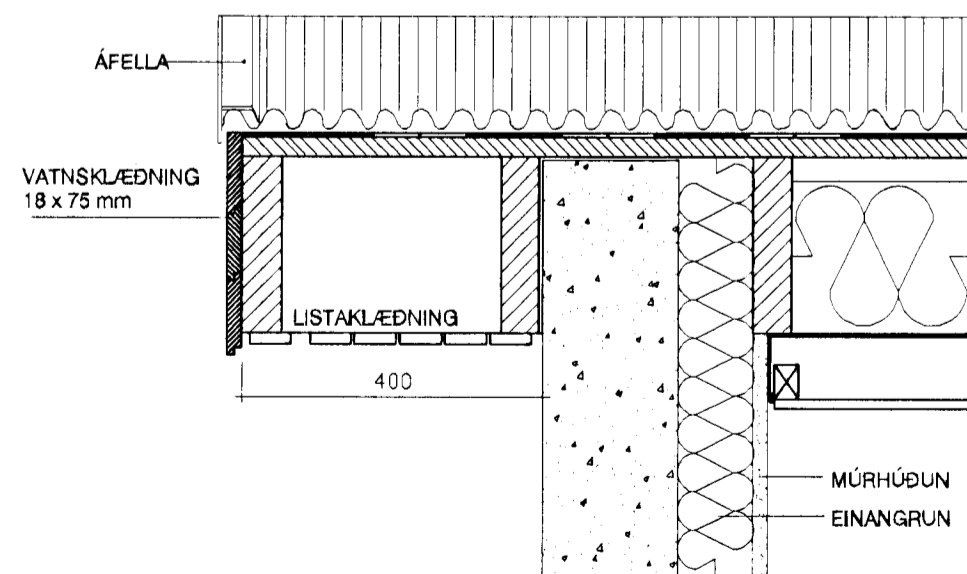


Mkv.1:10
DEILI 5
 S-001
FRÁGANGUR VIÐ EI-60 VEGG

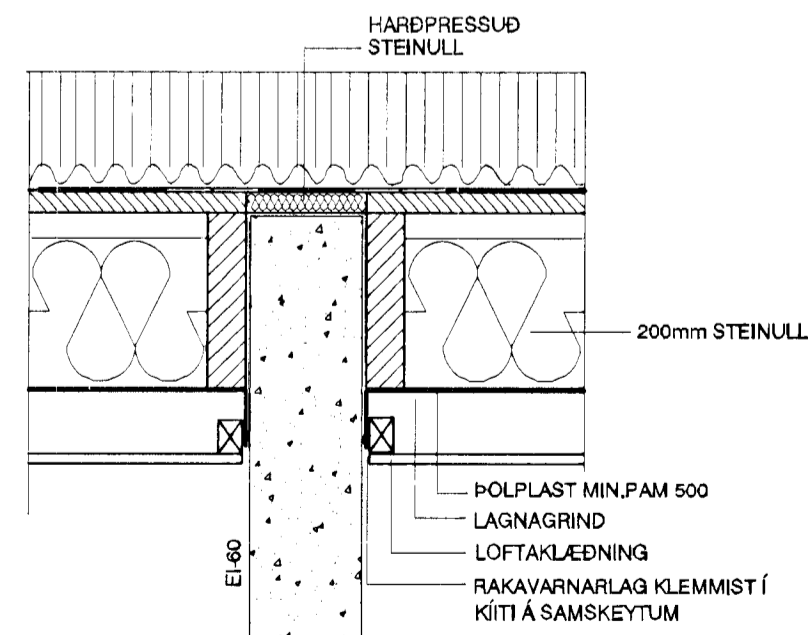

Mkv.1:10
DEILI 6
 S-003
FRÁGANGUR VIÐ EI-60 VEGG

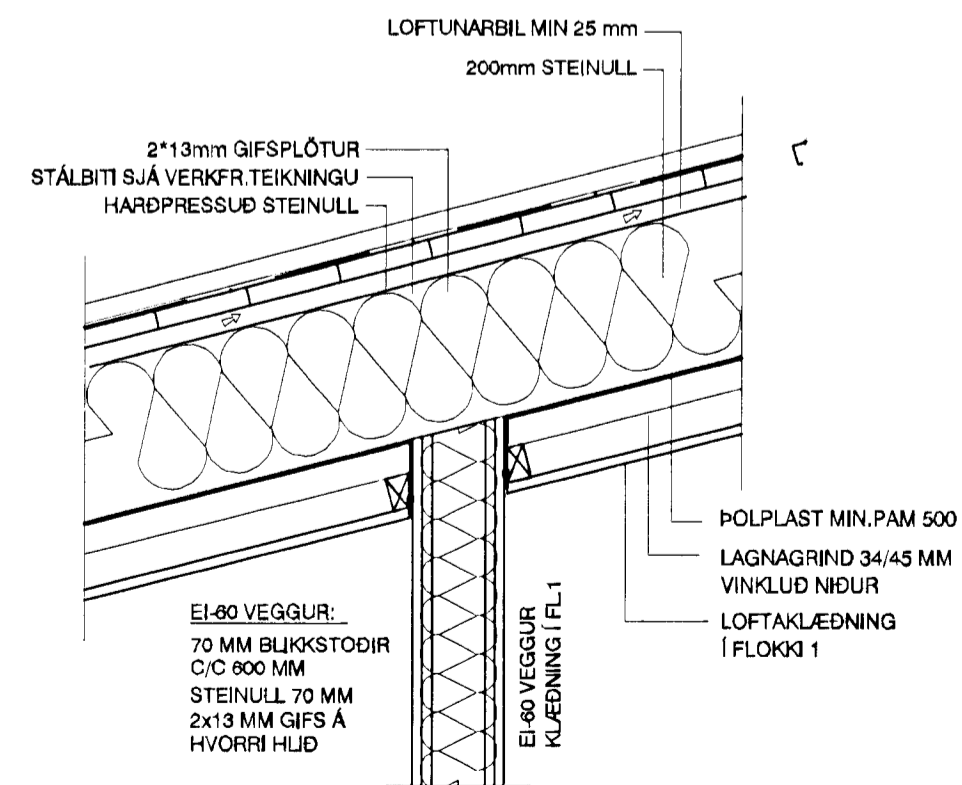

mansard
 teiknistofa ehf

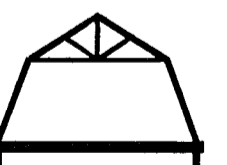

Suðurlandsbraut 30 - 108 Reykjavík
 www.mansard.is - jonhrafni@mansard.is
 Kt.: 570394-2079 - s: 862-7102

Verkeiti: KLUKKUVELLIR 10-18, HAFNARFIRÐI

Efni: SÉRTEIKNING ARKITEKTS
 DEILITEIKNINGAR

Verkeiti: S-004 Mkv.: 1:10 **A2**

Teikn. nr.: **A211102 S-004** Dags.: 15.12.2011

Hannað: JHH Teiknað: JHH

Jón Hrafn Hilöversson byggingafræðingur BFI
 Kt.: 260662-6519

Samþykkt:

[Handwritten signature]