


HÚS NR. 24

HÚS NR. 26


HÚS NR. 26A

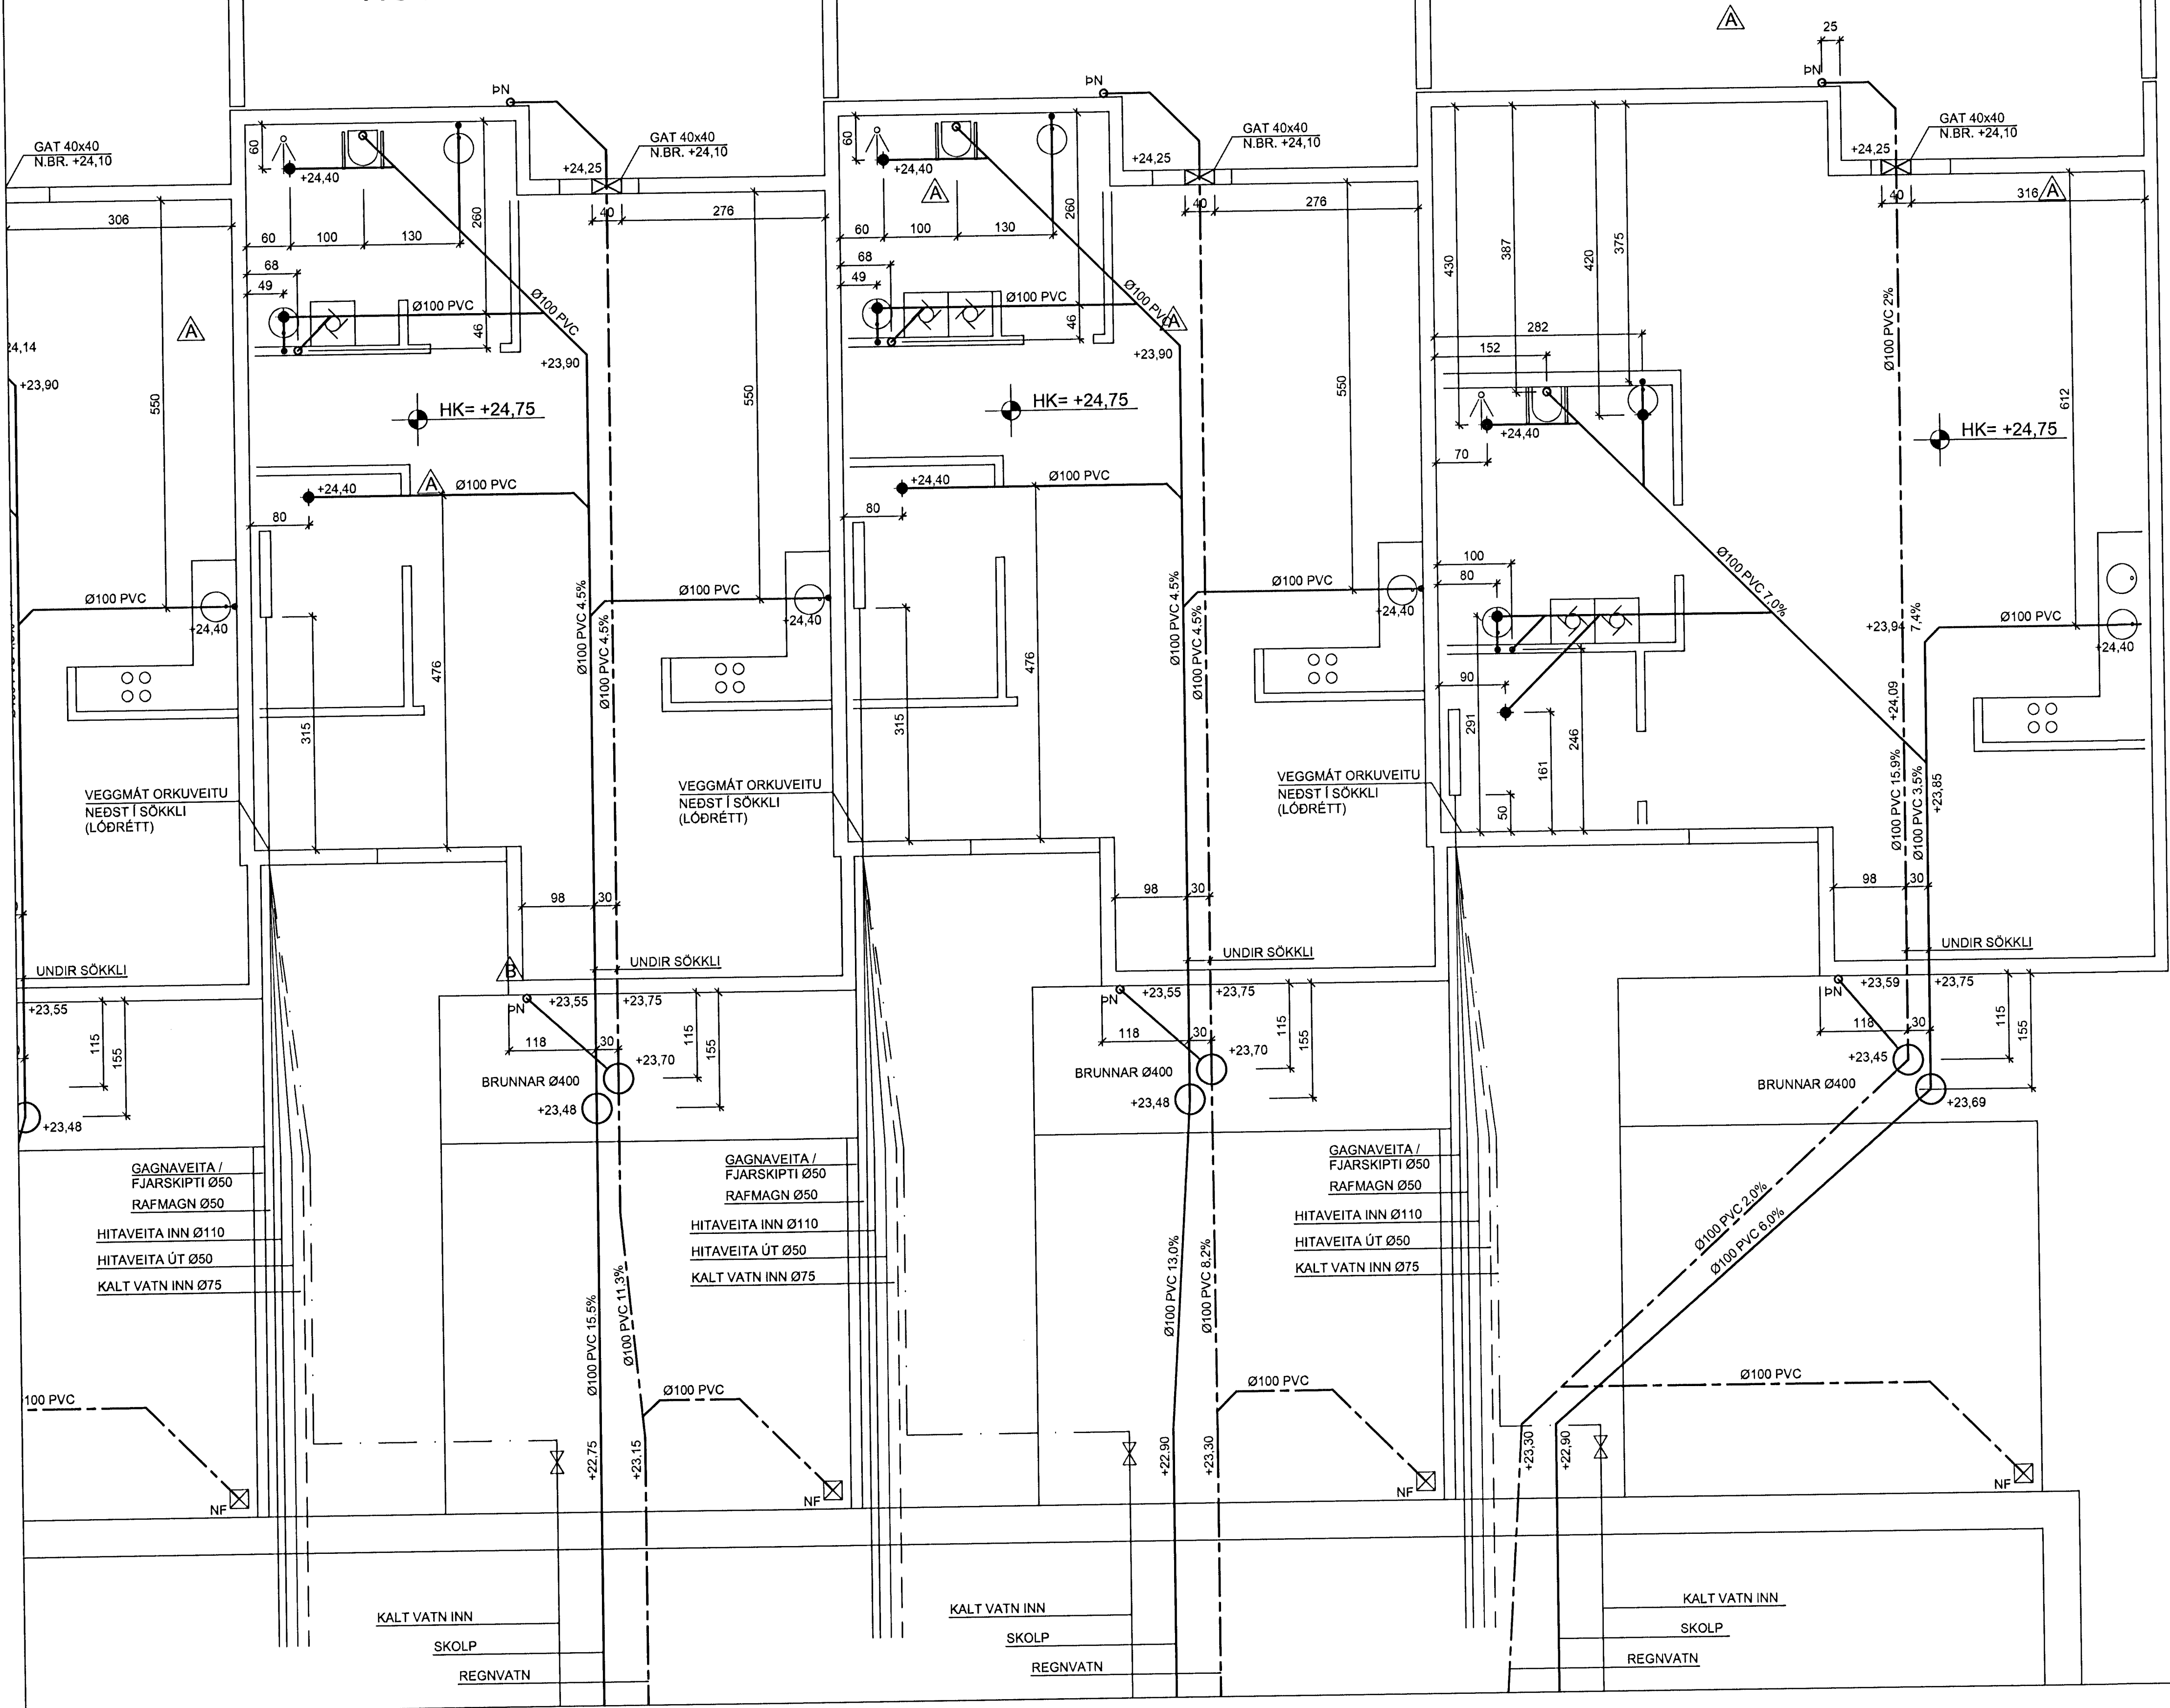

SKÝRINGAR 1:50

- ALLT EFNI OG VINNA SKAL VERA Í SAMRÆMI VÍÐ VIKOMANDI REGLUGERÐIR
- SKOLPLOGN
 - - - - - REGNVATNSLÖGN
 - · - · - · - VATNSHEIMED
 - · - · - · - AFRENNSLI HITAVEITU
- GN GÖLFNIDURFALL
 PN ÞAKNIDURFALL
 NF GOTUNIDURFALL MED SANDFANGI

BREYTT 30.04.2012. BÖÐ OG ÞVOTTAHÚS SAMEINUD Í EITTI RÝMI. HM.

Undirritun hönnunarsjóra:

 Haukur Margirsson verkfr.
 Kt. 070249-3919.

Haukur Margirsson byggingarverkfræðingur
 Þinghólsbraut 7 - 200 Kópavogur
 Sími 699 8260 - haukurm@simnet.is
 Kt. 070249 3919

Haukur Margirsson

VERKHEITI	KLUKKUVELLIR 20-26, HAFNARFIRÐI		
HEITI TEKNA	LAGNIR Í JÖRÐU GRUNNMYND 2		
HANNAÐ	DAÐS	VERNR	120130
TEKNAÐ	KVARDI	TEKNA NR	302
	HM	FEBRÚAR, 2012	
	HM	1:50	