


GRUNNMYND 1:50

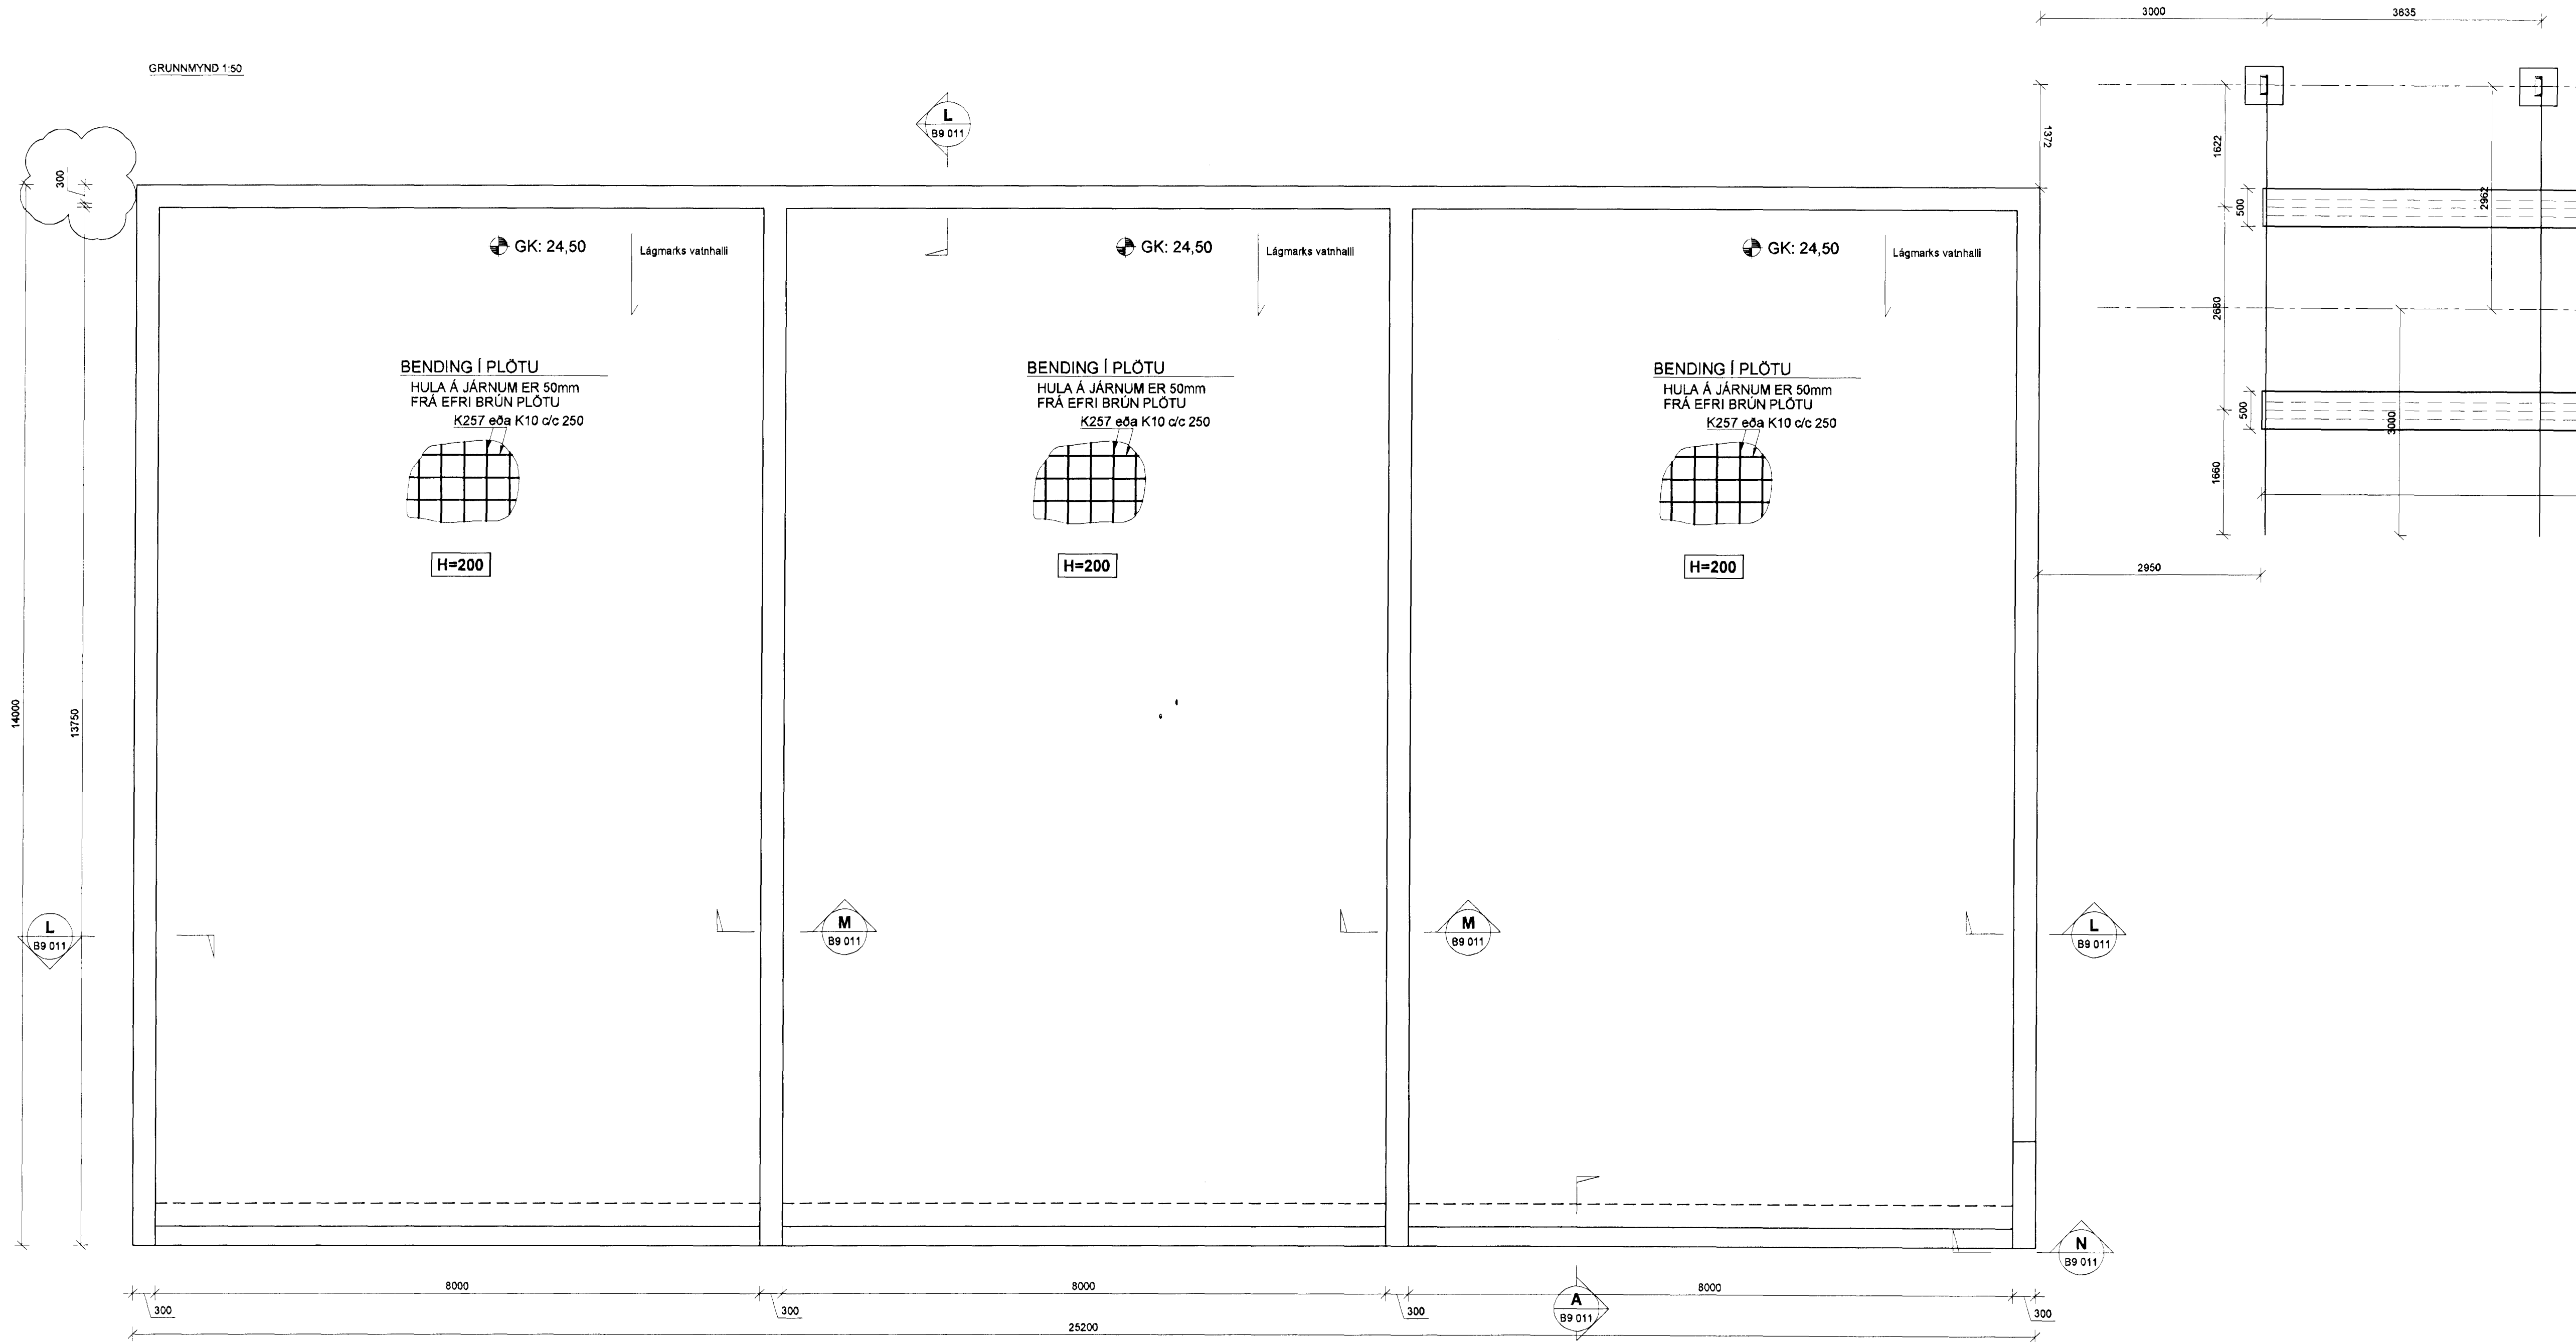

Samþykkt þann
 24 NOV 2010
 Byggingafulltrúinn í Hafnarfirði
 F.h. Hrólfur S. Gunnlaugsson

GRUNDUN
 Undirstöðjarövegur.
 Undirstöður standa á þjappaðri malarfyllingu: E2 > 100 N/mm² og E2/E1 < 2,5
 Undir botnplötu skal fylla með malarfyllingu og þjappa þannig að þjöppun verði samræmig við 98% standard próktor.
 Mesta álag á grunn, á klöpp: 0,8 MN/m²
 Mesta álag á grunn, á fyllingu: 0,5 MN/m²

STEYPUGÆDI: C35
 STÁLGÆDI: K500

YFIRFARND AF VSB
 dags. 23.11.2010
 Björn Guðafsson

A 22.11.10 Leiðrétt málssetning ÖÖJ/BG
 Útg. Dags. Skýring Hannabryfrand



VERKFRÆÐISTOFA

BÆJARHRAUN 20 • 220 HAFNARFJÖRÐUR • KENNIT. 710796-2899
 vsb@vsb.is • Sími 585 8600 • Fax 585 8610 • www.vsb.is

Aflun sérhöfundur Björn Guðafsson Kf: 180550 4899 • bjorn@vsb.is		Yfirfarnd ÖÖJ		Kvarði BG		Skala 1:50		Síða / A1	
Verkefni KOPARHELLA 1 HAFNARFIRÐI		Verkefni Burðarvirki Undirstöður - Efnislager Grunnmynd		Dags. 12.11.2010		Verkefni 10154		Síða B2 011	
								Utgáfa A	

V:\031010154-Koparhella 1\slupusub01\Koparhella 1 slupusub01\Sheets\BUN10154-B2 011 - 01Z.dwg