



Inntök samþykkt 5/10/2000
f.h. RAFVEITU HAFNARFJARÐAR
Birgir Dösbjörnsdóttir

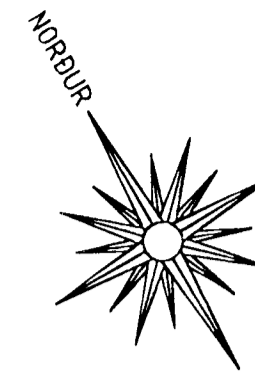


GRENNÐARVÖLLUR / ÚTIVISTARSVÆÐI

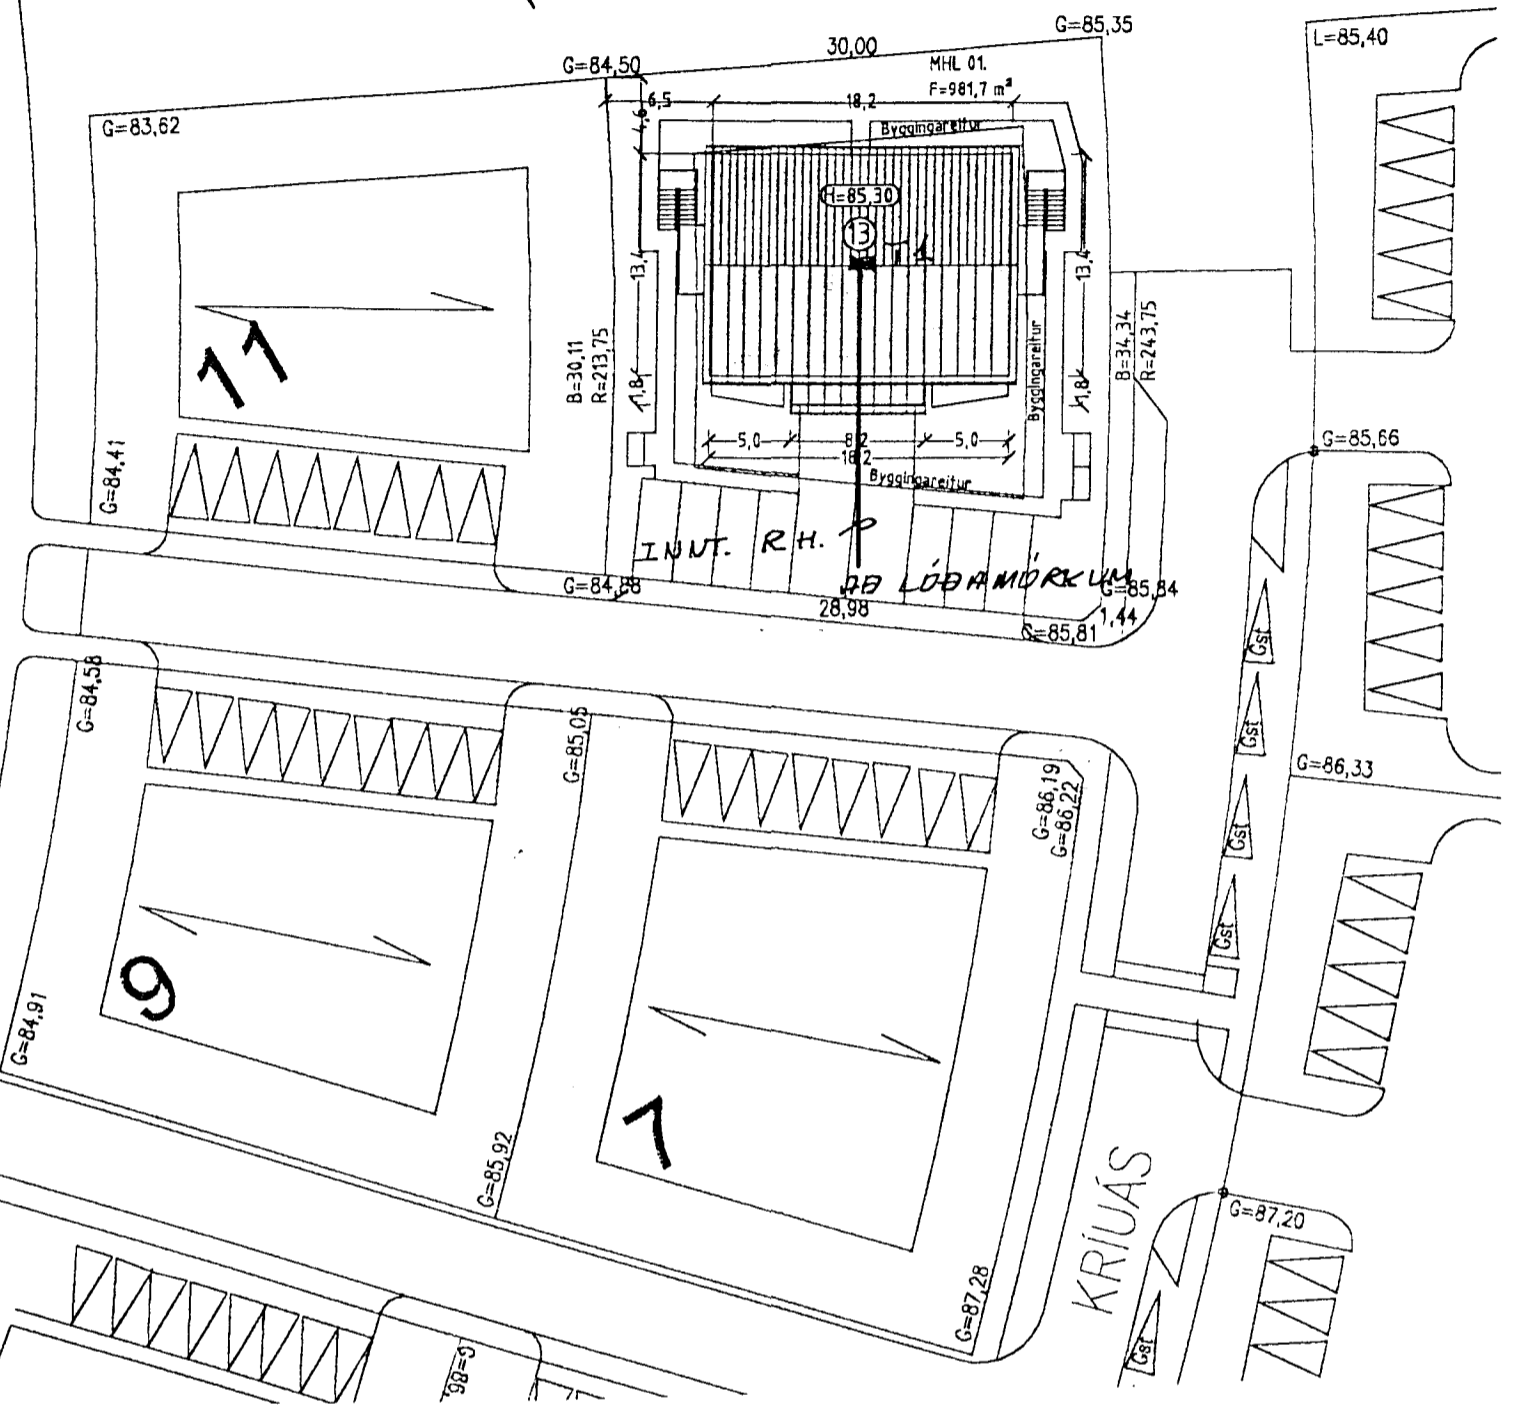

AFSTÖÐUMYND MKV. 1:500.

SNID Í INNTAK M. 1:100

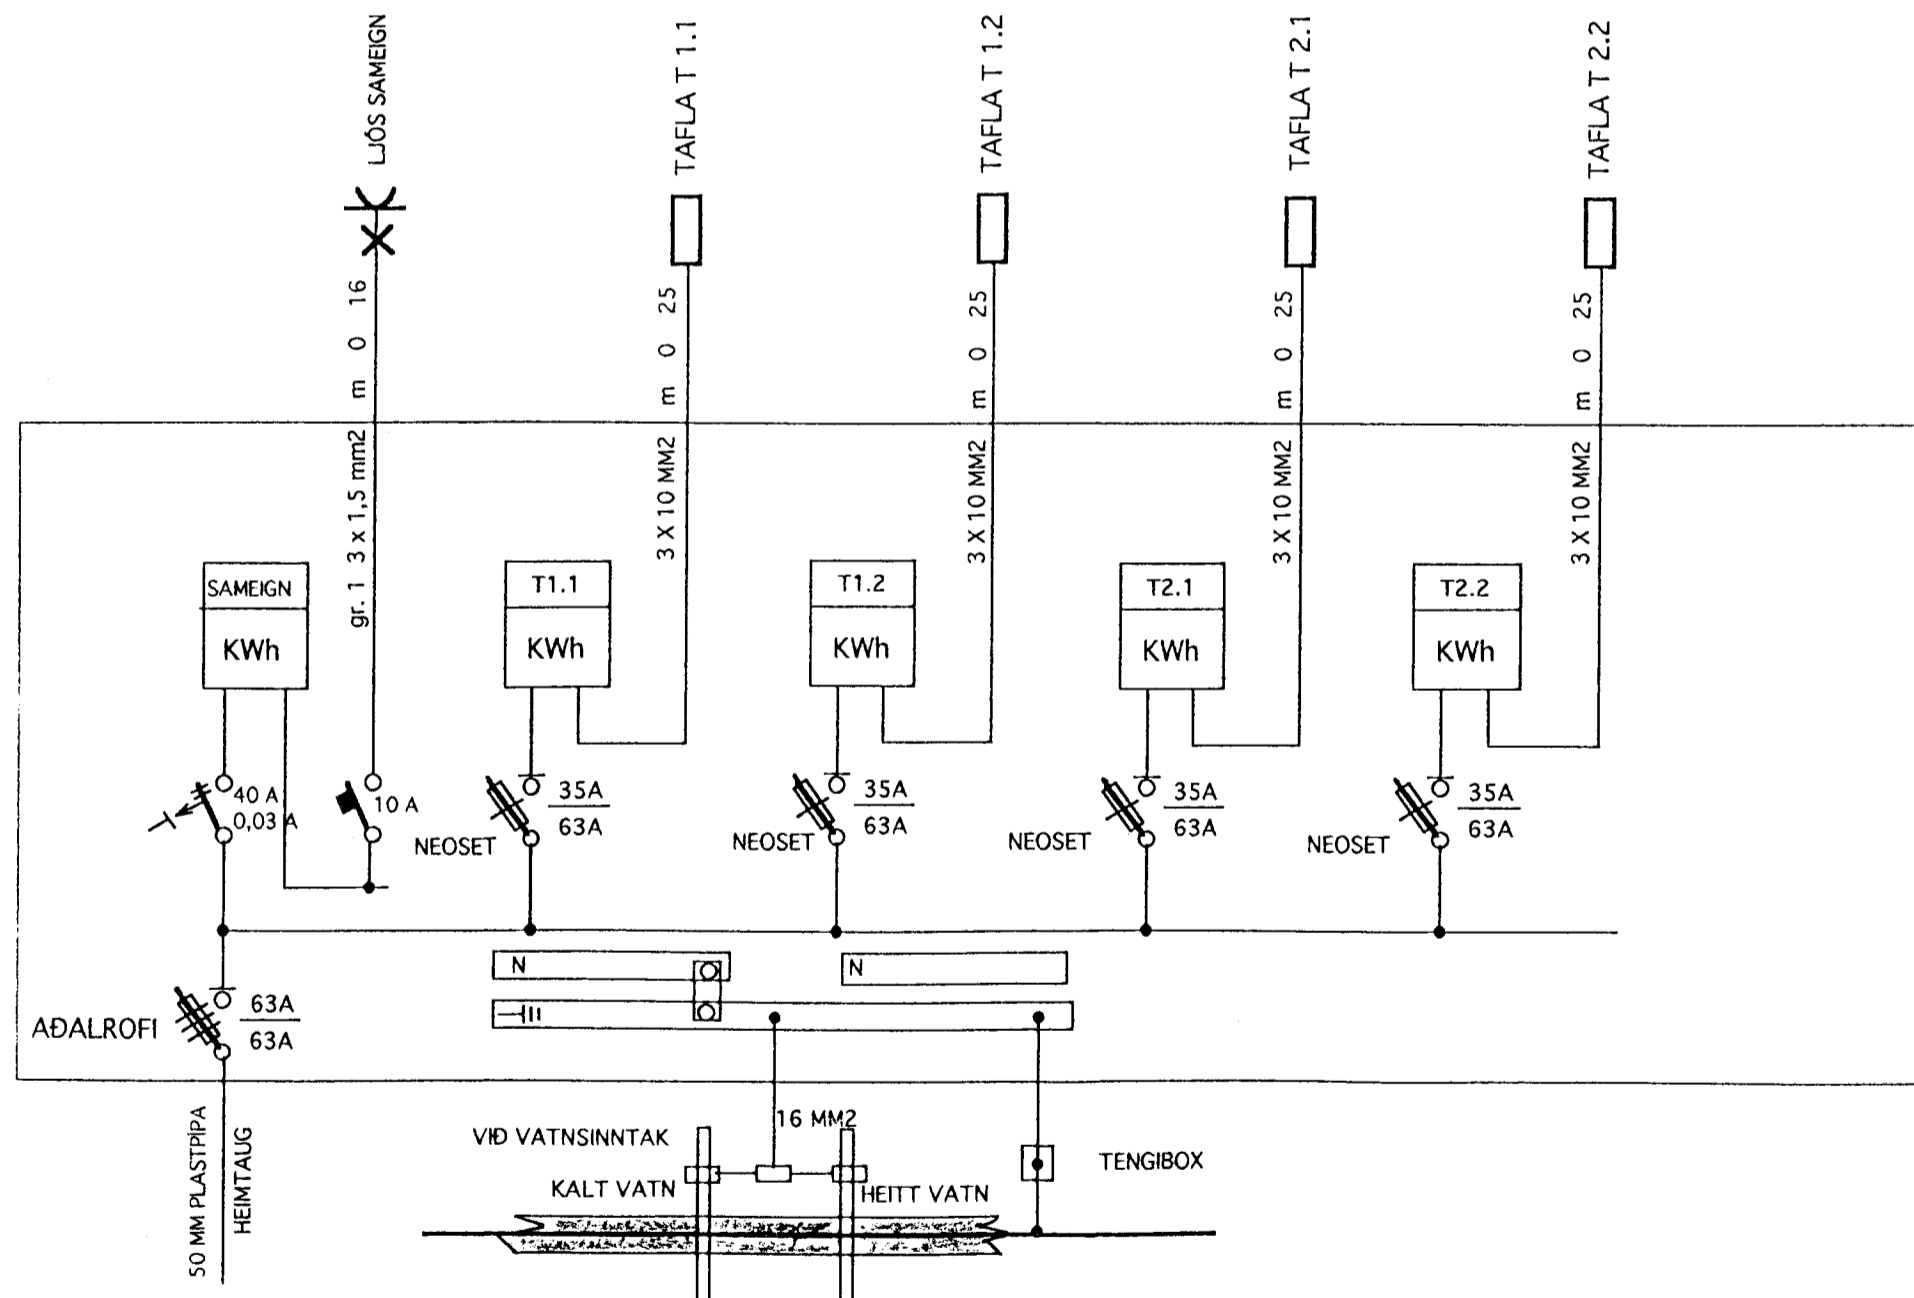

SKÝRINGAR

LAGNIR ERU HULDAR 16mm PLASTPIPUR OG TAUGAR 3x1,5°.
HÆÐ Á ROFUM SÉ 105 sm.
TENGLAR VID ROFA SÉU Í SÖMU HÆÐ OG ROFAR.
HÆÐ Á TENGLUM SÉ 20sm.
HÆÐ Á BJÖLLUM SÉ 220sm.
MÁLSTRAUMUR ROFA SÉ 10A, EN TENGLA 16A.
L= SJÓNVARP, F= BEJARSÍMI, DS= DYRASÍMI

3923

KRIUÁS 13 HAFNARFIRÐI
AFSTAÐA SNID SKÝRINGAR
EINLÍNUMYND AF T. 0.1

RAFMAGNSVERKFRÆDISTOFA
TRAUSTI SVEINBJÖRNSSON RAFM. IÐNFR. SÍMI: 667390
EDMUND BELLERSEN RAFM. TÆKNIFR. SÍMI: 667368
RAGNAR D. STEFÁNSSON RAFM. VERKFR. SÍMI: 667355
AGÚST ÞÓRHALLSSON RAFM. VERKFR. SÍMI: 667305

MKV.	
TEIKN NR.	1
NÆSTA TEIKN. NR.	
VERKNR.	
BL 1 AF 4	ÚTG. A
GEYMSLUNR.	

ÚTG.	DAGS.	TEIKN.	HANNAÐ	SAMÞYKKT
A	00.09.12	T.S.	T.S.	Trandi Lúna 22014-2439