


GRUNNMYND 2 HÆÐ MKV. 1:100.

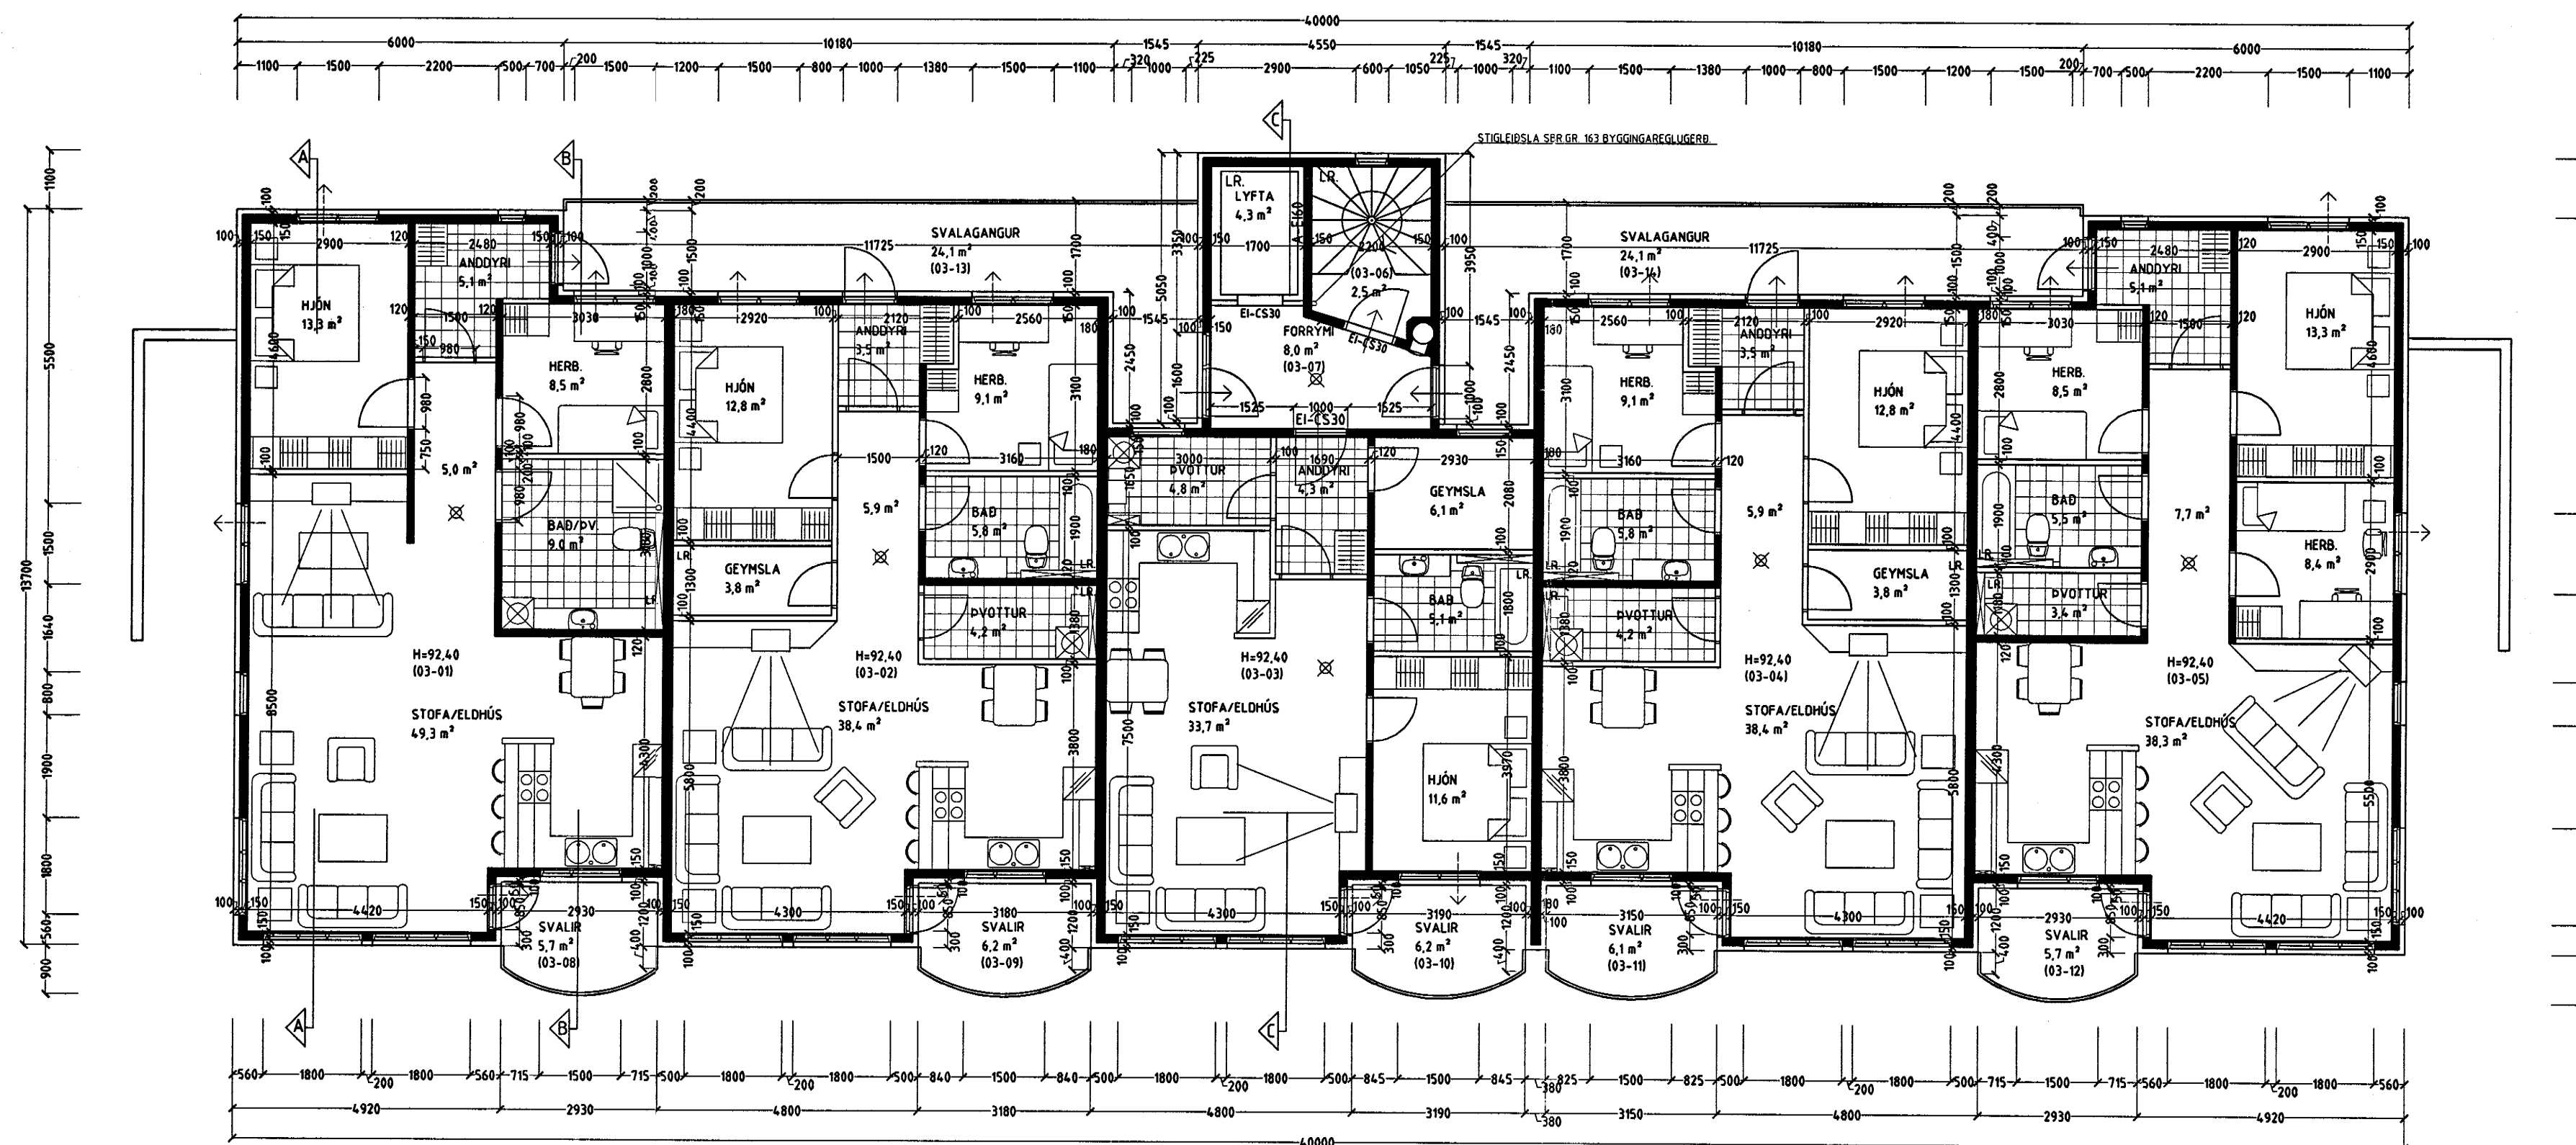

GRUNNMYND 3 HÆÐ MKV. 1:100.

KRÍUÁS 15 HAFNARFIRÐI.

Sigurður Þorvårdarson byggingafræðingur bfi.  
Teiknistofan Strandgötu 11 220 Hafnarfirði.  
Sími: 5651510. Netfang: teiknistofan@istandia.is  
STH: teiknistofan ehf. kf. 510298-2769. Kf. adalhönnuðar: 141250-4189.

Skýringar:	Adaluppdráttur.
Teikning:	Grunnmynd 2 og 3 hæð.
Mælikvæði:	1:100. Dagsetning: 4. ágúst 2000.
Undirskrift:	<i>21/3.07 Aug. Þ.</i>
Blad nr:	2 af 5.
Breytt: Innra skipulagi íbúðar 0301 br. Badherbergi og þvottahús sameinað Herbergi felt niður og sameinað stofu. Hurðargöt stækkuð úr 880 mm í 980 mm. Dagsetning á breytingu. 02. febrúar 2001.	