

Inna skipulag á badherbergi ef hjólastólaþóð.

Skýringar vegna eldvarna:

- > B0. Táknar björgunarop, samkv. reglugerð um brunavarnir og brunamát.
- Táknar rýmingarleið, samkv. reglugerð um brunavarnir og brunamát.
- ⊗ Reykskynjari, staðset jst samkv. teikningu.

Byggingarlýsing / verklýsing:

Húsið er staðsteypt á hefðbundinn hátt með stáklæddu þaki. Undirstöður og botnplata eru staðsteyptar á þjappadri hraunfyllingu og eða á klöpp. Útveggir staðsteyptir 18 sm. einangrun 100 mm. múrhúð 2 sm. Gólfplata 2 og 3 hæðar 16-18 sm. staðsteypt, ítlögn 4 sm.

Þak, himbursperrur: heiklæddar með 25x150 mm borðvíð, þakpappa og þakstáli. Þakeinangrun 200 mm (steinull). LR. Táknar loftfræsting.

Sérstakar skýringar vegna einangrunar:
 Botnplata er einangruð með 75 mm einangrunarplasti, veggir sökkla eru einangraðir 50 sm niður fyrir plötu með 75 mm einangrunarplasti.
 Ofan á einangrun gólfplötu skal leggja þolplast (rakaserra).
 Útveggir eru einangraðir með 100 mm einangrunarplasti.


Í gluggum er tvöfalt K-einangrunargler (12 mm loftbil í fóstum gluggum en 9mm loftbil í opnanlegum gluggagögum og hurðum. U-gildi (W/m²K) einstakra byggingahluta skulu vera í samræmi við upptalningu hér að neðan:

Þak:	Ti>=18°C U-gildi: 0,2
Útveggir:	Ti>=18°C U-gildi: 0,4
Léttur útveggur einangraður í grind:	Ti>=18°C U-gildi: 0,3
Gluggar (karmar, gler vegið meðaltal, K-gler):	Ti>=18°C U-gildi: 0,3
Hurðir:	Ti>=18°C U-gildi: 0,3
Gólf: á fyllingu og að öpphituðu rými:	Ti>=18°C U-gildi: 0,3
Gólf: að útlöfti:	Ti>=18°C U-gildi: 0,2
Útveggir, vegið meðaltal (veggfetir, gluggar og hurðir):	Ti>=18°C U-gildi: 0,3

Að öðru leiti skal mæla við að kölnunartölur einstakra byggingahluta séu í samræmi við ÍST EN ISO 6946:1996.

Varðandi frekari málsetningar, sjá sérteikningar aðalhönnuðar í mkv. 1:50. Séruppdrættir skulu unnir þegar aðaluppdrættir hafa verið samþykktir af byggingaryfirvöldum.

KRÍUÁS 19 HAFNARFIRÐI

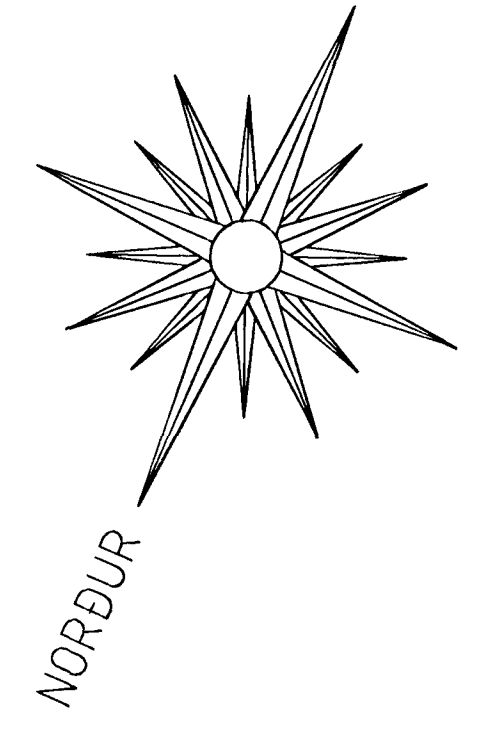

GRUNNMYND 1 HÆÐ MKV. 1:100.

KRÍUÁS 19 HAFNARFIRÐI.

Sigurður Þorvarðarson byggingafræðingur bfi.
 Teiknistofan Strandgötu 11 220 Hafnarfirði.
 Sími: 5651510. Netfang: teiknistofan@islandia.is
 STH teiknistofan ehf. kt. 510298-2769. Kf. aðalhönnuðar: 141250-4189.

Skýringar:	Aðaluppdráttur.
Teikning:	Grunnmynd 1. hæð / Byggingalýsing.
Mælikvarði:	1: 100. Dagsetning: 11 september 2000.
Undirskrift:	<i>[Signature]</i>
Blað nr.:	1 af 5.
Breytt:	Lyfta fjarlægð, innra skipulagi og útliti breytt 16.03.2001.
Bifreiðageymslur:	fjarlægðar og tveimur íbúðum bætt við 16.03.2001.
Gólfkóti:	hækkadur um 45 sm. 16.03.2001.