
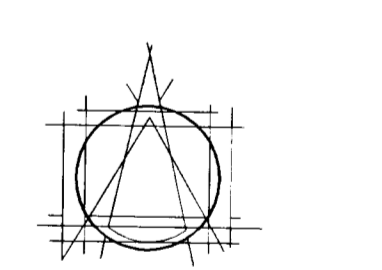


Úr Gildi

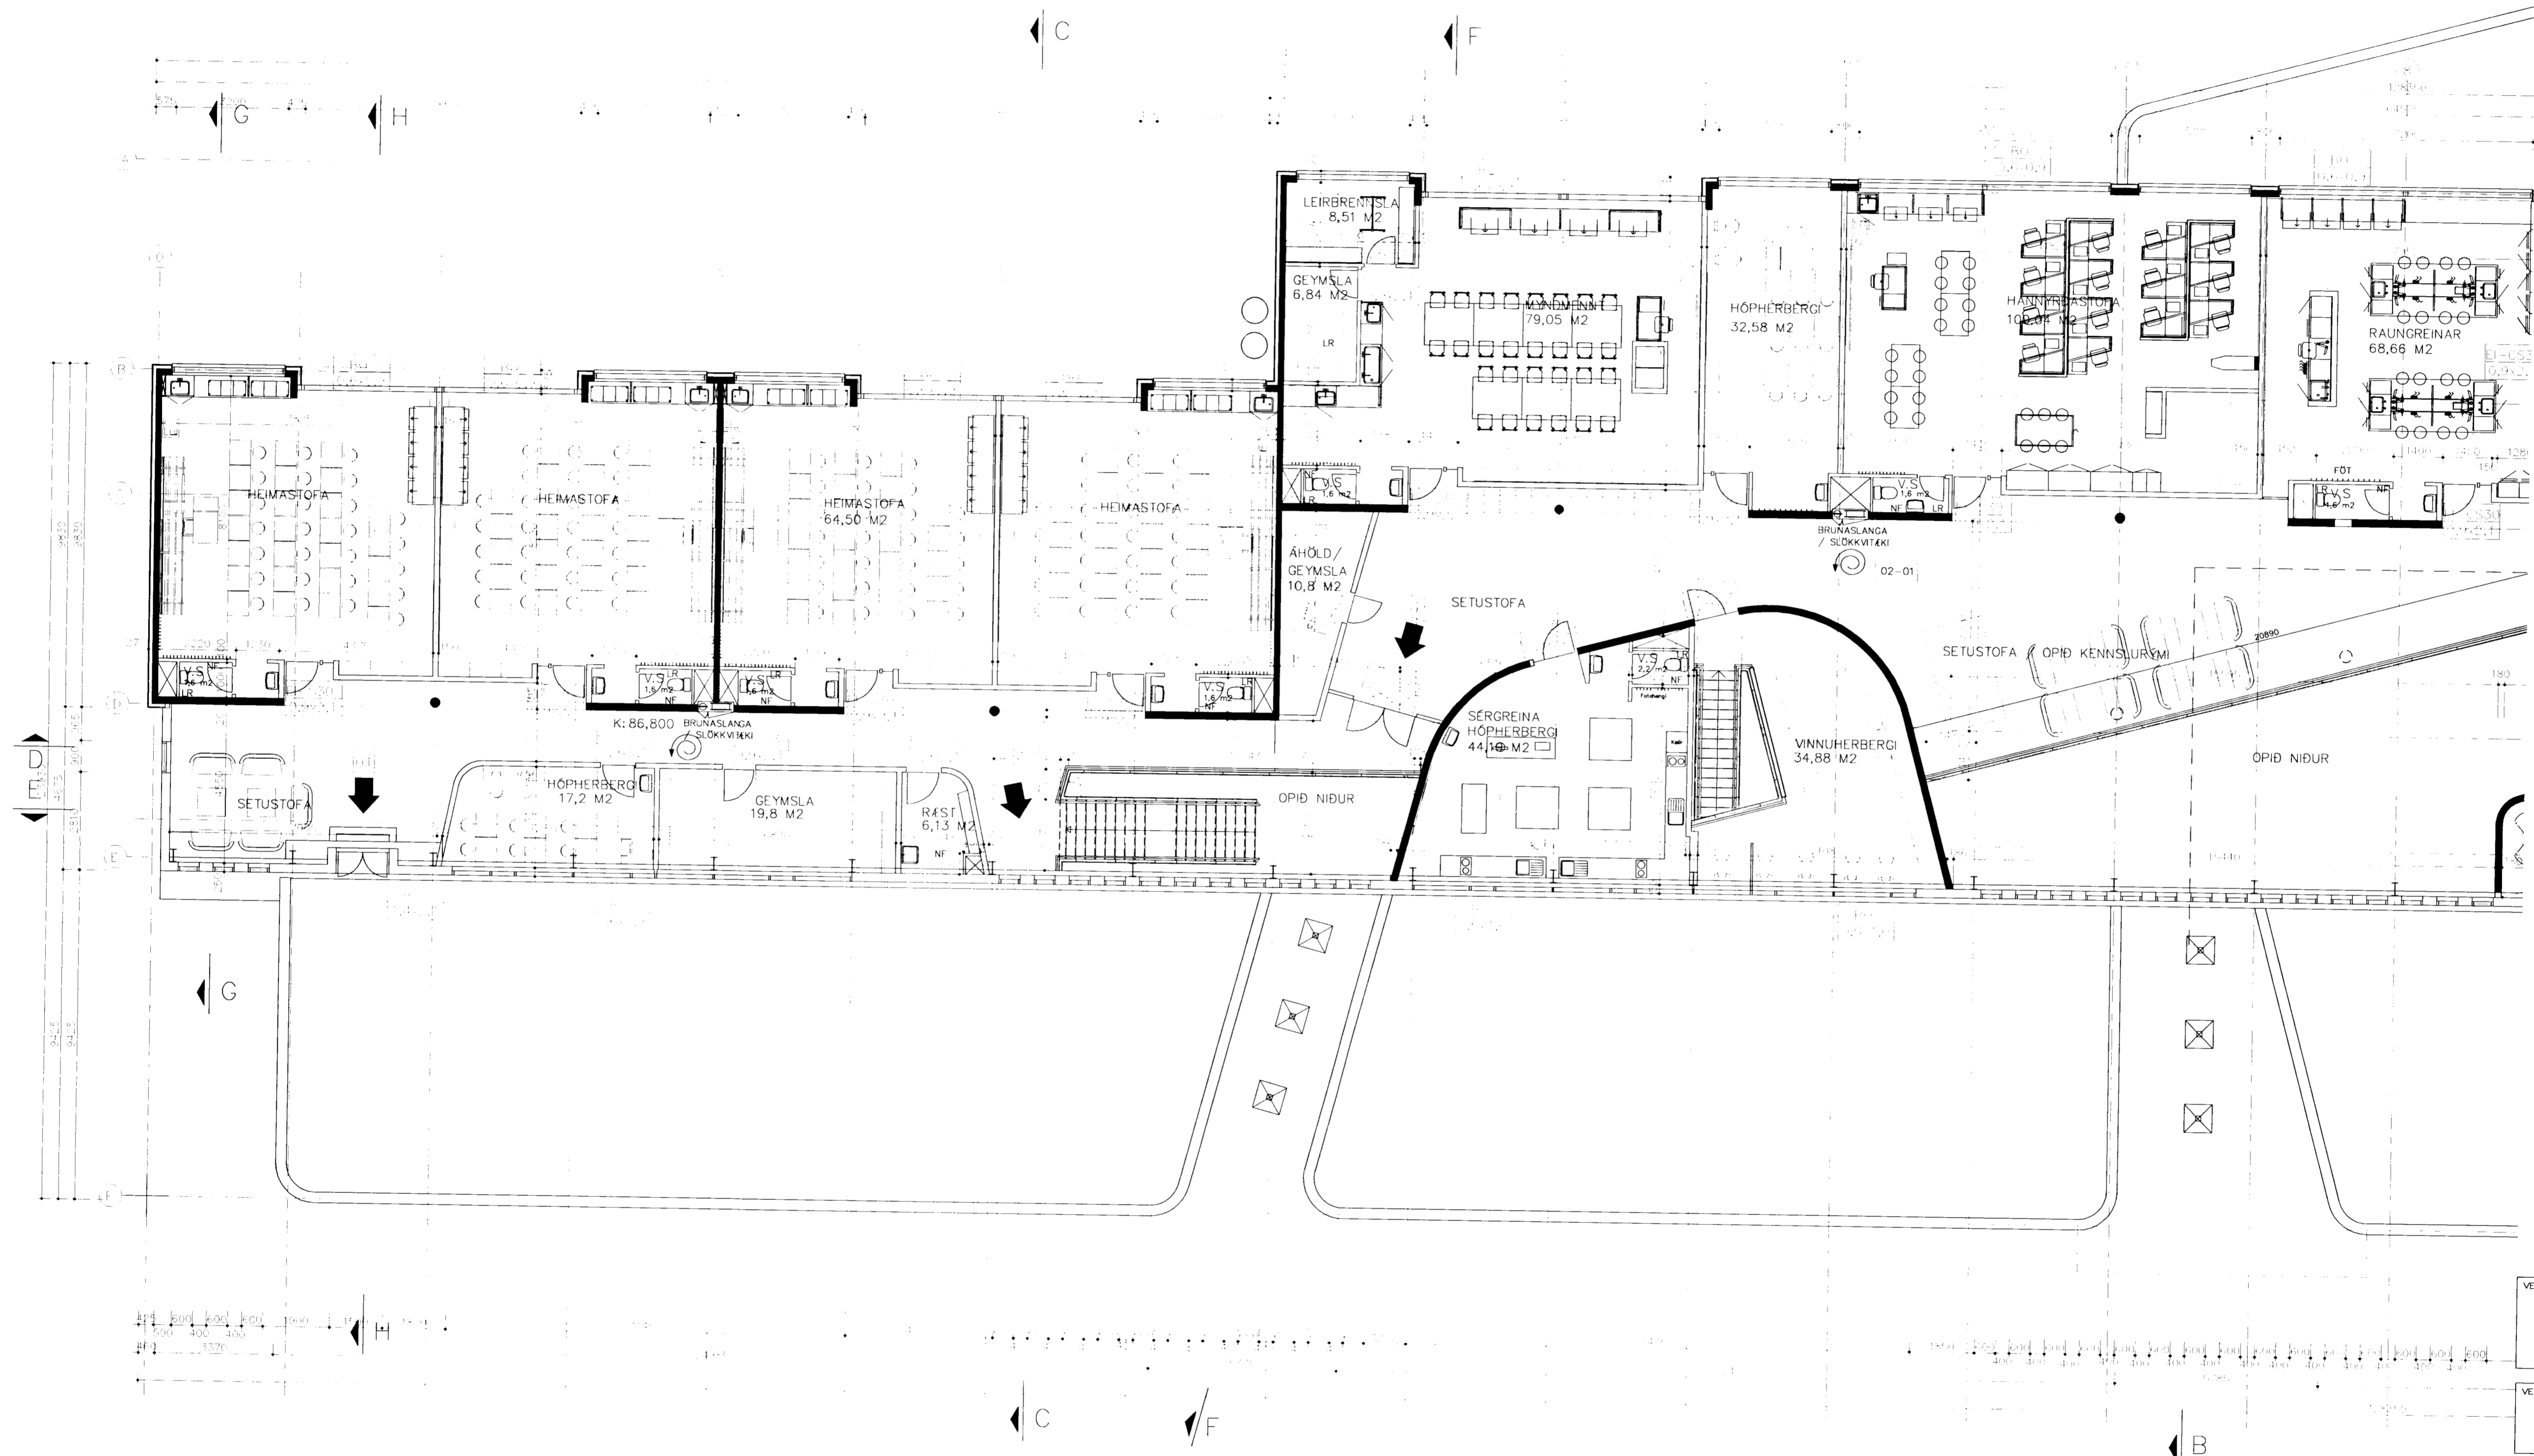

TEIKNISTOFAN EHF
ÁRMÓLAS
108 REYKJAVÍK • Sími 553 8750

GISLI HALLDÓRSSON ARKITEKT F.A.I.
JÓSEF REYNS ARKITEKT F.A.I.
LEIFUR GÍSLASON BYGGINGAFRÆÐINGUR BFI
JÓN STEFAN GILJA ARKITEKT F.A.I.
BLAUNI SNEBÓRÐSSON ARKITEKT F.A.I.
ASGEIR ASGEIRSSON BYGGINGAFRÆÐINGUR BFI

VERKEFNI
GRUNNSKÓLI Í ÁSLANDI
KRÍUÁS 1
HAFNARFIRÐI

VERK
GRUNNMYND 2.HÆÐ
NÖRÐURENDI

MÁL	1:100	NR.	408-02
DAGS.	22.05.2000		1.03
HANNAÐ	BJ.SNÆ	TEIKNAD	.pp

ATHS:

- A. 21.07.00 - húsg. og innr. uppferð
- B. 23.08.00 - súlur uppferðar HM
- C. 12.09.01. Brunatáknum breytt
- D. 27.08.02 Reyndarteikning

GRUNNMYND 2.HÆÐ MKV. 1:100

SAMB.