


Úr Gildi

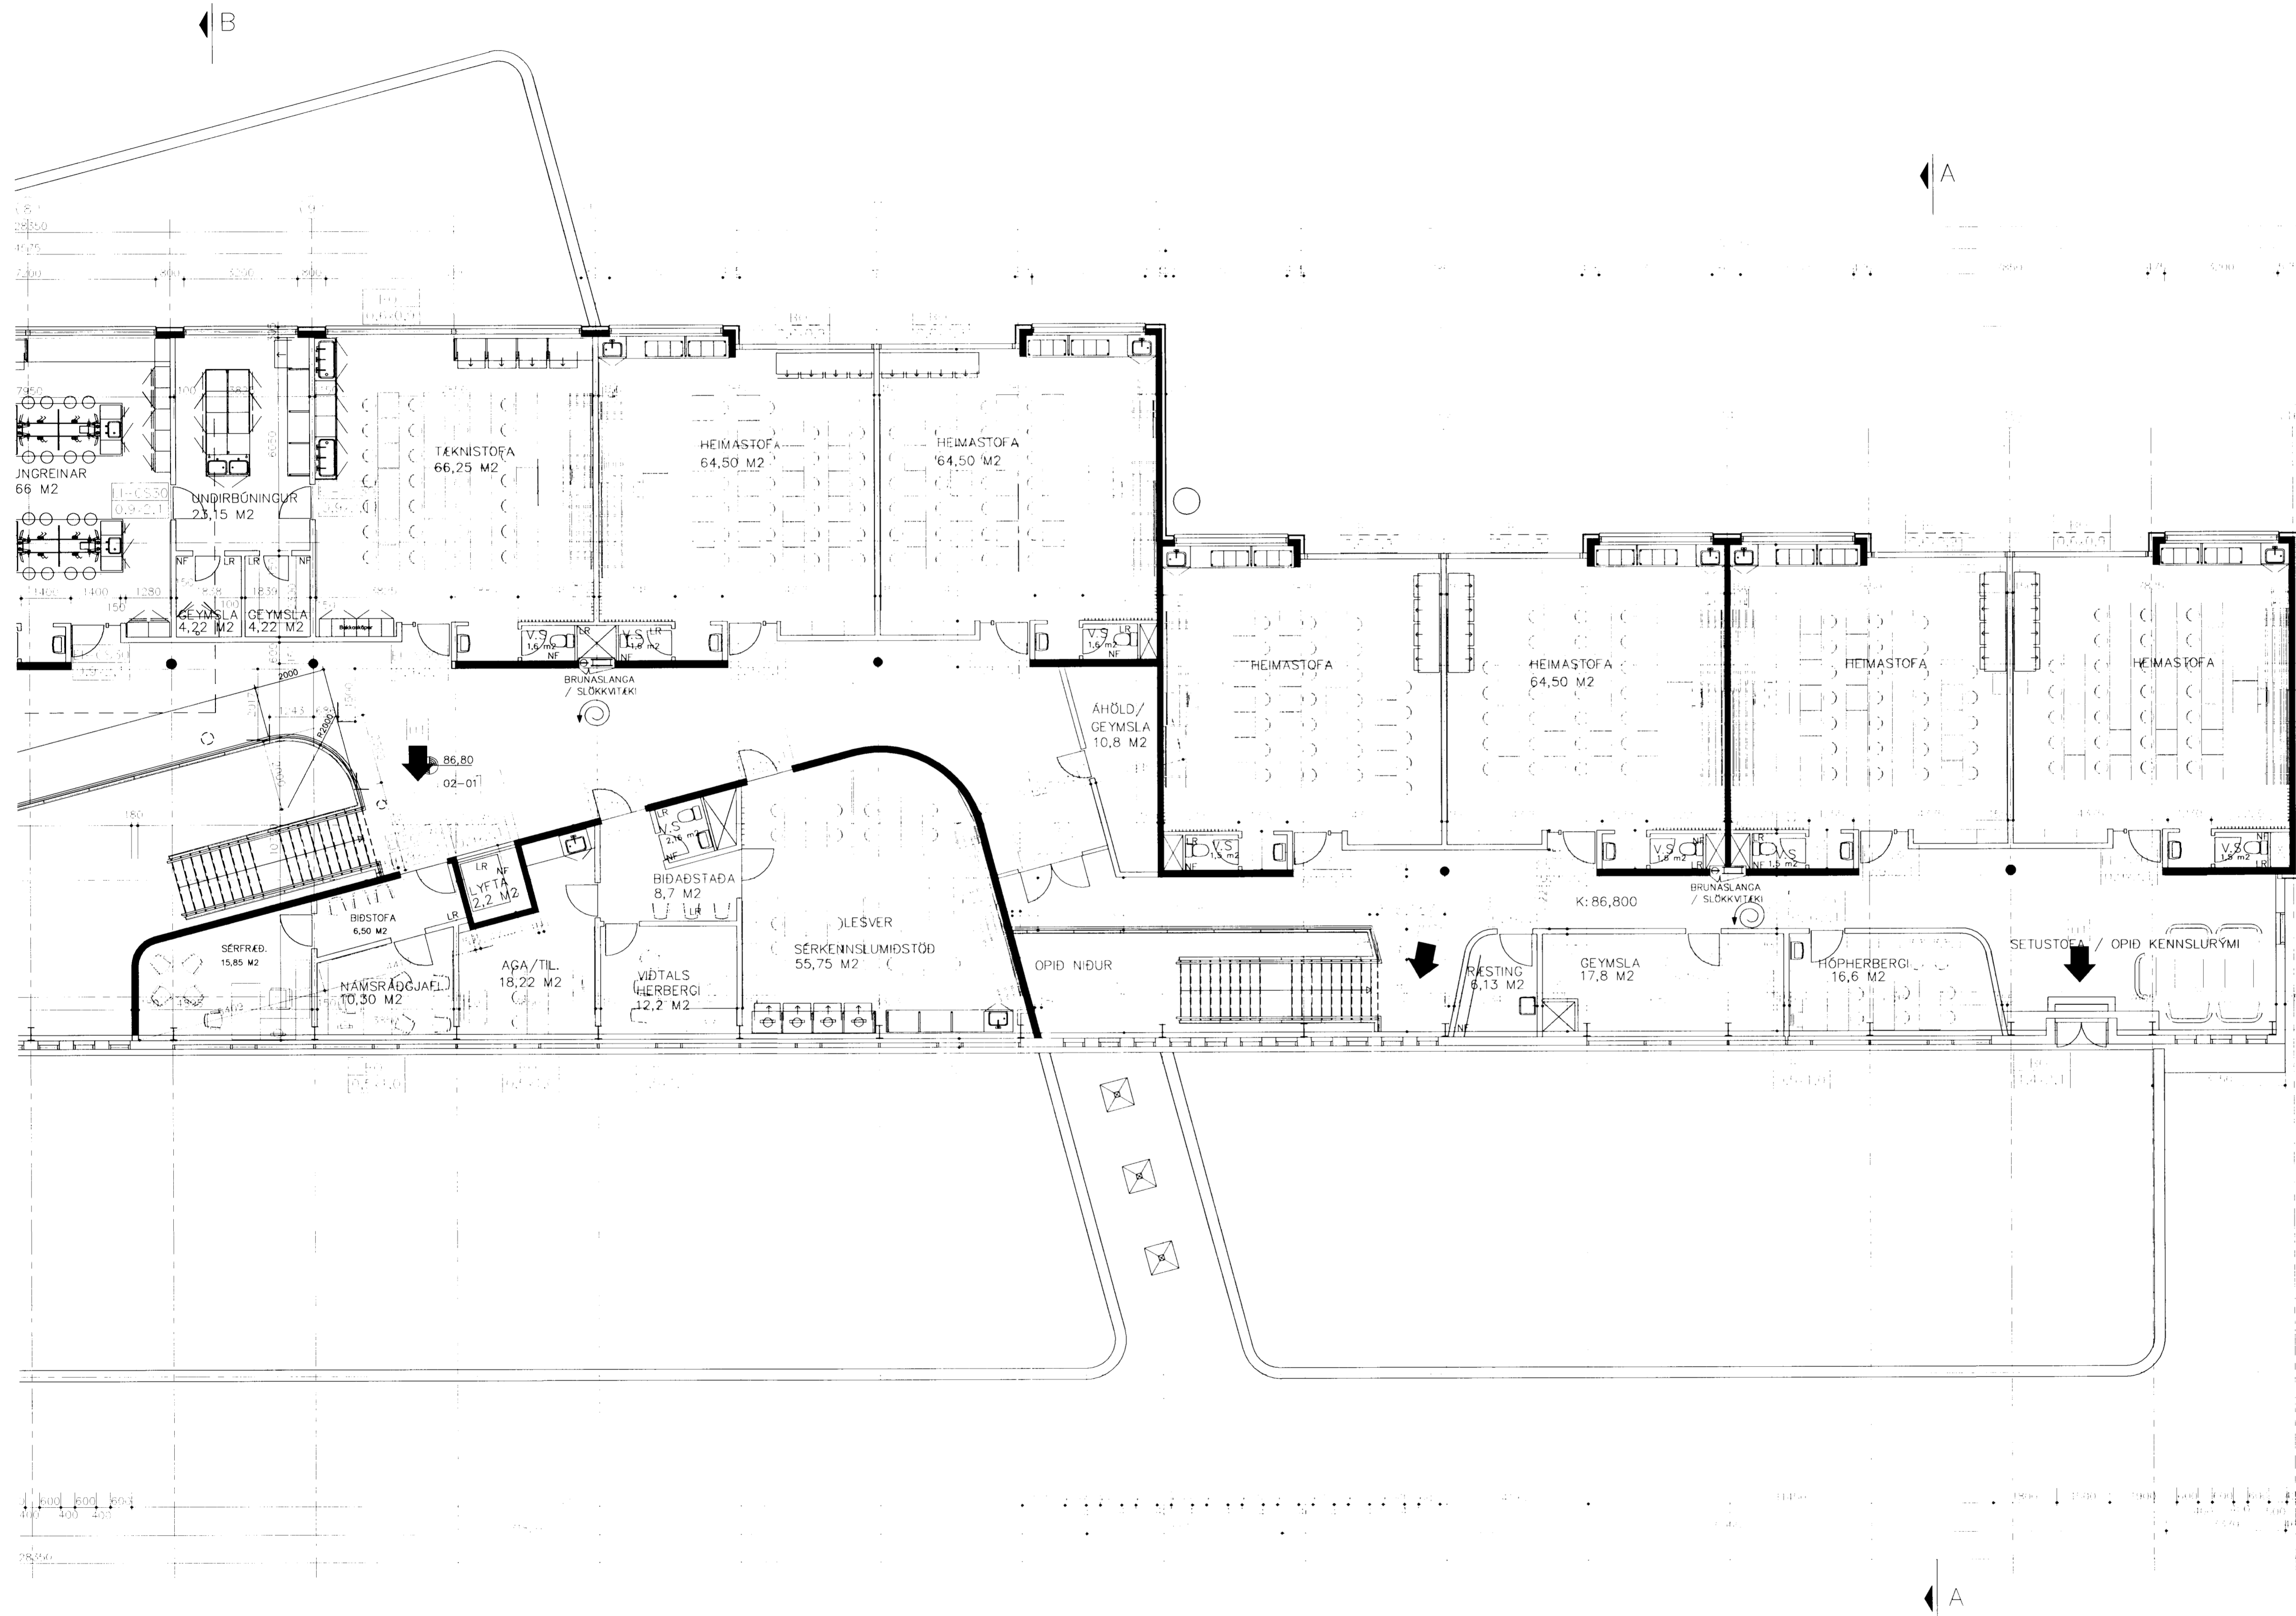

GRUNNMYND 2.HÆÐ MKV. 1:100

TEKNISTOFAN EHF  
ÁRMÓLA 6  
108 REYKJAVÍK • SÍMI 553 8750

GISLI HALLDORSSON ARKITEKT FAI  
JOSEF REYNIS ARKITEKT FAI  
LEIFUR GÍSLASON BYGGINGAFRÆÐINGUR BFI  
VONN STEFÁN GUJA ARKITEKT FAI  
BJARNI SNÆBJÖRNSSON ARKITEKT FAI  
ASGEIR ASGEIRSSON BYGGINGAFRÆÐINGUR BFI

VERKEFNI  
GRUNNSKÓLI Í ÁSLANDI  
KRIUÁS 1  
HAFNARFIRÐI

VERK  
GRUNNMYND 2.HÆÐ  
SÚÐURENDI

MÁL 1:100 NR. 408-02  
DAGS 22.05.2000 1.04

HANNAÐ BJ.SNÆ TEIKNAD .pb

ATHS. A. 21.07.00-húsg. og innr. uppfærð

B. 23.08.00 -súgur uppfærðar HM

C. 12.09.01 Brunatáknum breytt

D. 27.08.02 Reyndarteikning

SAMB.  
 02074280