



8 7 6 5 4 3 2 1 0

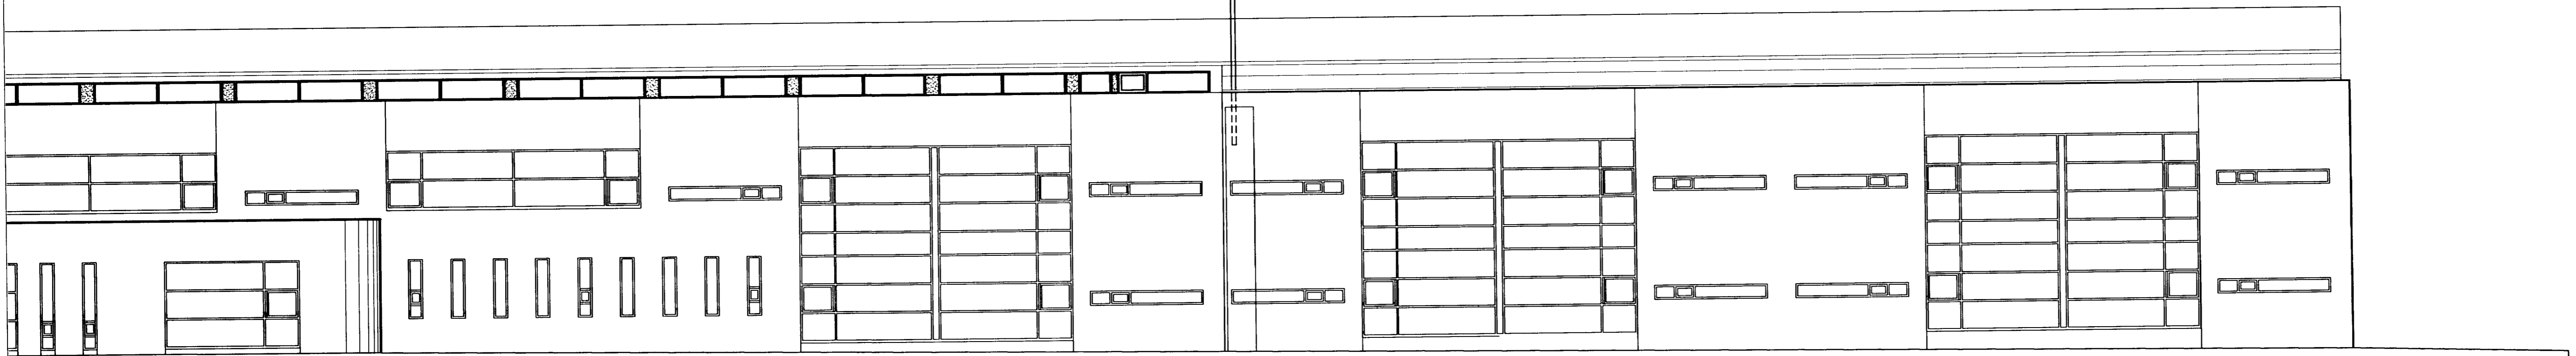


ÚTLIT AUSTUR. NORÐURENDI M. 1:100

8 9 10 11 12 13 14 15 16

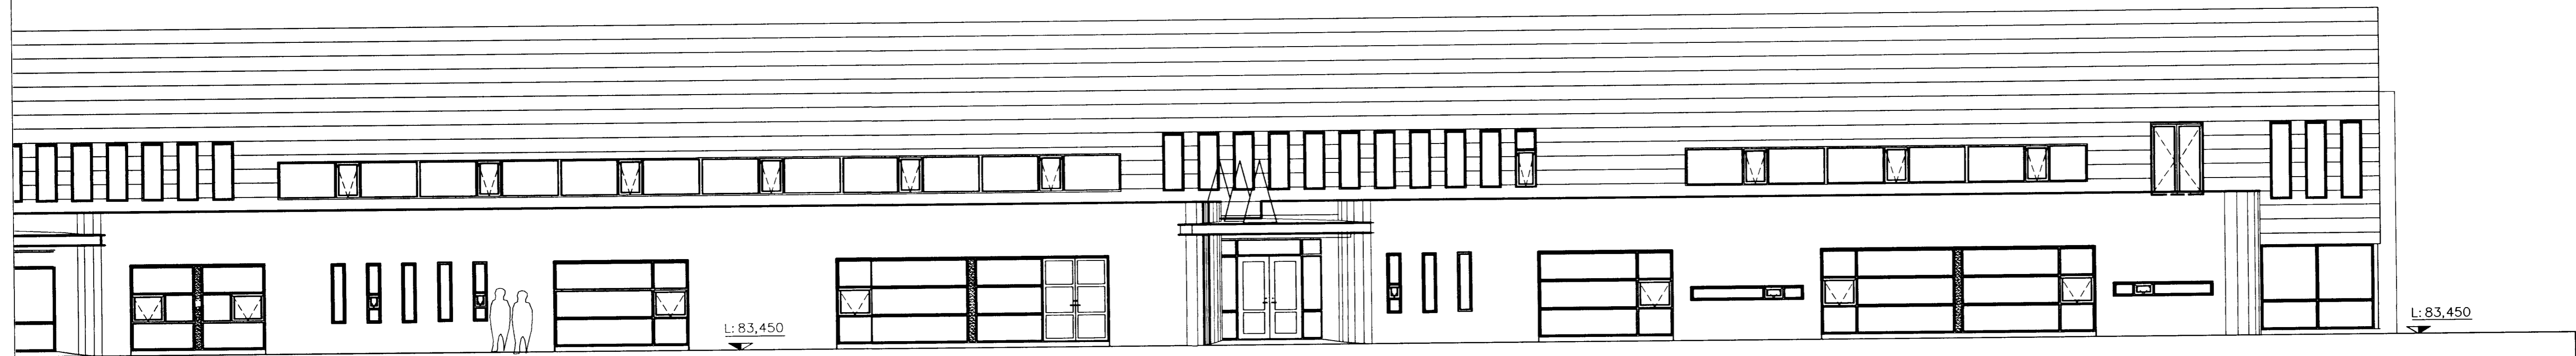

ÚTLIT VESTUR. SUÐURENDI M. 1:100

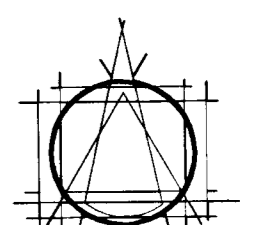

TEIKNISTOFAN EHF
 ÁRMOLA 6
 108 REYKJAVÍK • Sími 583 8780
 GÍSLI HALLDÓRSSON ARKITEKT F.A.
 JÓSEF REYNIS ARKITEKT F.A.
 LEIFUR GÍSLASON BYGGINGAFRÆÐINGUR B.F.
 IVON STEFÁN GÍLLA ARKITEKT F.A.
 BLASNI SVEINJÓNSSON ARKITEKT F.A.
 ASGEIR ÁSGEIRSSON BYGGINGAFRÆÐINGUR B.F.

VERKEFNI
 GRUNNSKÓLI Í ÁSLANDI
 KRIUÁS 1
 HAFNARFIRÐI

VERK
 ÚTLIT AUSTUR OG SUÐUR

MÁL 1:100 NR. 408-02
 DAGS. 24.11.2000 1.07B

HANNAÐ B.J.SNÆ TEIKNAB .bb

ATHS 02.07.01 Reyndarteikning -aj

B:02.01.02. Loftnet tilfært.PP

SAMB.
 [Signature] 0202 53 428