

AFSTÖÐUMYND MKV; 1 : 500

KP

ALMENN
Um er að ræða grunnskóla fyrir 1-10 bekk í Aslandi, Hafnarfirði ásamt íbrottaðstöðu.

BYGGINGARLÝSING
Kjallari er staðsteyptur, með 200 mm veggjum og einangraðir með 75 mm einangrun.

Botnplata er 120 mm þykk, staðsteypt á 75mm einangrun. Plata yfir kjallara er staðsteypt 200 mm þykk.

Útveggir eru staðsteyptir 180 mm veggir, einangruð að utanverðu með 100 mm steinullareinangrun og þúsaðir með í-múr.

Plata milli 1 og 2. hæðar austanmegin eru 265 mm holplötur. Plata yfir gang 1. hæðar er 180 mm staðsteypt.

Loft/pak yfir skólastofur 2.hæðar austanmegin eru 265 mm holplötur einangraðar með 200 mm dök/pappalagðri einangrun.

Loft/pak yfir skólastofur 2.hæðar austanmegin eru 265 mm holplötur einangraðar með 200 mm dök/pappalagðri einangrun.

LOFTFRÆSING
Skólahúsið er loftfræst með vélknúnum inn og útblestri.

ELDVARNIR OG ÖRYGGISBÓNAÐUR
Skólahúsið að kjallara undanskildum verður ein brunasamsteða. Vatnsgrókerfi verður í allri byggingunni nema kjallara.

VEIÐURUNARKERFI
Brunaveiðrunarkerfi verður í byggingunni. Skynjarar verða staðsettir í öllum rýmum í samræmi við reglur Brunaveiðrunarkerfis.

REYKLOSUN
Fyrir ofan allar opnarir í gólf milli hæða verður komið fyrir reykglögum sem opnast sjálfvirk um það frá veiðrunarkerfi.

RYMINGARLEIÐIR
Úr grunnskólanum eru 8. óháðar flötaleiðir. Þjörgunarpur eru einnig frá öllum skólastofum.

ÓT- OG NEYÐARLÝSING
Í grunnskólanum verður út og neyðarlýsing skv. reglugerð


FERLUMÁL
Þrjú inngangar eru að skólanum 6 vesturhlíð. Aðalinnangangur 6 miðri vesturhlíð er tengdur bílastæðum og er aðgengi þaðan fyrir fatlaða.

STÆRÐIR
Brúttóflatarmál kjallara 295,44 m²
Brúttóflatarmál lagagöng 529,06 m²
Brúttóflatarmál 1. hæðar 3.427,3m²
Brúttóflatarmál 2. hæðar 1.910 m²

Samtals brúttóflatarmál 6.162 m²
Brúttóruðmál 23.244,3 m³
þaraf botnplata 688 m³

Löðarsterð 19.929,1 m³
Nýtingarhlutfall (án íbrottaðstöðu) 0,31
Bílastæði á 160 eru 84. (þaraf 2 fyrir fatlaða)
Sorp verður í þortligerðum skúr á 160

TEIKNINGASKRÁ	TEIKNIR	DAGS	MÆLKY
Afstöðumynd	1.00	22.05.2000	1:500
Grunnmynd 1.hæð N	1.01	22.05.2000	1:100
Grunnmynd 1.hæð S	1.02	22.05.2000	1:100
Grunnmynd 2.hæð N	1.03	22.05.2000	1:100
Grunnmynd 2.hæð S	1.04	22.05.2000	1:100
Sneðningar	1.05	22.05.2000	1:100
Útlit A og V	1.06	22.05.2000	1:100
Útlit A og S	1.07	22.05.2000	1:100
Útlit N og S	1.08	22.05.2000	1:100
Grunnmynd kjallara N	1.09	22.05.2000	1:100
Grunnmynd kjallara S	1.10	22.05.2000	1:100
Grunnmynd sorpgæmslu	1.11	22.05.2000	1:100
Löðarmynd	1.12	22.05.2000	1:400

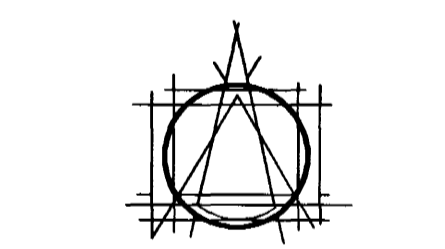

TEIKNISTOFAN EHF
ARMOLAS
108 REYKJAVÍK • Sími 663 6790
GÍSLI HALLDÓRSSON ARKITEKT FAI
JÓSEF REYNIS ARKITEKT FAI
LEDFUR GÍSLASON BYGGINGAFRÆÐINGUR BFI
IVON STEFAN CLIA ARKITEKT FAI
BJARNI SNEBORNSSON ARKITEKT FAI
ASGER ABBEYSSON BYGGINGAFRÆÐINGUR BFI

VERKEFNI
GRUNNSKÓLI Í ÁSLANDI
KRIUÁS 1
HAFNARFIRÐI

VERK
AFSTÖÐUMYND

MÁL 1:500 NR. 408-02
DAGS 22.05.2000 1.00

HANNAÐ B.J.SNÆ
ATHS. A. 02.07.01 Reyndarteikning - aj

SAMB. *Bani* 6207534/99