



KPD

128350

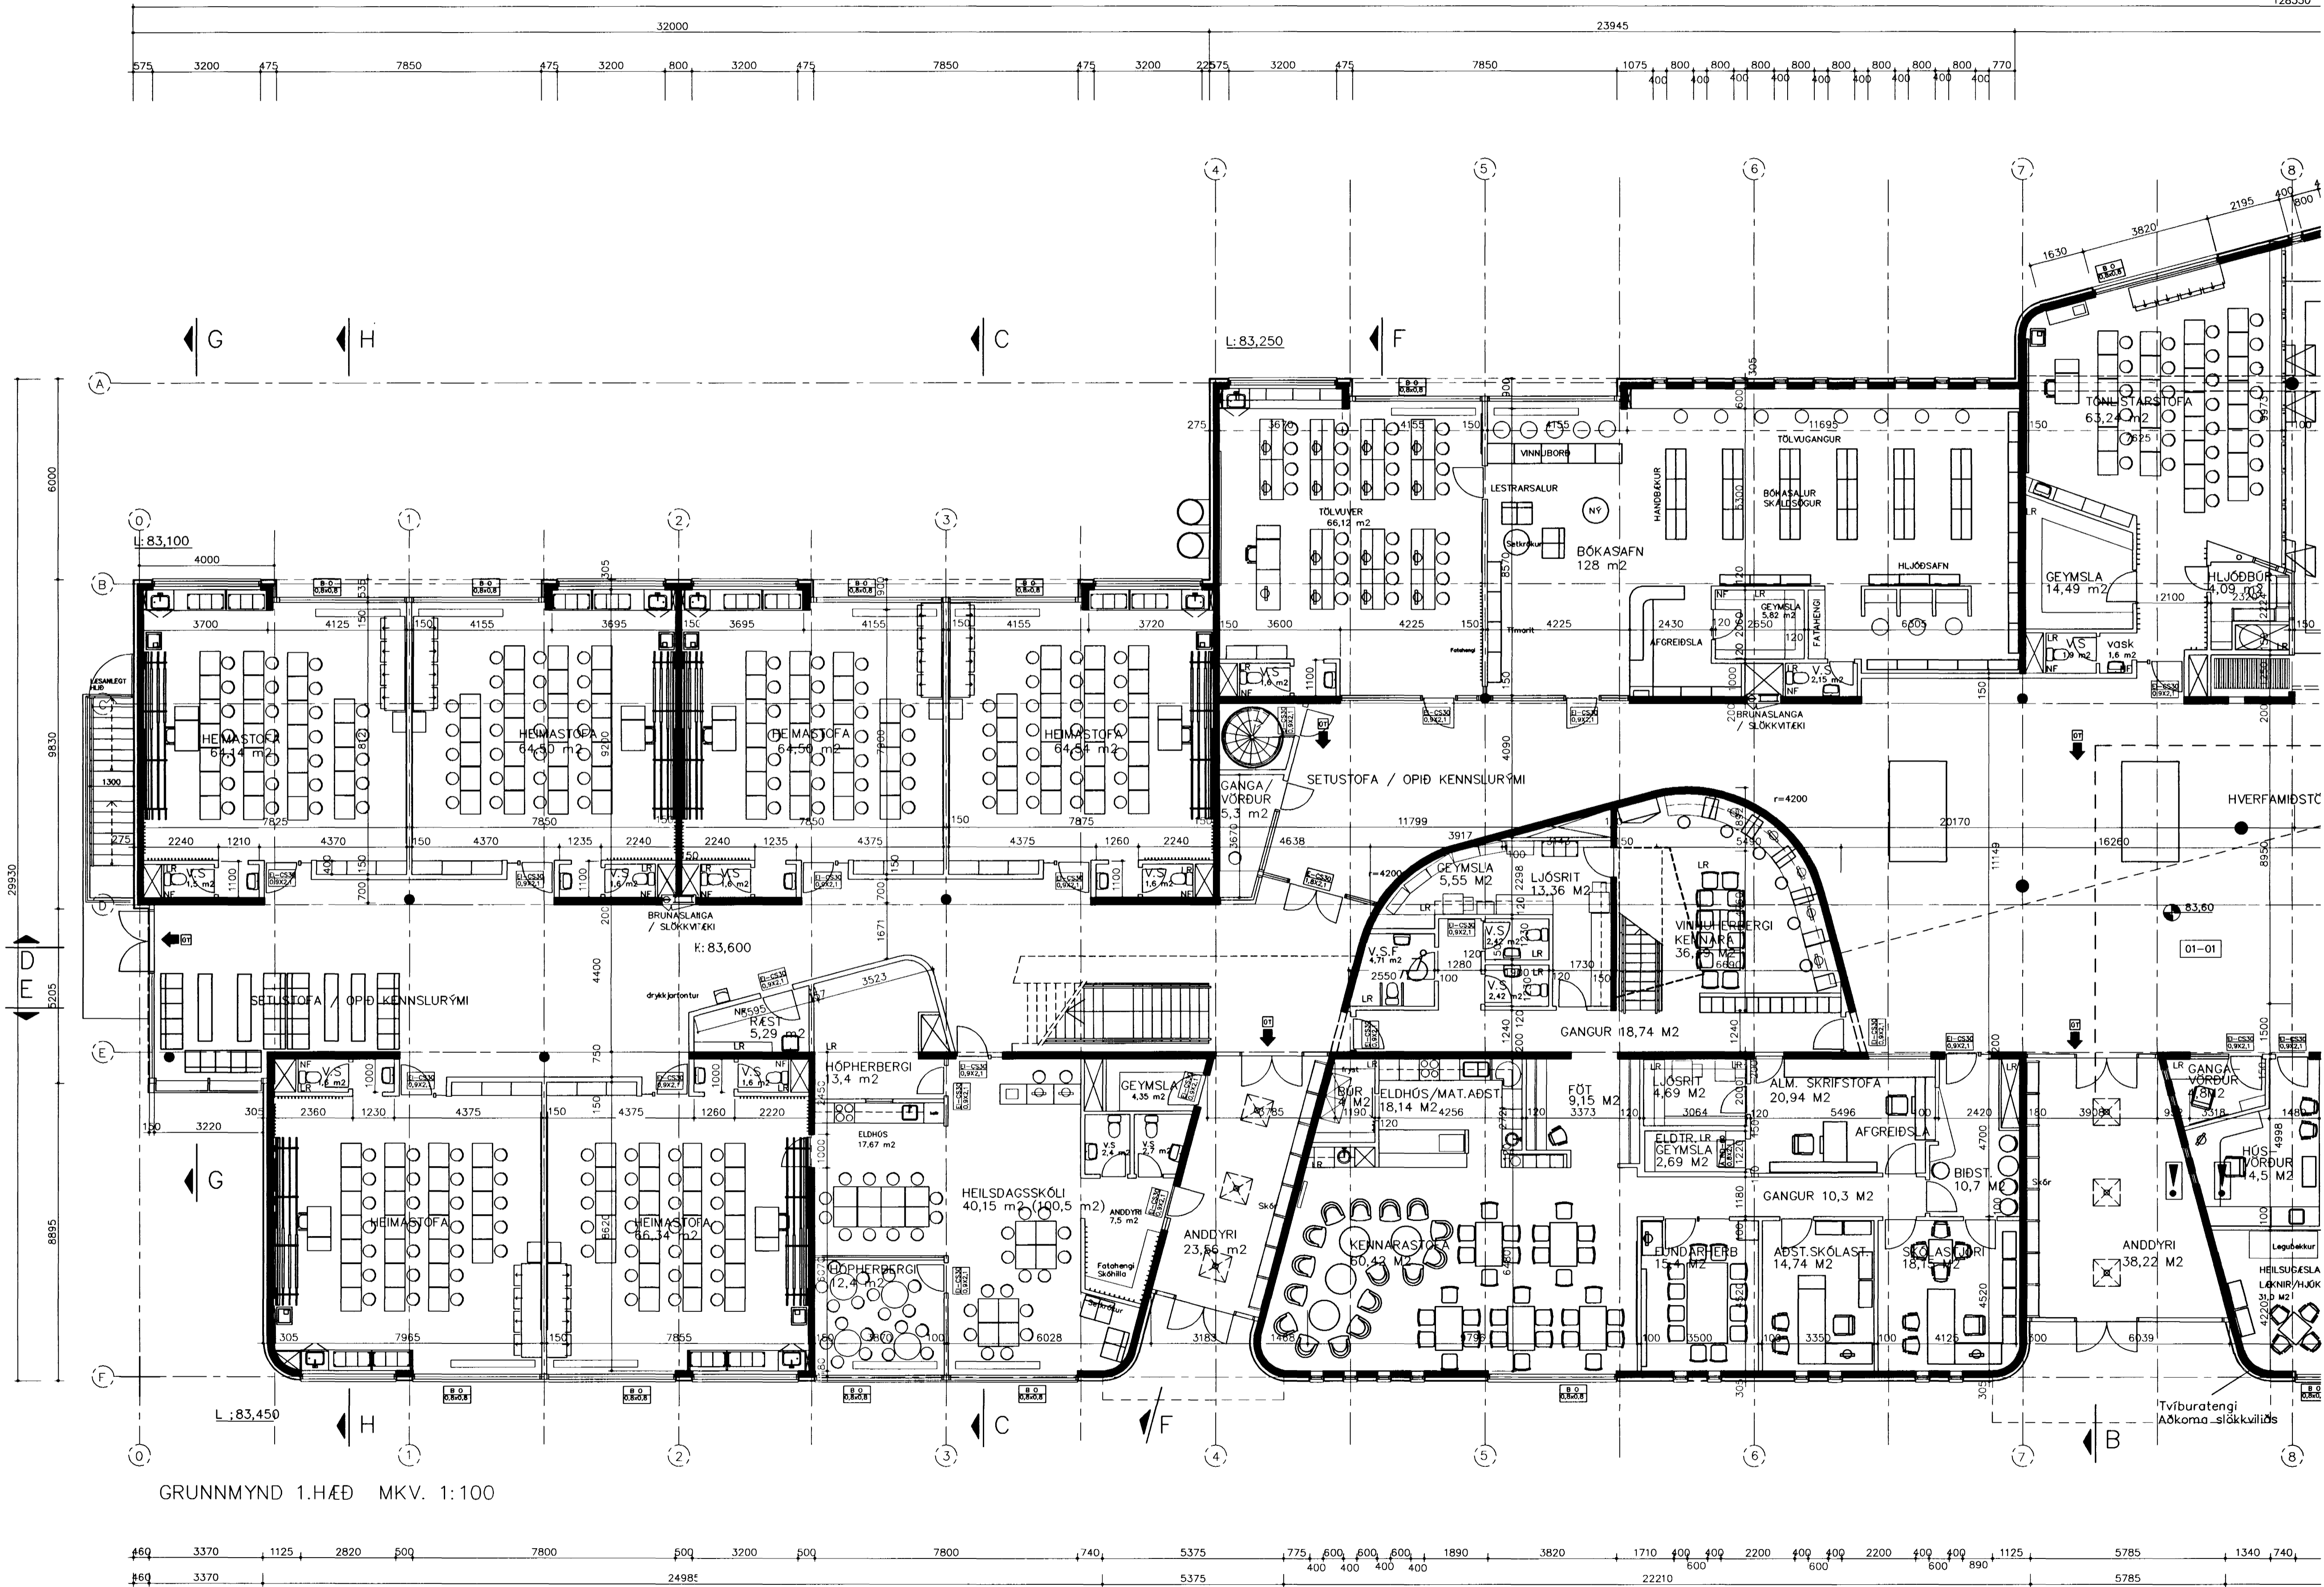

GRUNNMYND 1.HÆÐ MKV. 1:100

HEILBRIGÐISEFTIRLIT S
HAFNARFIARDAR-
OG KÖPAVOGSSVÆÐIS

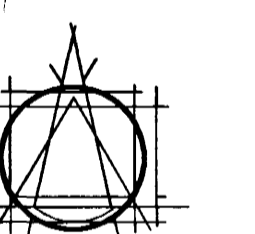

TEIKNISTOFAN EHF
ARMOLAS
108 REYKJAVÍK • Sími 563 8780

GISLU HALLDÓRSSON ARKITEKT FAI
JÓSEF REYNIS ARKITEKT FAI
LEDFUR GÍSLASON BYGGINGAFRÉINGUR BFI
IVON STEFÁN GÍLA ARKITEKT FAI
BJARNI SNÆBJÖRNSSON ARKITEKT FAI
ÁSGEIR ÁSGERSSON BYGGINGAFRÉINGUR BFI

VERKEFNI
GRUNNSKÓLI Í ÁSLANDI
KRIUÁS 1
HAFNARFIRÐI

VERK
GRUNNMYND 1.HÆÐ
NORÐURENDI

MÁL 1:100 NR. 408-02
DAGS 22.05.2000 1.01
HANNAÐ B.J.SNÆ TEKNIÐ .bb

ATHS. A. 21.07.00-húsg. og innr. uppfærð

ka. 05.09.00 rými húsvarðar breitt

C. 02.07.01 Reyndarteikning - aj

SAMB.