



KJP

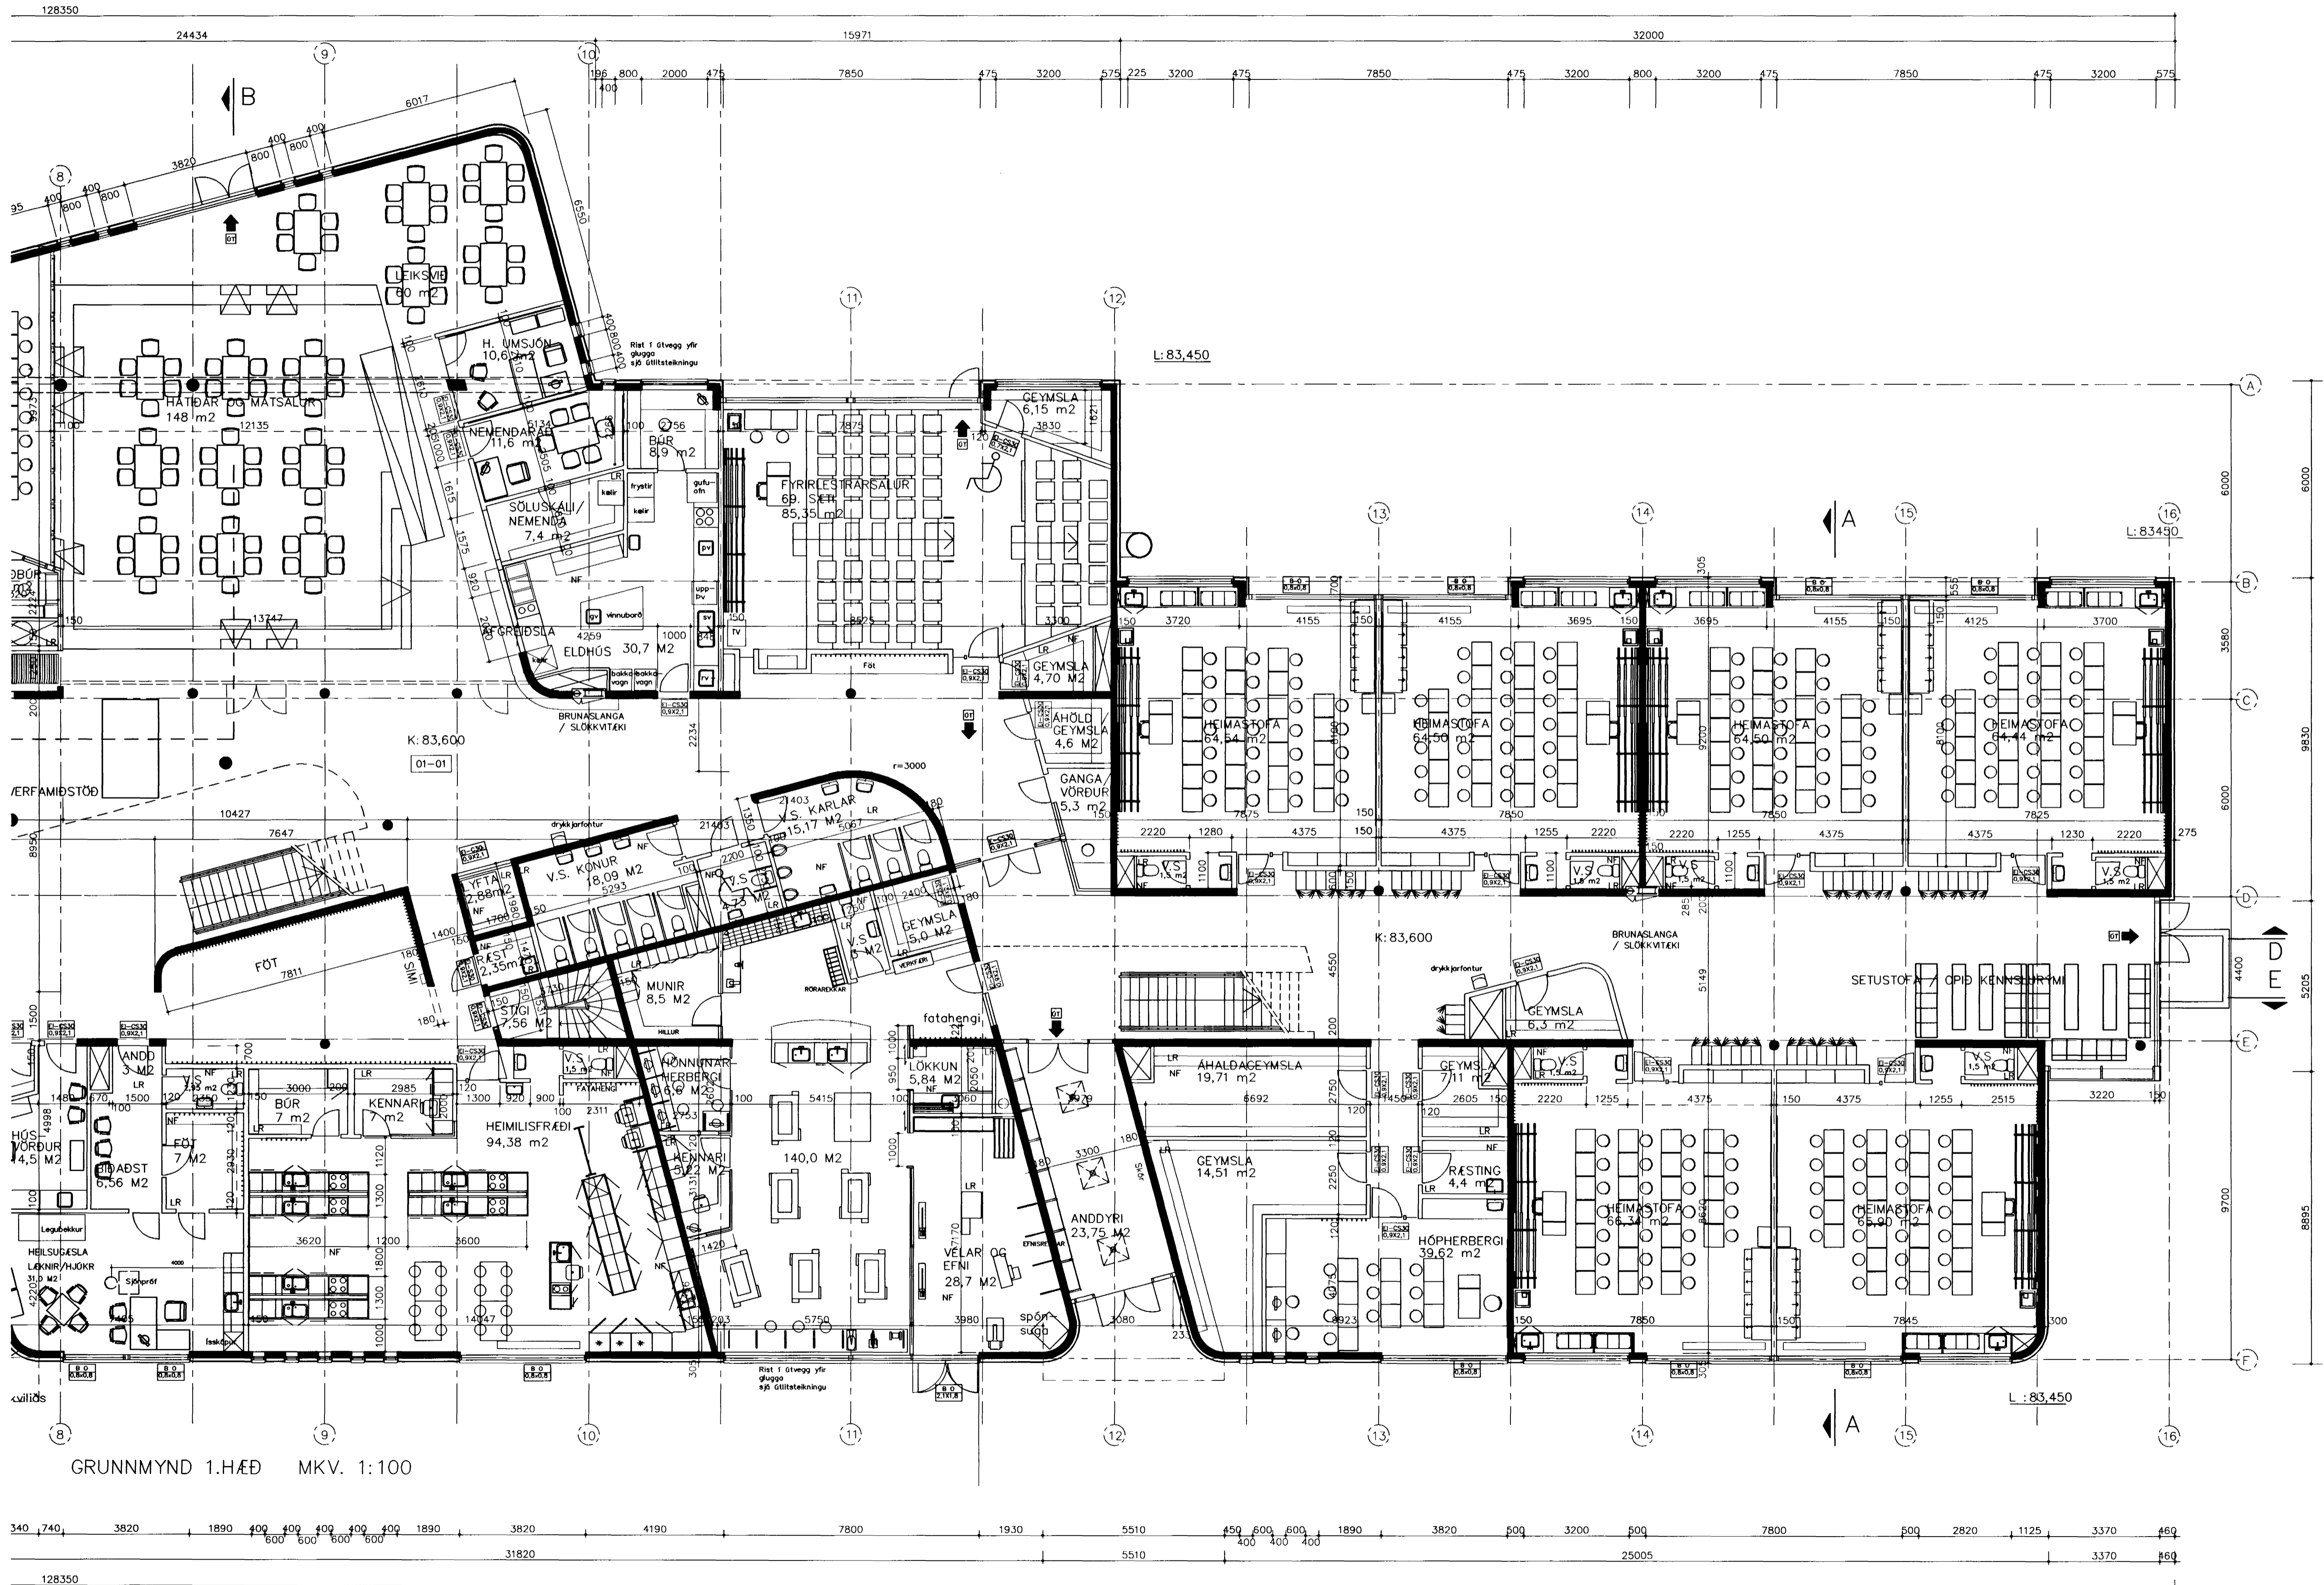

GRUNNMYND 1.HÆÐ MKV. 1:100

HEILBRIGDISEFTIRLIT
HAFNARFIKJARDAR-
OG KÖPAVOGSSVÆÐIS
Gagnatölur 7-210 Gagnabæ
2/8/2001

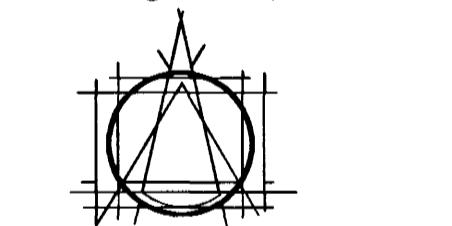

TEIKNISTOFAN EHF
ARMOLAB
108 REYKJAVÍK • Sími 663 6760

GISLI HALLDÓRSSON ARKITEKT FAI
JOSEF REYNS ARKITEKT FAI
LEIFUR GÍSLASON BYGGINGAFTIRINGUR BFI
IVON STEFAN CILIA ARKITEKT FAI
BJARNI SNÆBJÖRNSSON ARKITEKT FAI
ASGEIR ASGEIRSSON BYGGINGAFTIRINGUR BFI

VERKNI
GRUNNSKÓLI Í ÁSLANDI
KRIUÁS 1
HAFNARFIRÐI

VERK
GRUNNMYND 1.HÆÐ
SUDURENDI

MÁL 1:100 NR. 408-02
DAGS 22.05.2000 1.02
HANNAB BJSNÆ TEKNAÐ .bb

ATHS.
A. 21.07.00-húsg. og innr. uppferð
B. 02.07.01 Reyndarteikning - aj

SAMB.