Samþykkt þann
10 AUG. 2001
Byggingafulltrúinn í Hafnarfirði
F.h. Kristjan Þórarinsson

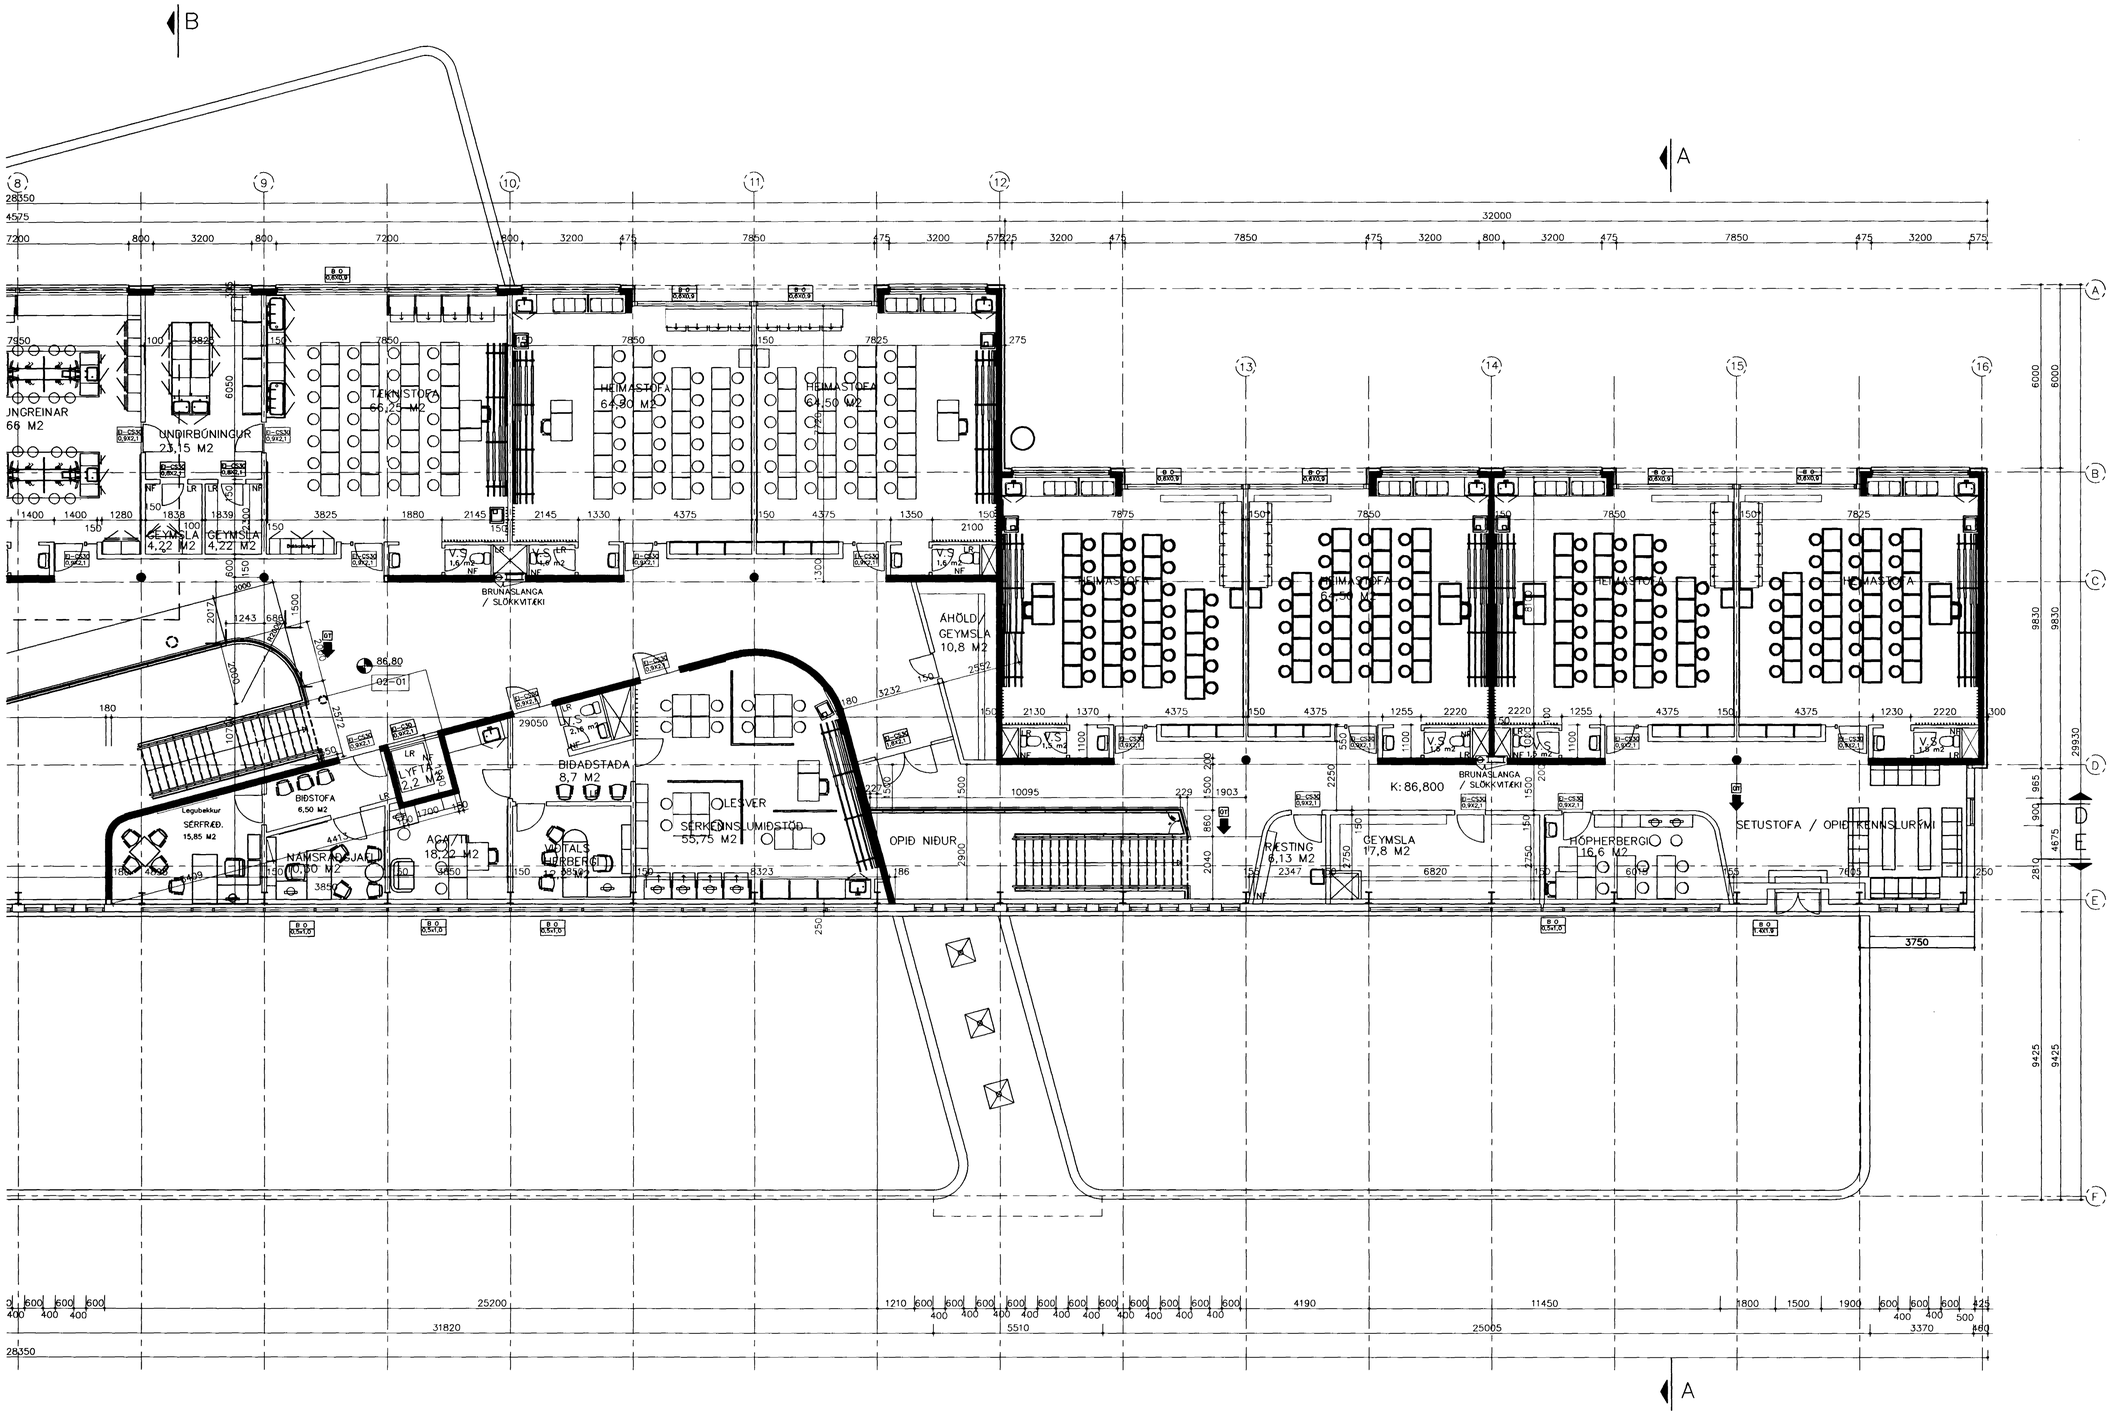

GRUNNMYND 2.HÆÐ MKV. 1:100

HEILBRIGÐISEFTIRLITS
HAFNARFJARÐAR-
OG KÓPAVOGSSVÆÐIS
Garðatorgi 7 - 210 Garðabæ
2/8 2001

TEIKNISTOFAN EHF
ÁRMÚLA 6
108 REYKJAVÍK • SÍMI 553 8750

GÍSLI HALLDÓRSSON ARKITEKT FAÍ
JÓSEF REYNIS ARKITEKT FAÍ
LEIFUR GÍSLASON BYGGINGAFRÆÐINGUR BFÍ
IVON STEFÁN CILIA ARKITEKT FAÍ
BJARNI SNÆBJÖRNSSON ARKITEKT FAÍ
ÁSGEIR ÁSGEIRSSON BYGGINGAFRÆÐINGUR BFÍ

VERKEFNI
GRUNNSKÓLI Í ÁSLANDI
KRÍUÁS 1
HAFNARFIRÐI

VERK
GRUNNMYND 2.HÆÐ
SUÐURENDI

MÁL 1:100
DAGS. 22.05.2000
NR. 408-02 1.04
HANNAÐ BJ.SNÆ
TEIKNAÐ .þþ

ATHS.
A. 21.07.00-húsg. og innr. uppfærð
B. 23.08.00 -súlur uppfærðar HM
C. 02.07.01 Reyndarteikning - aj

SAMÞ.