Samþykkt þann
10 AUG. 2001
Byggingafulltrúinn í Hafnarfirði
F.h. Kristján Þórarinsson

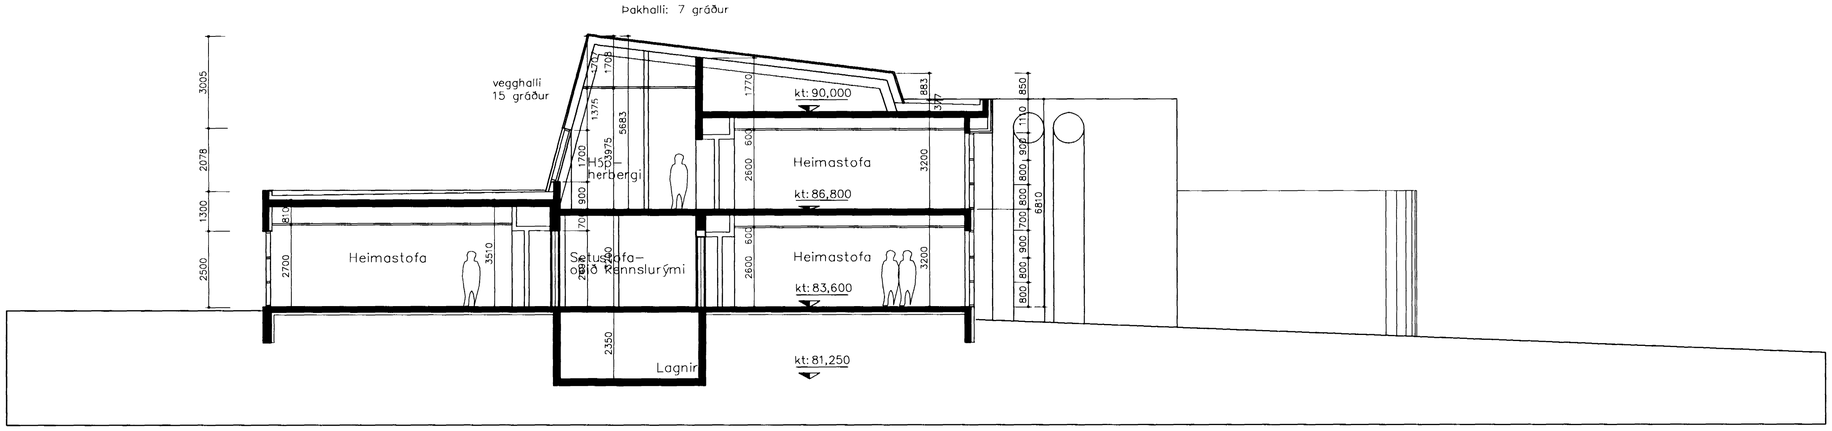

SNEIÐING A–A

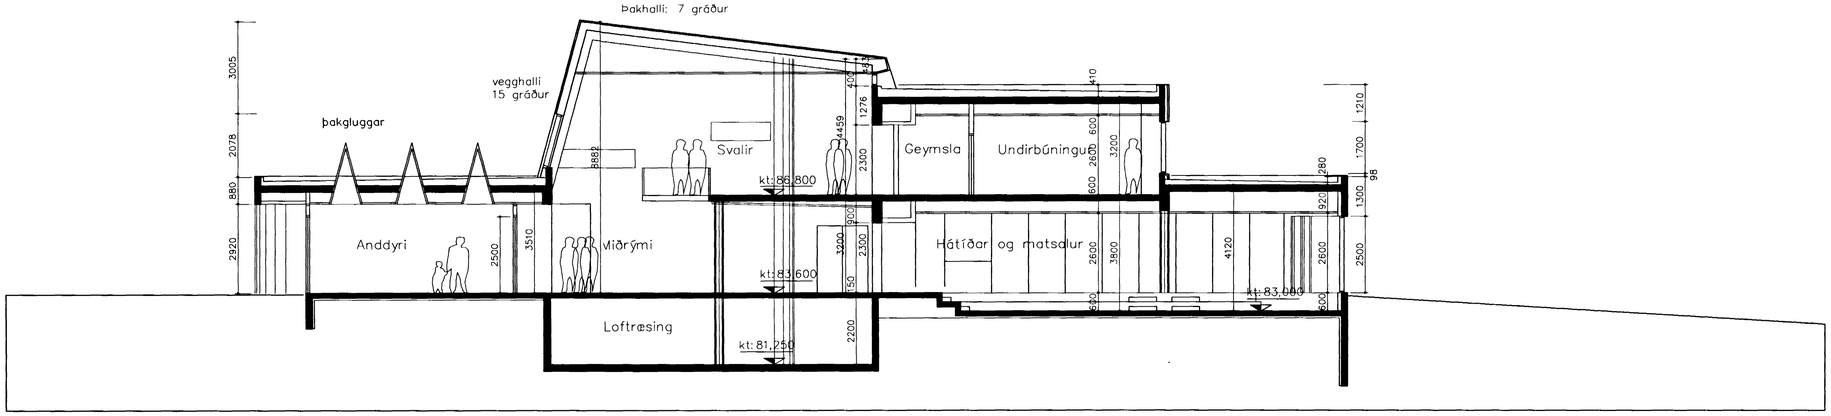

SNEIÐING B–B

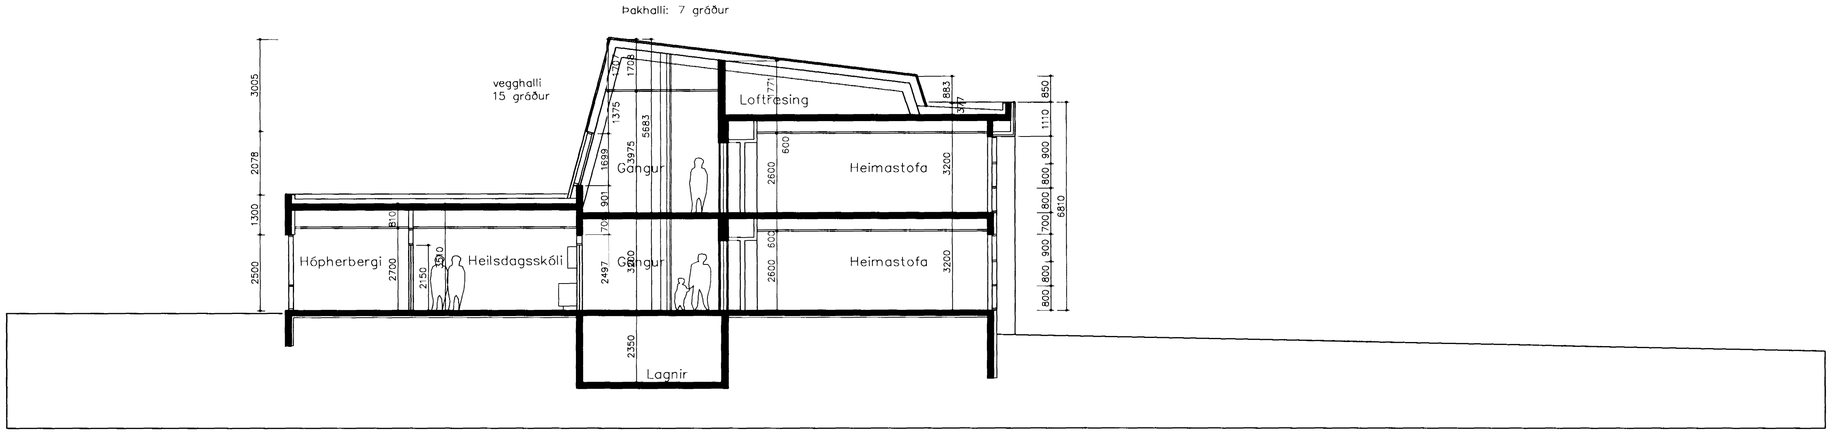

SNEIÐING C–C

TEIKNISTOFAN EHF
ARMÚLA 6
108 REYKJAVÍK • SÍMI 553 5750

GÍSLI HALLDÓRSSON ARKITEKT FAÍ
JÓSEF REYNIS ARKITEKT FAÍ
LEIFUR GÍSLASON BYGGINGAFRÆÐINGUR BFÍ
IVON STEFÁN CILIA ARKITEKT FAÍ
BJARNI SNÆBJÖRNSSON ARKITEKT FAÍ
ÁSGEIR ÁSGEIRSSON BYGGINGAFRÆÐINGUR BFÍ

VERKEFNI
GRUNNSKÓLI Í ÁSLANDI
KRÍUÁS 1
HAFNARFIRÐI

VERK
SNEIÐINGAR A, B OG C

MÁL 1:100
NR. 408–02 1.05
DAGS. 27.04.2000
HANNAÐ BJ.SN/Æ
TEIKNAÐ .Þb
ATHS. A: 02.07.01 Reyndarteikning –aj

SAMÞ.