

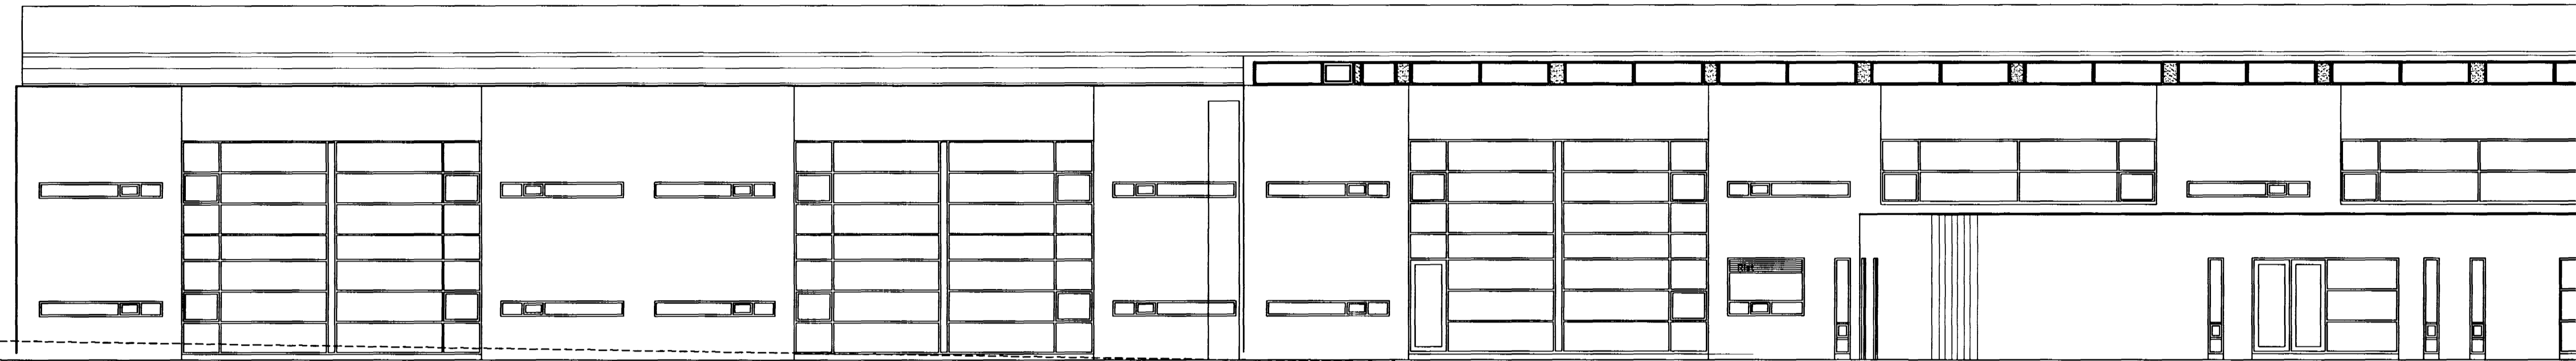
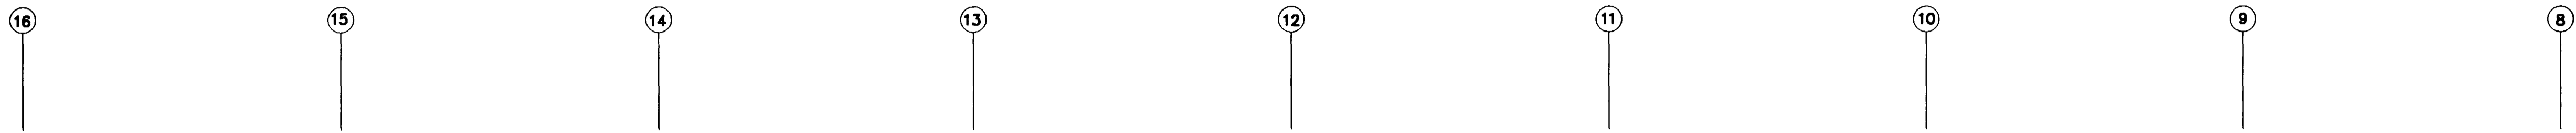



KJP

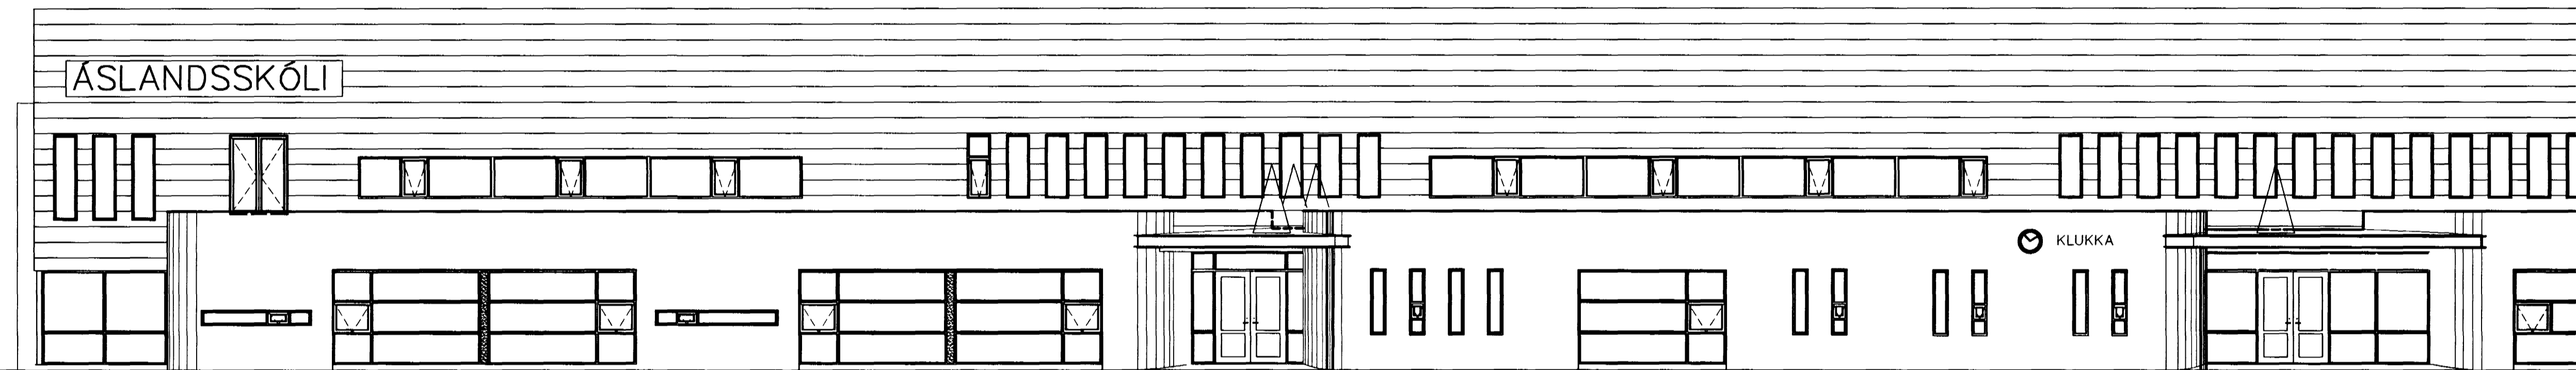

ÚTLIT AUSTUR. SUÐURENDI. M. 1:100

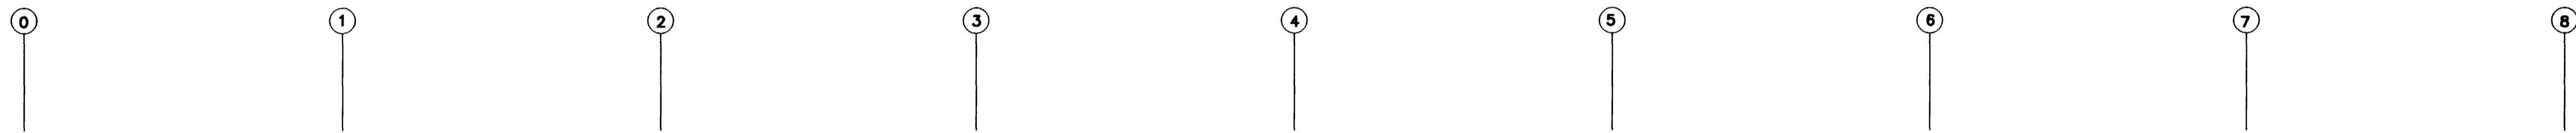

ÚTLIT VESTUR. NORÐURENDI M. 1:100

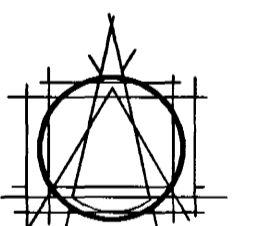

TEIKNISTOFAN EHF  
ARMOLAS  
108 REYKJAVÍK • Sími 563 6780

GÍSLI HALLDÓRSSON ARKITEKT F.A.I.  
JÓSEF REYNIS ARKITEKT F.A.I.  
LEIFUR GÍSLASON BYGGINGAFRÉÐINGUR B.F.I.  
IVON STEFÁN GÍSLA ARKITEKT F.A.I.  
BJARNI SNEBÖRNSON ARKITEKT F.A.I.  
ASGER ASGEIRSSON BYGGINGAFRÉÐINGUR B.F.I.

VERKEFNI  
GRUNNSKÓLI Í ÁSLANDI  
KRIUÁS 1  
HAFNARFIRÐI

VERK  
ÚTLIT AUSTUR OG VESTUR

MÁL 1:100 NR. 408-02  
DAGS 24.11.2000 1.06

HANNAÐ B.J.SNÆ TEIKNAD .bb  
ATHS. 02.07.01 Reyndarteikning - oj

SAMP.  
Bjarni Snæbjörnsson 020264488