


RP

8 7 6 5 4 3 2 1 0

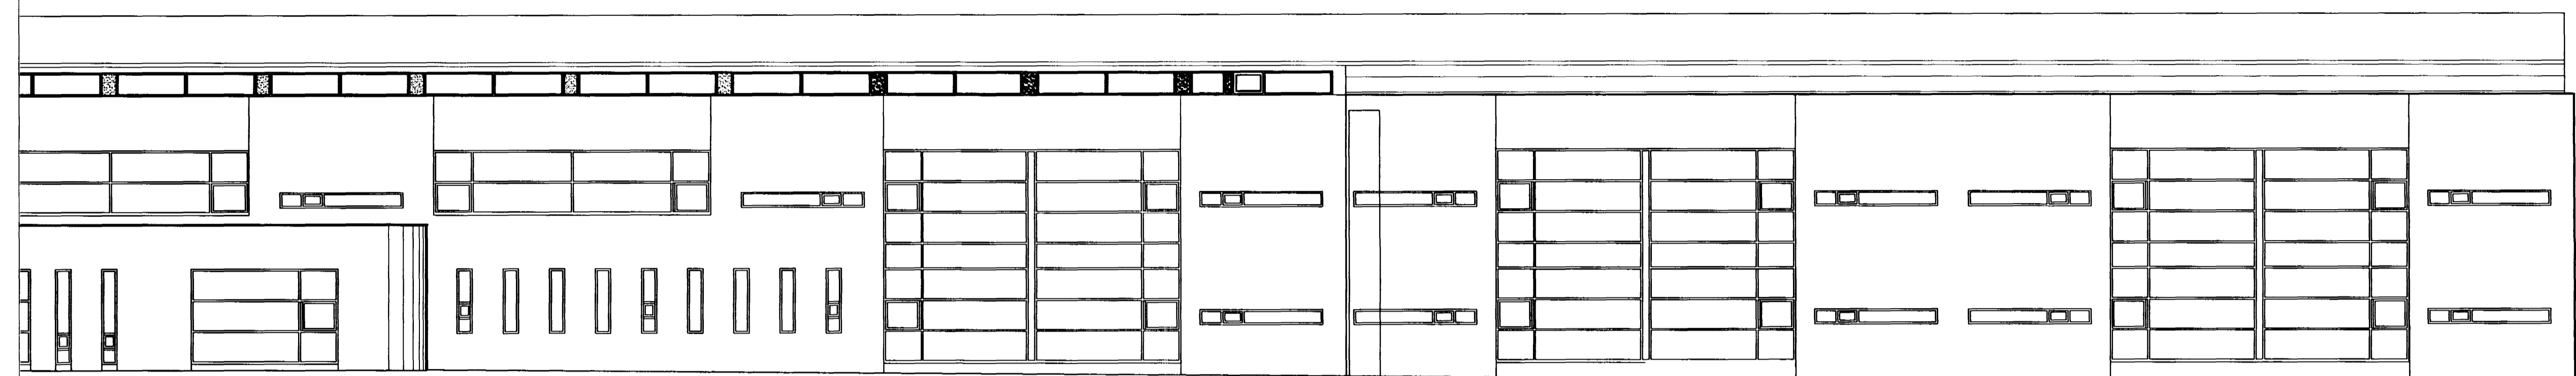


ÚTLIT AUSTUR. NORÐURENDI M. 1:100

8 9 10 11 12 13 14 15 16



ÚTLIT VESTUR. SUÐURENDI M. 1:100

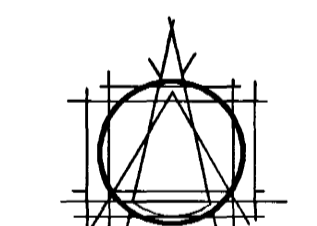

TEIKNISTOFAN EHF  
ARMOLAS  
108 REYKJAVÍK • Sími 863 8700

GÍSLI HALLDÓRSSON ARKITEKT F.A.I.  
JÓSEF REYNIS ARKITEKT F.A.I.  
LEIFUR GÍSLASON BYGGINGAFRÆÐINGUR B.F.I.  
IVON STEFÁN GÍJA ARKITEKT F.A.I.  
BJARNI SMÍÐARSSON ARKITEKT F.A.I.  
ASGER ÁSGEIRSSON BYGGINGAFRÆÐINGUR B.F.I.

VERKEFNI  
GRUNNSKÓLI Í ÁSLANDI  
KRIUÁS 1  
HAFNARFIRÐI

VERK  
ÚTLIT AUSTUR OG SUÐUR

MÁL 1:100	NR. 408-02
DAGS 24.11.2000	1.07
HANNAÐ B.J.SNE	TEIKNAD .þþ
ÁTHS. 02.07.01 Reyndarteikning -oj	

SAMB.  
*[Signature]*  
02.07.2001