



ÚTLIT NORÐUR MÁL. 1:100

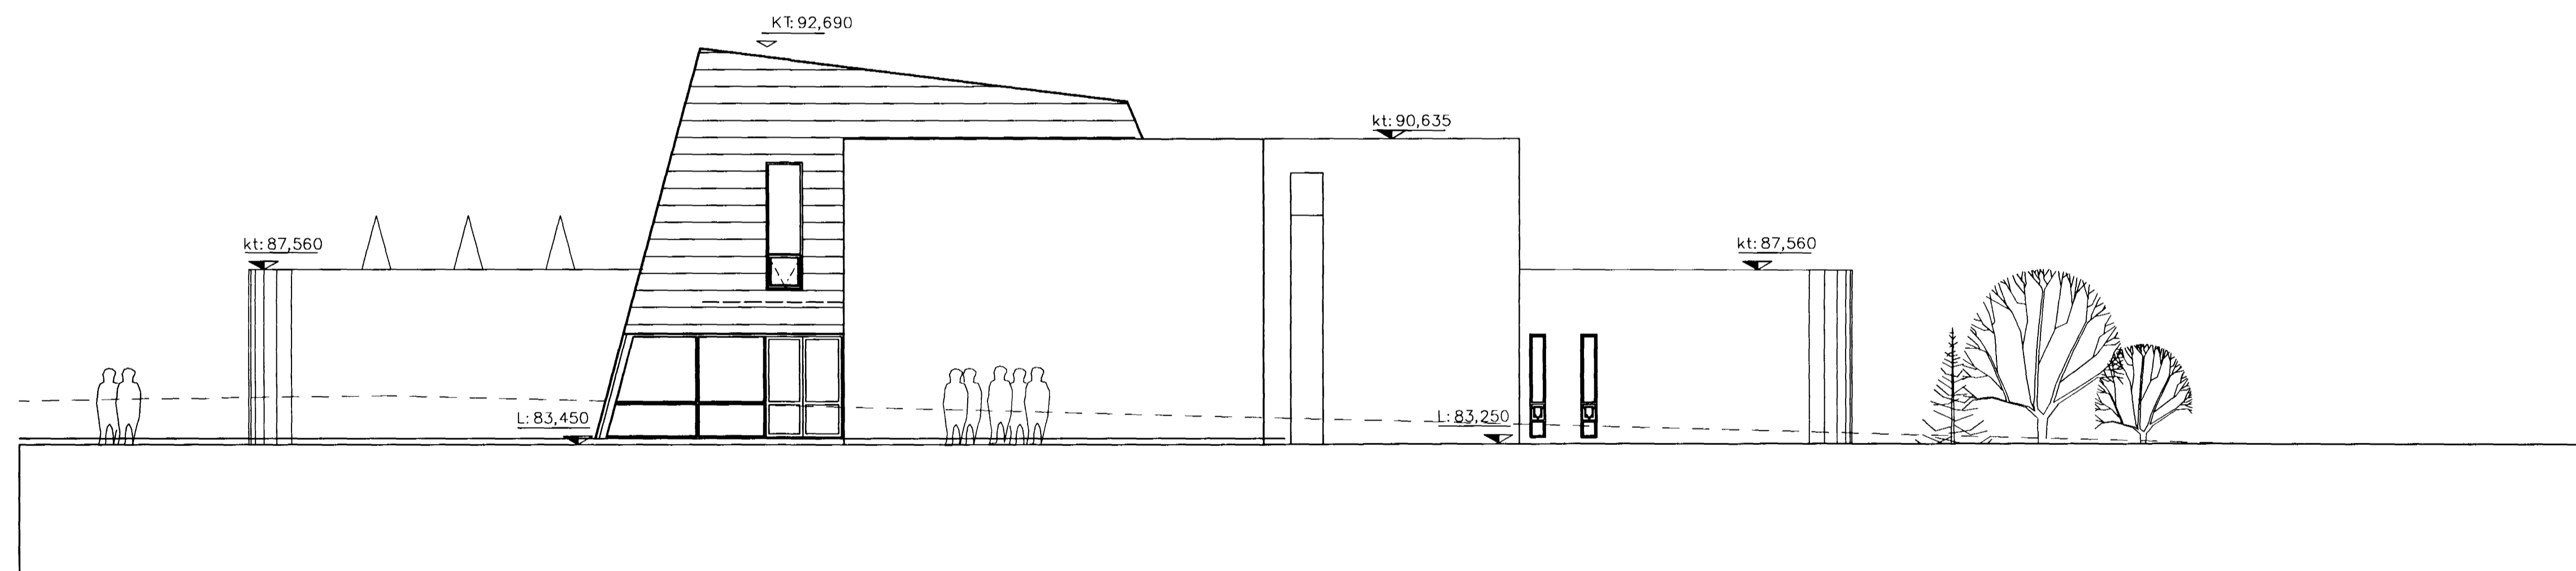

ÚTLIT SUÐUR MÁL. 1:100

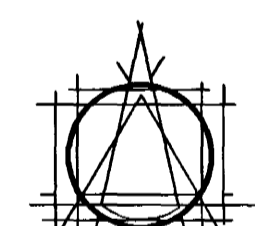

TEIKNISTOFAN EHF
ARMOLAS
108 REYKJAVÍK • Sími 863 8790

GÍSJI HALLDÓRSSON ARKITEKT FAI
JÓSEF REYNIS ARKITEKT FAI
LEIFUR GJELASON BYGGINGAFRÆÐINGUR BFI
IVON STEFAN GJAJA ARKITEKT FAI
BJARNI SMELJÓRNSSON ARKITEKT FAI
ÁSGEIR ÁSGERSSON BYGGINGAFRÆÐINGUR BFI

VERKEFNI
GRUNNSKÓLI Í ÁSLANDI
KRIJÚÁS 1
HAFNARFIRÐI

VERK
ÚTLIT NORÐUR OG SUÐUR

MÁL. 1:100	NR. 408-02
DAGS. 24.11.2000	1.08
HANNAÐ BJ.SNÆ	TEKNAÐ .þp
ÁTHS. 02.07.01 Reyndarteikning - aj	

SAMB.
Þorsteinur Þorsteinsson 0602634088