



KJP

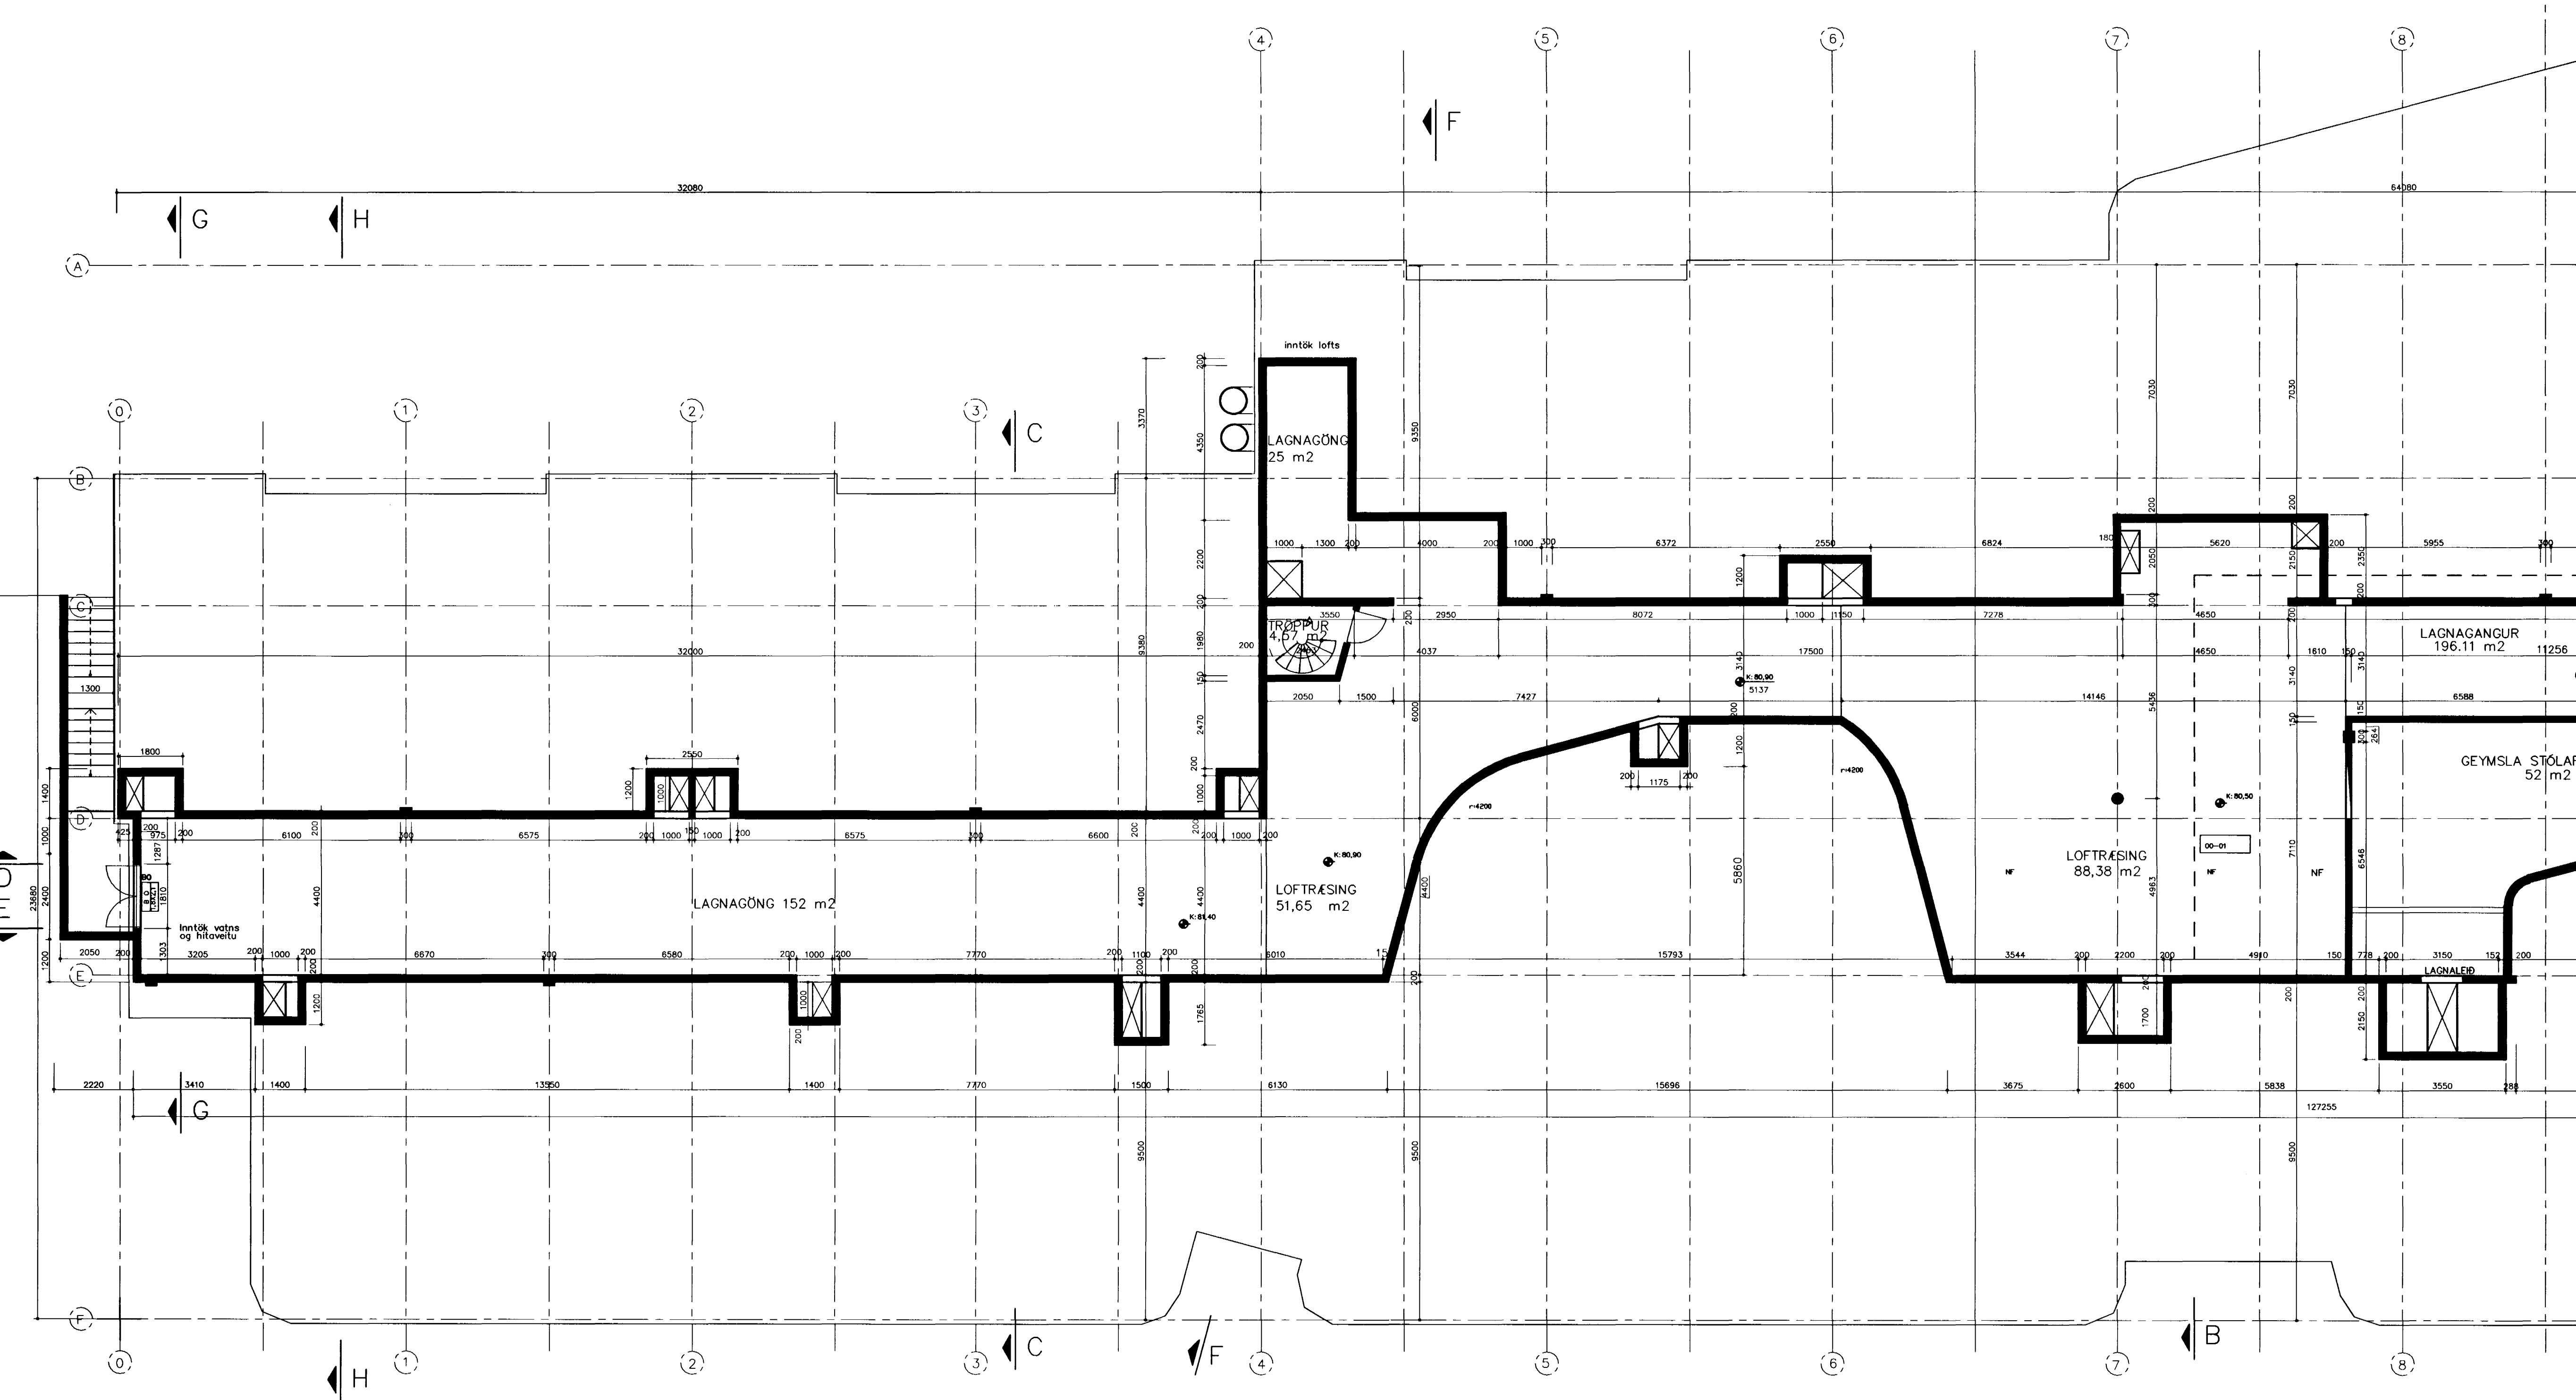

HEILBRIGDISEFTIRLIT
HAFNARFIJARDAR-
OG KÖPAVOSSVÆÐIS
Garðalorgi 7, 210 Garðabæ
28/2001

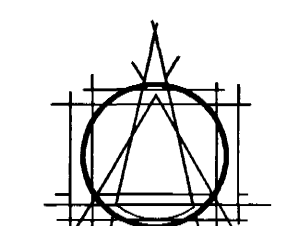

TEIKNISTOFAN EHF
ARMOLAS
108 REYKJAVÍK • Sími 563 6700

GISLI HALLDÓRSSON ARKITEKT FAI
JÓSEF REYNIS ARKITEKT FAI
LEIFUR GÍSLASON BYGGINGAFRÉÐINGUR BFI
IVON STEFÁN GÍLA ARKITEKT FAI
BJARNI SNEBJORNSSON ARKITEKT FAI
ASGEIR ASSERSSON BYGGINGAFRÉÐINGUR BFI

VERKEFNI
GRUNNSKÓLI Í ÁSLANDI
KRIUÁS 1
HAFNARFIRÐI

VERK
GRUNNMYND KJALLARA
NORÐURENDI

MÁL 1:100 NR. 408-02
DAGS 22.05.2000 1.09

HANNAÐ B.J.SN.É. TEIKNAD .bb
ATHS. 02.07.01 Reyndarteikning - aj

GRUNNMYND KJALLARA NORÐURENDI MKV. 1:100

SAMP.