



KP

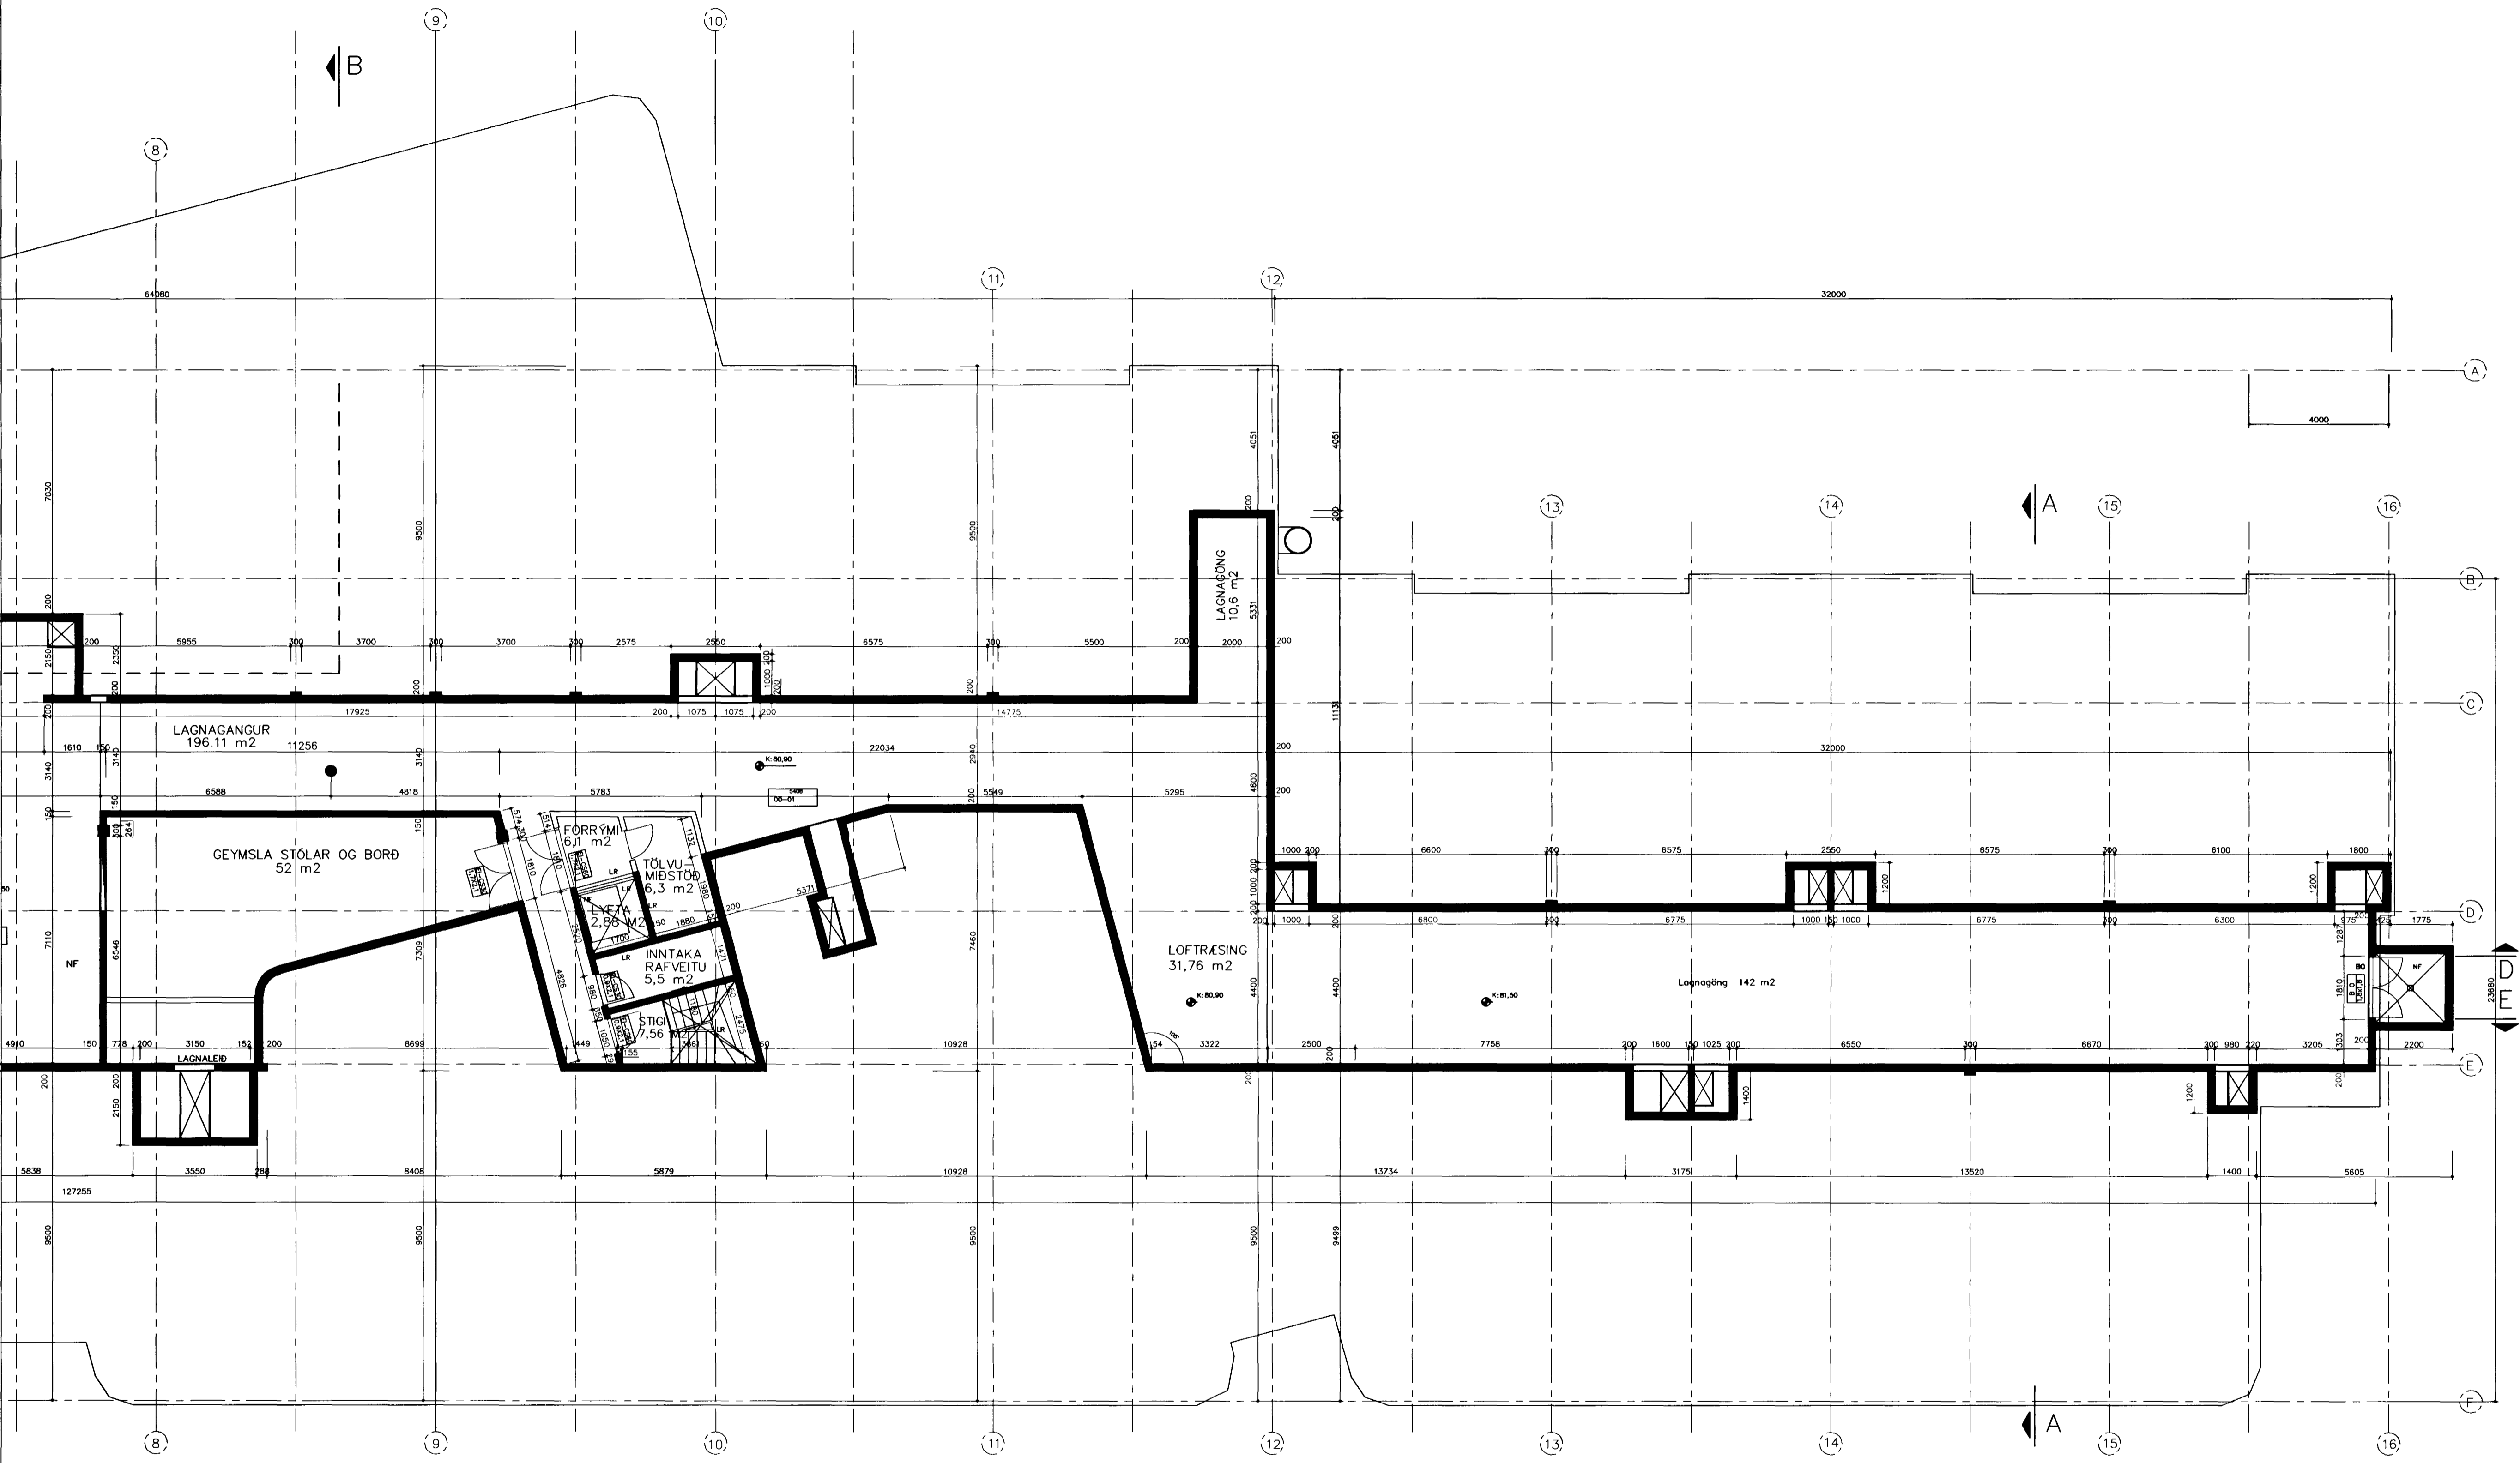

GRUNNMYND KJALLARA SUÐURENDI MKV. 1:100

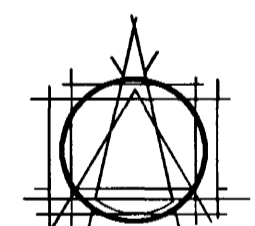

TEIKNISTOFAN EHF  
ARMOLAS  
108 REYKJAVÍK • SMÍ 663 8760  
GISJ HALLDÓRSSON ARKITEKT FAJ  
JÓSEF REYNIS ARKITEKT FAJ  
LEIFUR GÍSLASON BYGGINGAFRÆÐINGUR BFI  
IVONI STEFÁN GJAJA ARKITEKT FAJ  
BJARNI SMÍBJARNSSON ARKITEKT FAJ  
ASGER ÁSGERSSON BYGGINGAFRÆÐINGUR BFI

VERKFERNI  
GRUNNSKÓLI Í ÁSLANDI  
KRÍUÁS 1  
HAFNARFIRÐI

VERK  
GRUNNMYND KJALLARA  
SUÐURENDI

MÁL 1:100	NR. 408-02
DAGS 22.05.2000	1.10
HANNAÐ B.J.SNÆ	TEIKNAD .bb
ATHS. 02.07.01 Reyndarteikning - aj	

SAMB.  
*[Signature]* 0207834889