


Byggingatulltrúi: Hættisgjafdar
Algreitt bann
16 JULI 2001
V.G.

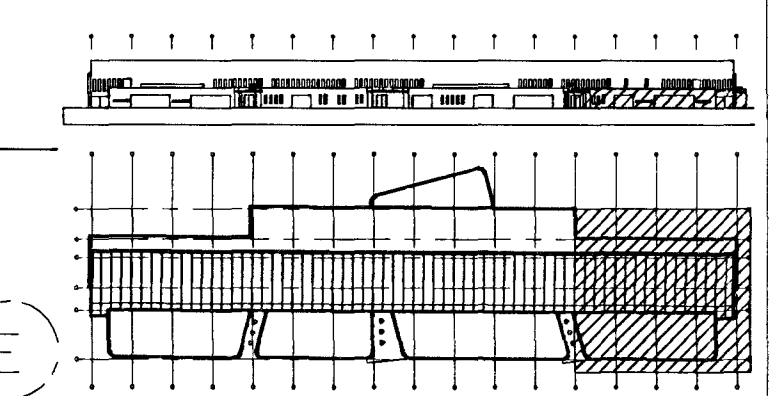

TEIKNISTOFAN EHF
ARMOLA
108 REYKJAVÍK • Sími 653 8700
GÍSLI HALDORSSON ARKITEKT FAJ
JOSEF REYNIS ARKITEKT FAJ
LEIFUR GÍSLASON BYGGINGAFRÆÐINGUR BFT
IVÓN STEFAN GÍSLA ARKITEKT FAJ
BJARNI SNEBJORNSSON ARKITEKT FAJ
ASGEIR ASGEIRSSON BYGGINGAFRÆÐINGUR BFT

VERKEFNI
GRUNNSKÓLI Í ÁSLANDI
KRÍUÁS 1
HAFNARFIRÐI

VERK
GRUNNMYND 1. HÆÐ
SÚÐURENDI

MAL 1 : 50 NR. 408-02
DAGS. 16.10.2000 2.1.6
HANNAÐ B.J.SNÆ TEIKNAD pp.ka
ATHS. A: 24.11.00. Húsgögn, hurðagöt og
drykkjarfontur

B: 28.02.01. milliveggir og innréttingar
C: 09.03.01. teikning uppferð
D: 06.04.01. teikning uppferð
E: 25.05.01. Teikning uppferð

SAMB. F: 02.07.01. Reyndarteikning - aj
Bani