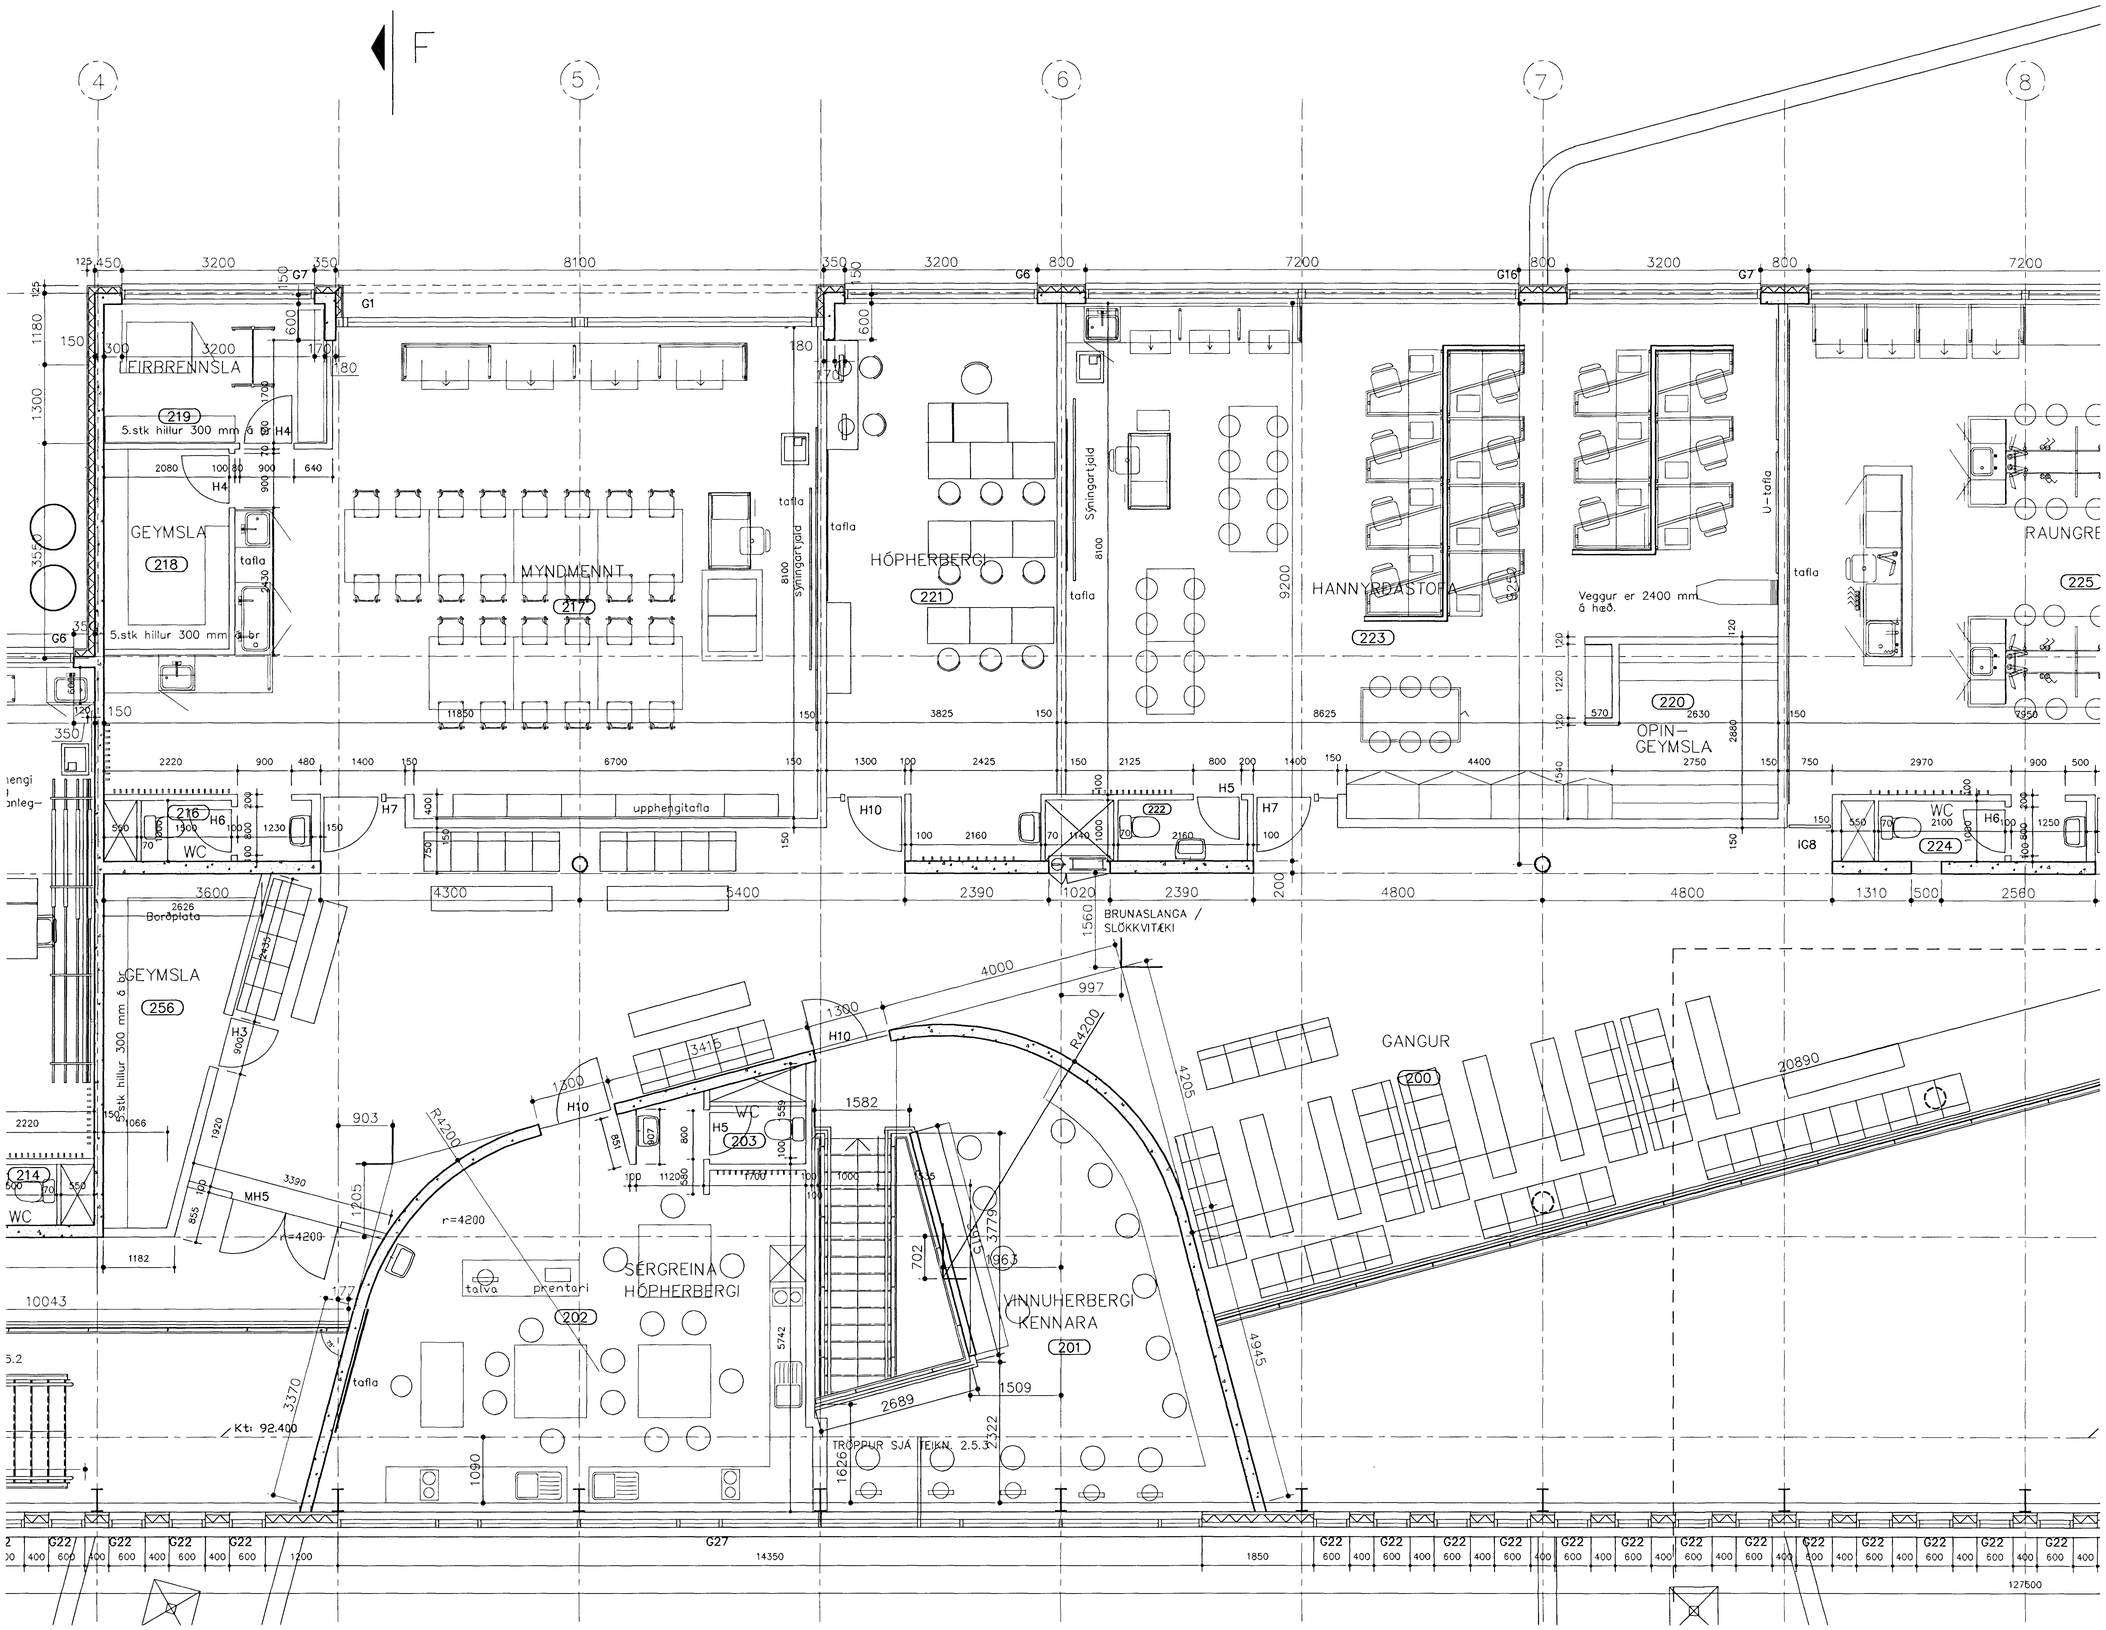

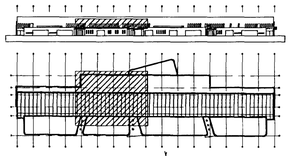

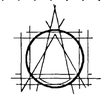

TEIKNISTOFAN EHF
ÁRMÓLA 6
108 REYKJAVÍK • SÍMI 553 8750

GÍSLI HALLDÓRSSON ARKITEKT FAÍ
JÓSEF REYNIS ARKITEKT FAÍ
LEIFUR GÍSLASON BYGGINGAFRÆÐINGUR BFÍ
IVON STEFÁN CILIA ARKITEKT FAÍ
BJARNI SNÆBJÖRNSSON ARKITEKT FAÍ
ÁSGEIR ÁSGEIRSSON BYGGINGAFRÆÐINGUR BFÍ

Byggingafulltrúi Hafnarfjarðar
Afgreitt þann
16 JULI 2001
VG

VERKEFNI
GRUNNSKÓLI Í ÁSLANDI
KRÍUÁS 1
HAFNARFIRÐI

VERK
GRUNNMYND 2. HÆÐ
MYNDMENNT OG HANNYRÐIR

MÁL 1 : 50
NR. 408-02
2.1.8
DAGS. 16.10.2000
HANNAÐ BJ.SNÆ
TEIKNAÐ .þþ .ka
ATHS.
A: 24.11.00. Húsgögn, hurðargöt og veggir í hannyrðum og myndmennt
B: 09.03.01.teikning uppfærð
C: 06.04.01. teikning uppfærð
D: 25.05.01. Teikning uppfærð.
E: 02.07.01. Reyndarteikning – aj
SAMþ.