
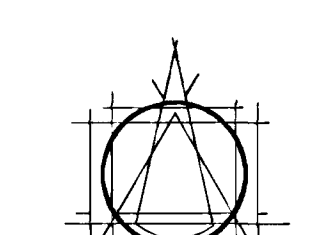
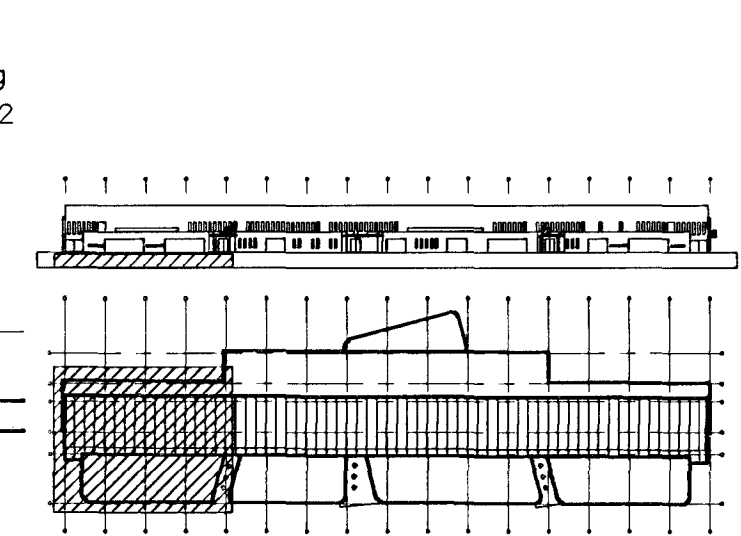
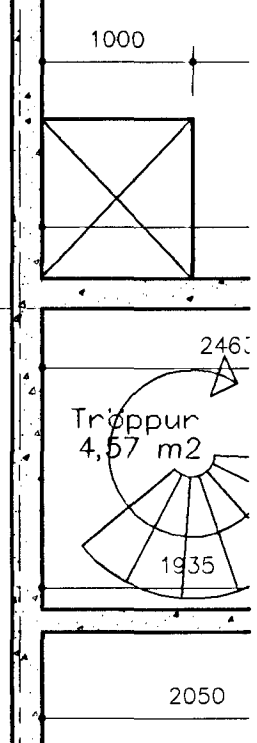


Byggingstíðni og Mælingar Gerð
 Afgreitt þann
 16 JULÍ 2001
 VG

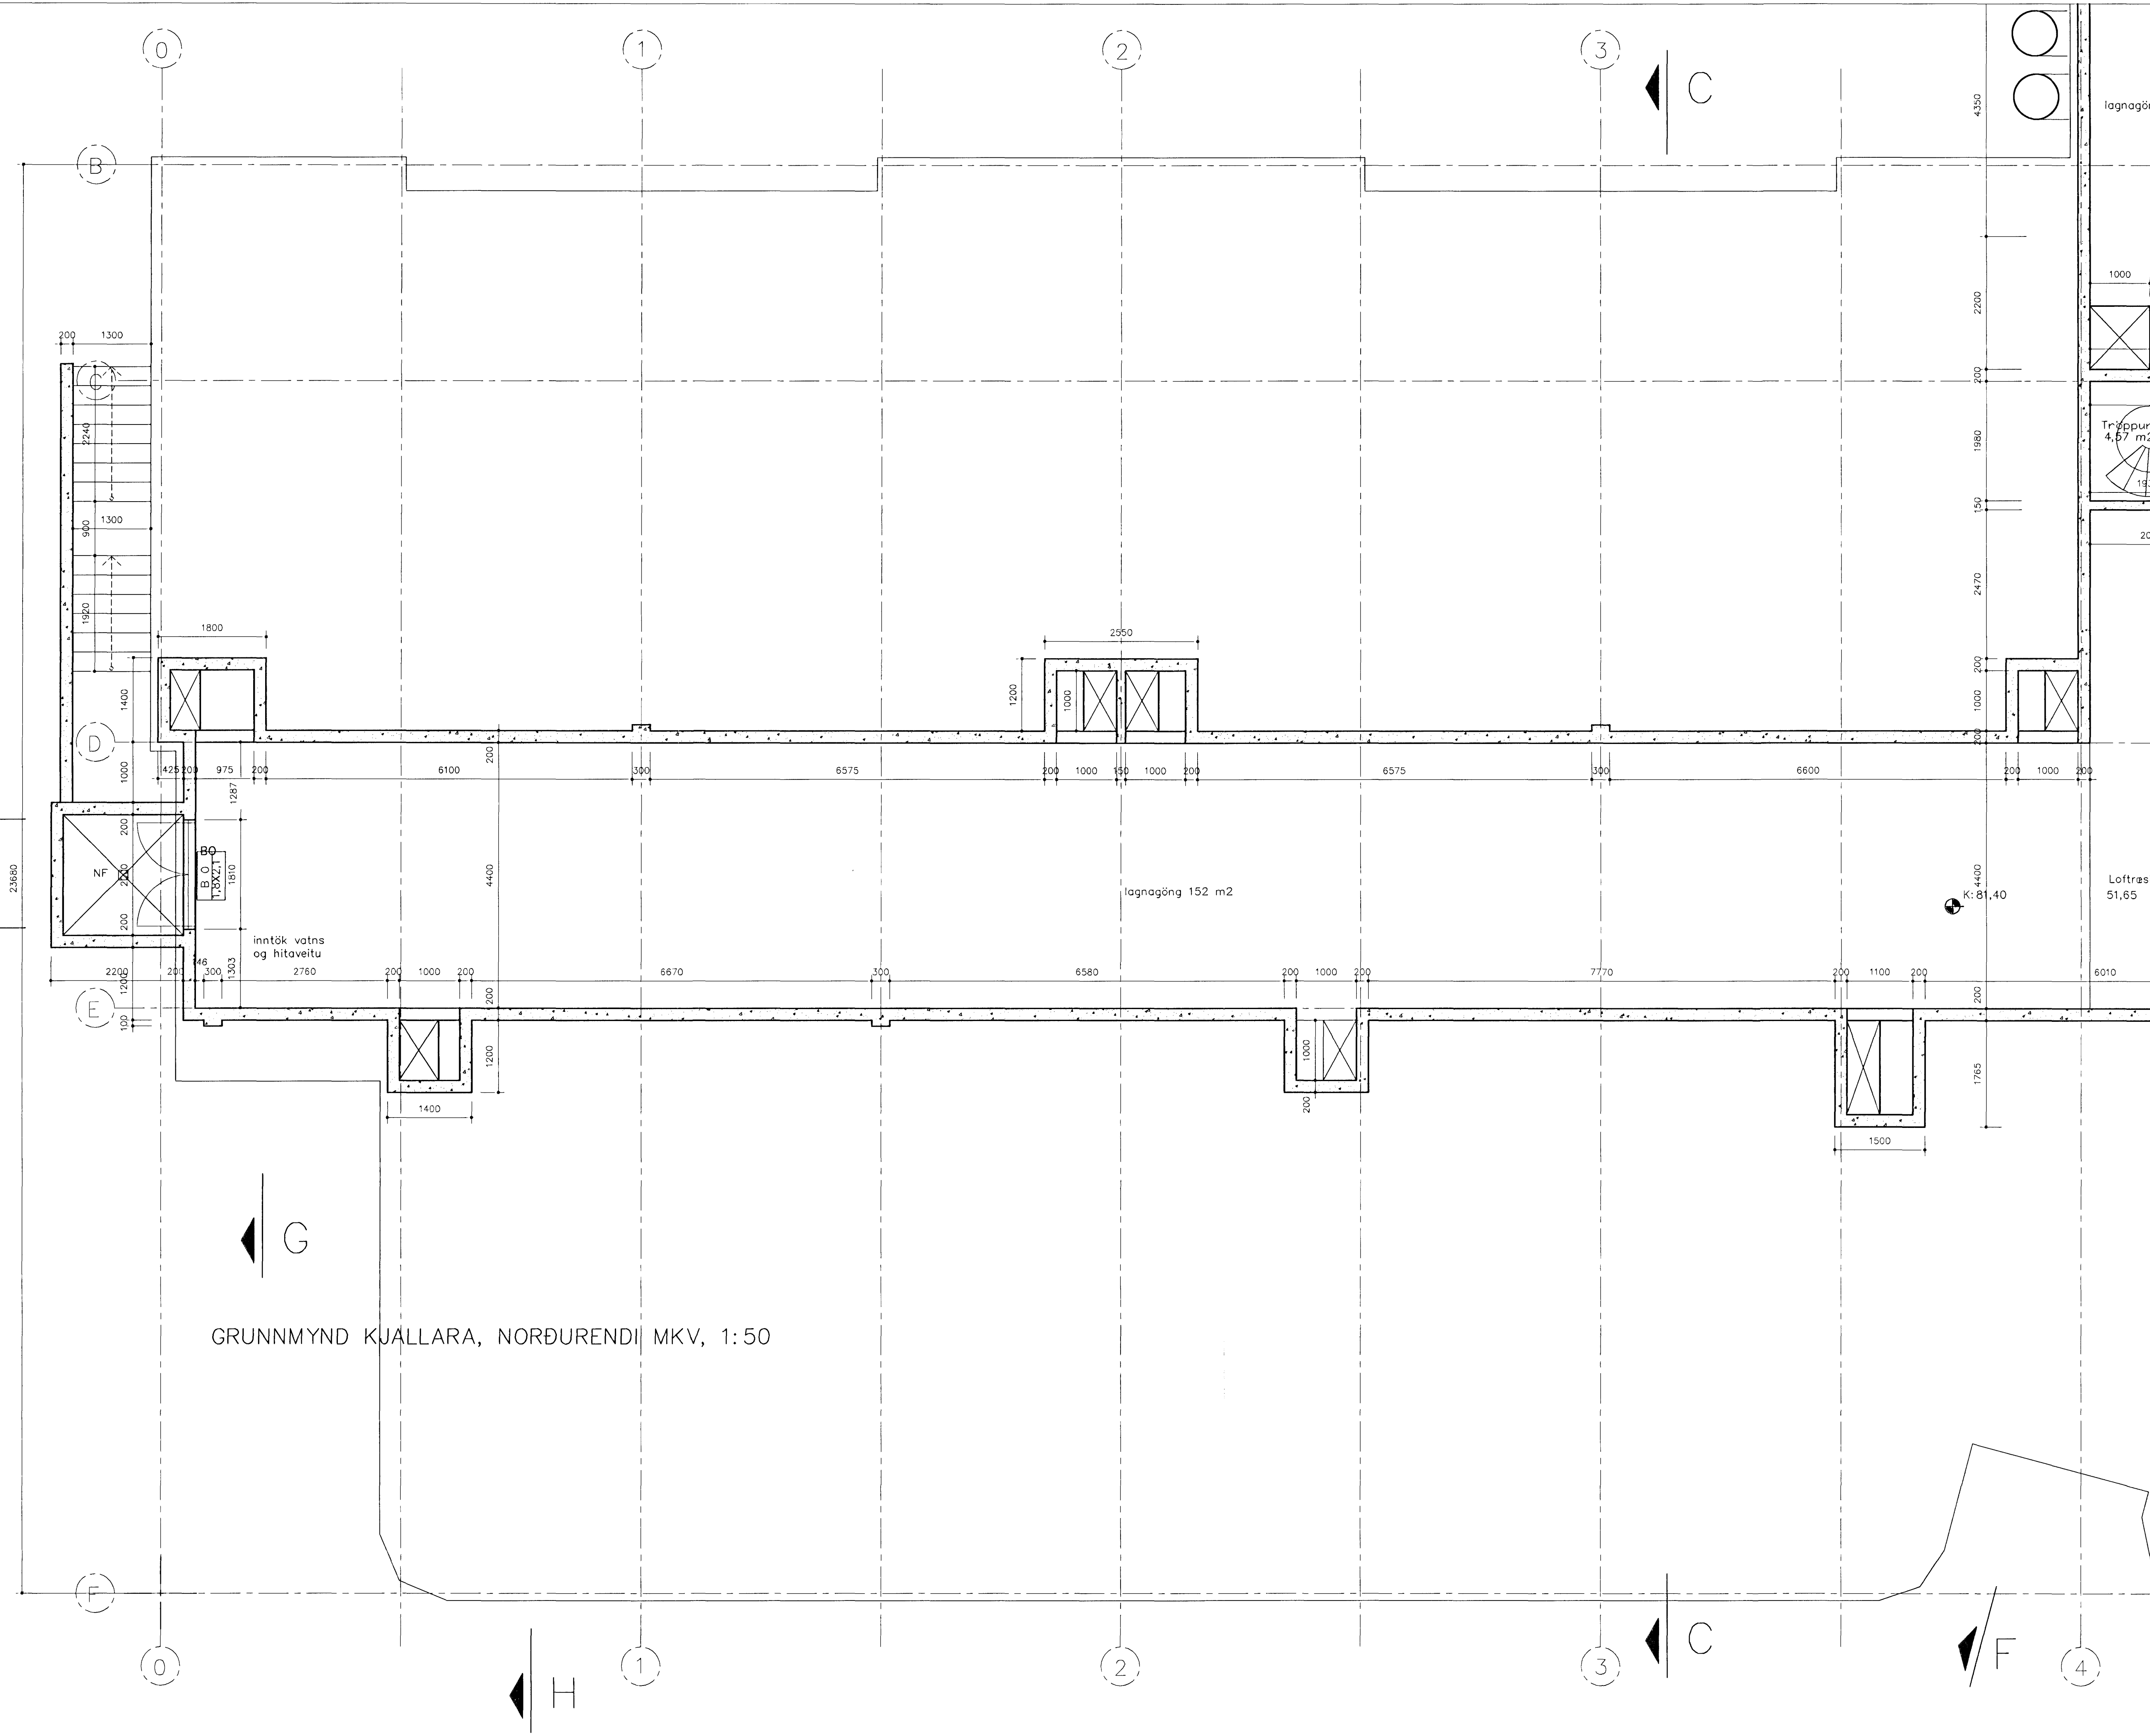

TEIKNISTOFAN EHF
 ARMOLAS
 108 REYKJAVÍK • SMÍ 553 8750
 GÍSLI HALLDÓRSSON ARKITEKT FAI
 JOSEF REYNIS ARKITEKT FAI
 LEIFUR GÍSLASON BYGGINGAFRÉDINGUR BFI
 INKA STEFAN GÍSLA ARKITEKT FAI
 BJARNI SNEIBJÓRNSSON ARKITEKT FAI
 ASGEIR ASGEIRSSON BYGGINGAFRÉDINGUR BFI

VERKEFNI
 GRUNNSKÓLI Í ÁSLANDI
 KRÍUÁS 1
 HAFNARFIRÐI

VERK
 GRUNNMYND KJALLARA
 NORÐURENDI

MÁL 1:50 NR. 408-02
 DAGS 01.08.2000 2.1.11
 HANNAÐ B.J.SN.É TEIKNAD .pp
 ATH. A: 24.11.00. Teikningshaus breytt.
 B: 02.07.01 Reyndarteikning -aj

SAMB.
Handwritten signature and date: 020701

GRUNNMYND KJALLARA, NORÐURENDI MKV, 1:50