


Byggingulfrói: Hinnartjóðar  
 Afgreitt pinn  
 16 JULI 2001  
 VG


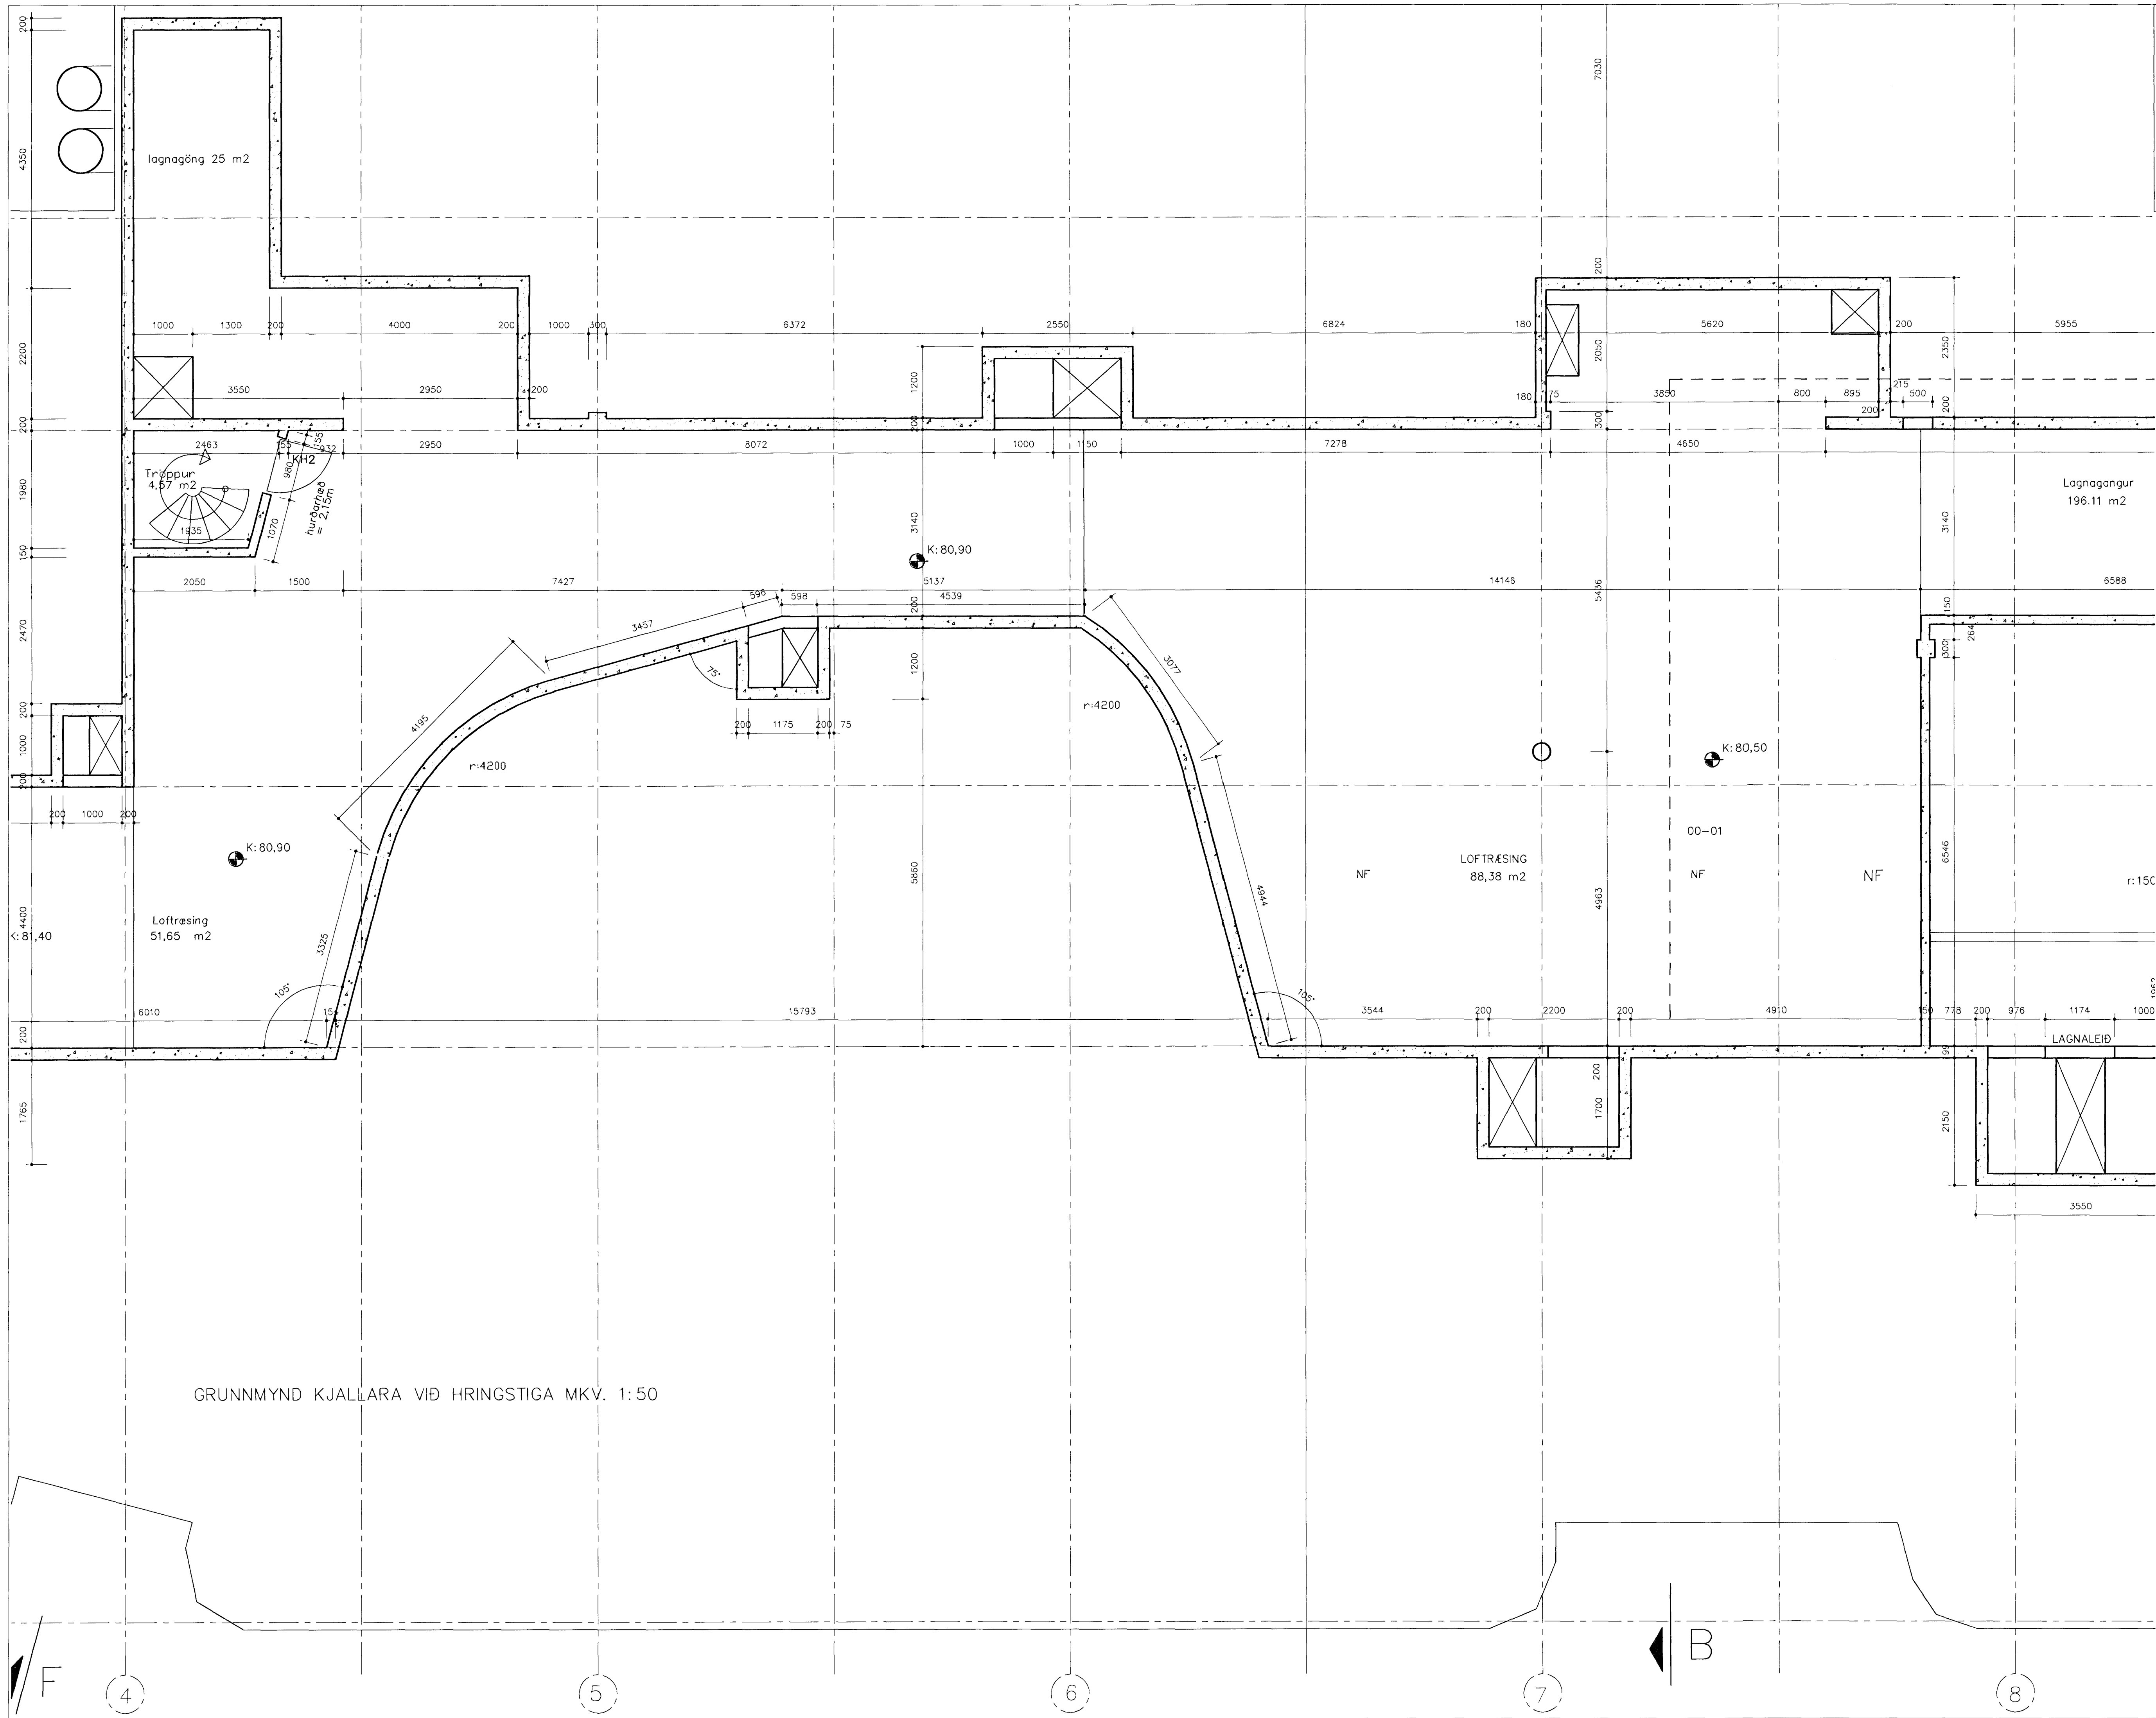


Lagnagangur  
196.11 m²

Tröppur  
4.67 m²

Loftrésing  
51.65 m²

LOFTRÉSING  
88.38 m²

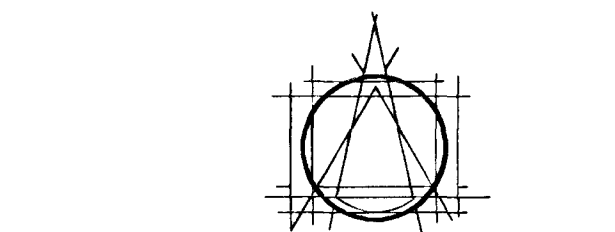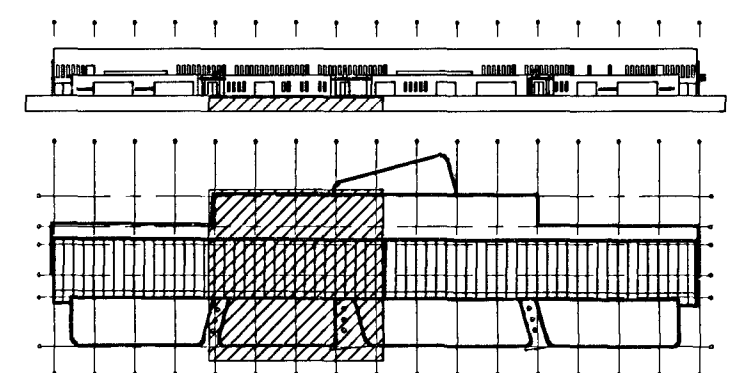

TEIKNISTOFAN EHF  
 ARMOLA S  
 108 REYKJAVÍK • Sími 553 8760  
 GÍSLI HALDÓRSSON ARKITEKT FAI  
 JÓSEF REYNIS ARKITEKT FAI  
 LEIFUR GÍSLASON BYGGINGAFRÆÐINGUR BFI  
 THOR STEFAN GÍLLA ARKITEKT FAI  
 BJARNI SNEBJORNSSON ARKITEKT FAI  
 ASGEIR ASGEIRSSON BYGGINGAFRÆÐINGUR BFI

VERKEFNI  
 GRUNNSKÓLI Í ÁSLANDI  
 KRÍUÁS 1  
 HAFNARFIRÐI

VERK  
 GRUNNMYND KJALLARA  
 VIÐ HRINGSTIGA

MÁL: 1:50  
 NR: 408-02  
 DAGS: 01.08.2000  
 TEIKNAD: 2.1.12  
 HANNAÐ: BJ.SNÆ  
 TEIKNAD: .bp  
 ATHS: A: 02.07.01 Reyndarteikning -aj

SAÐP. *[Signature]* 0207631288

GRUNNMYND KJALLARA VIÐ HRINGSTIGA MKV. 1:50

