
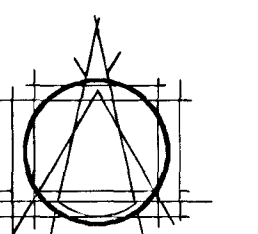
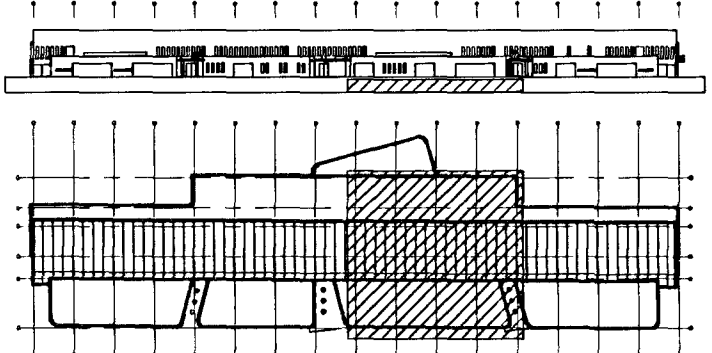


Bygginguflutun Heimanverðar  
 Afgreitt þann  
 16 JULI 2001  
 VG

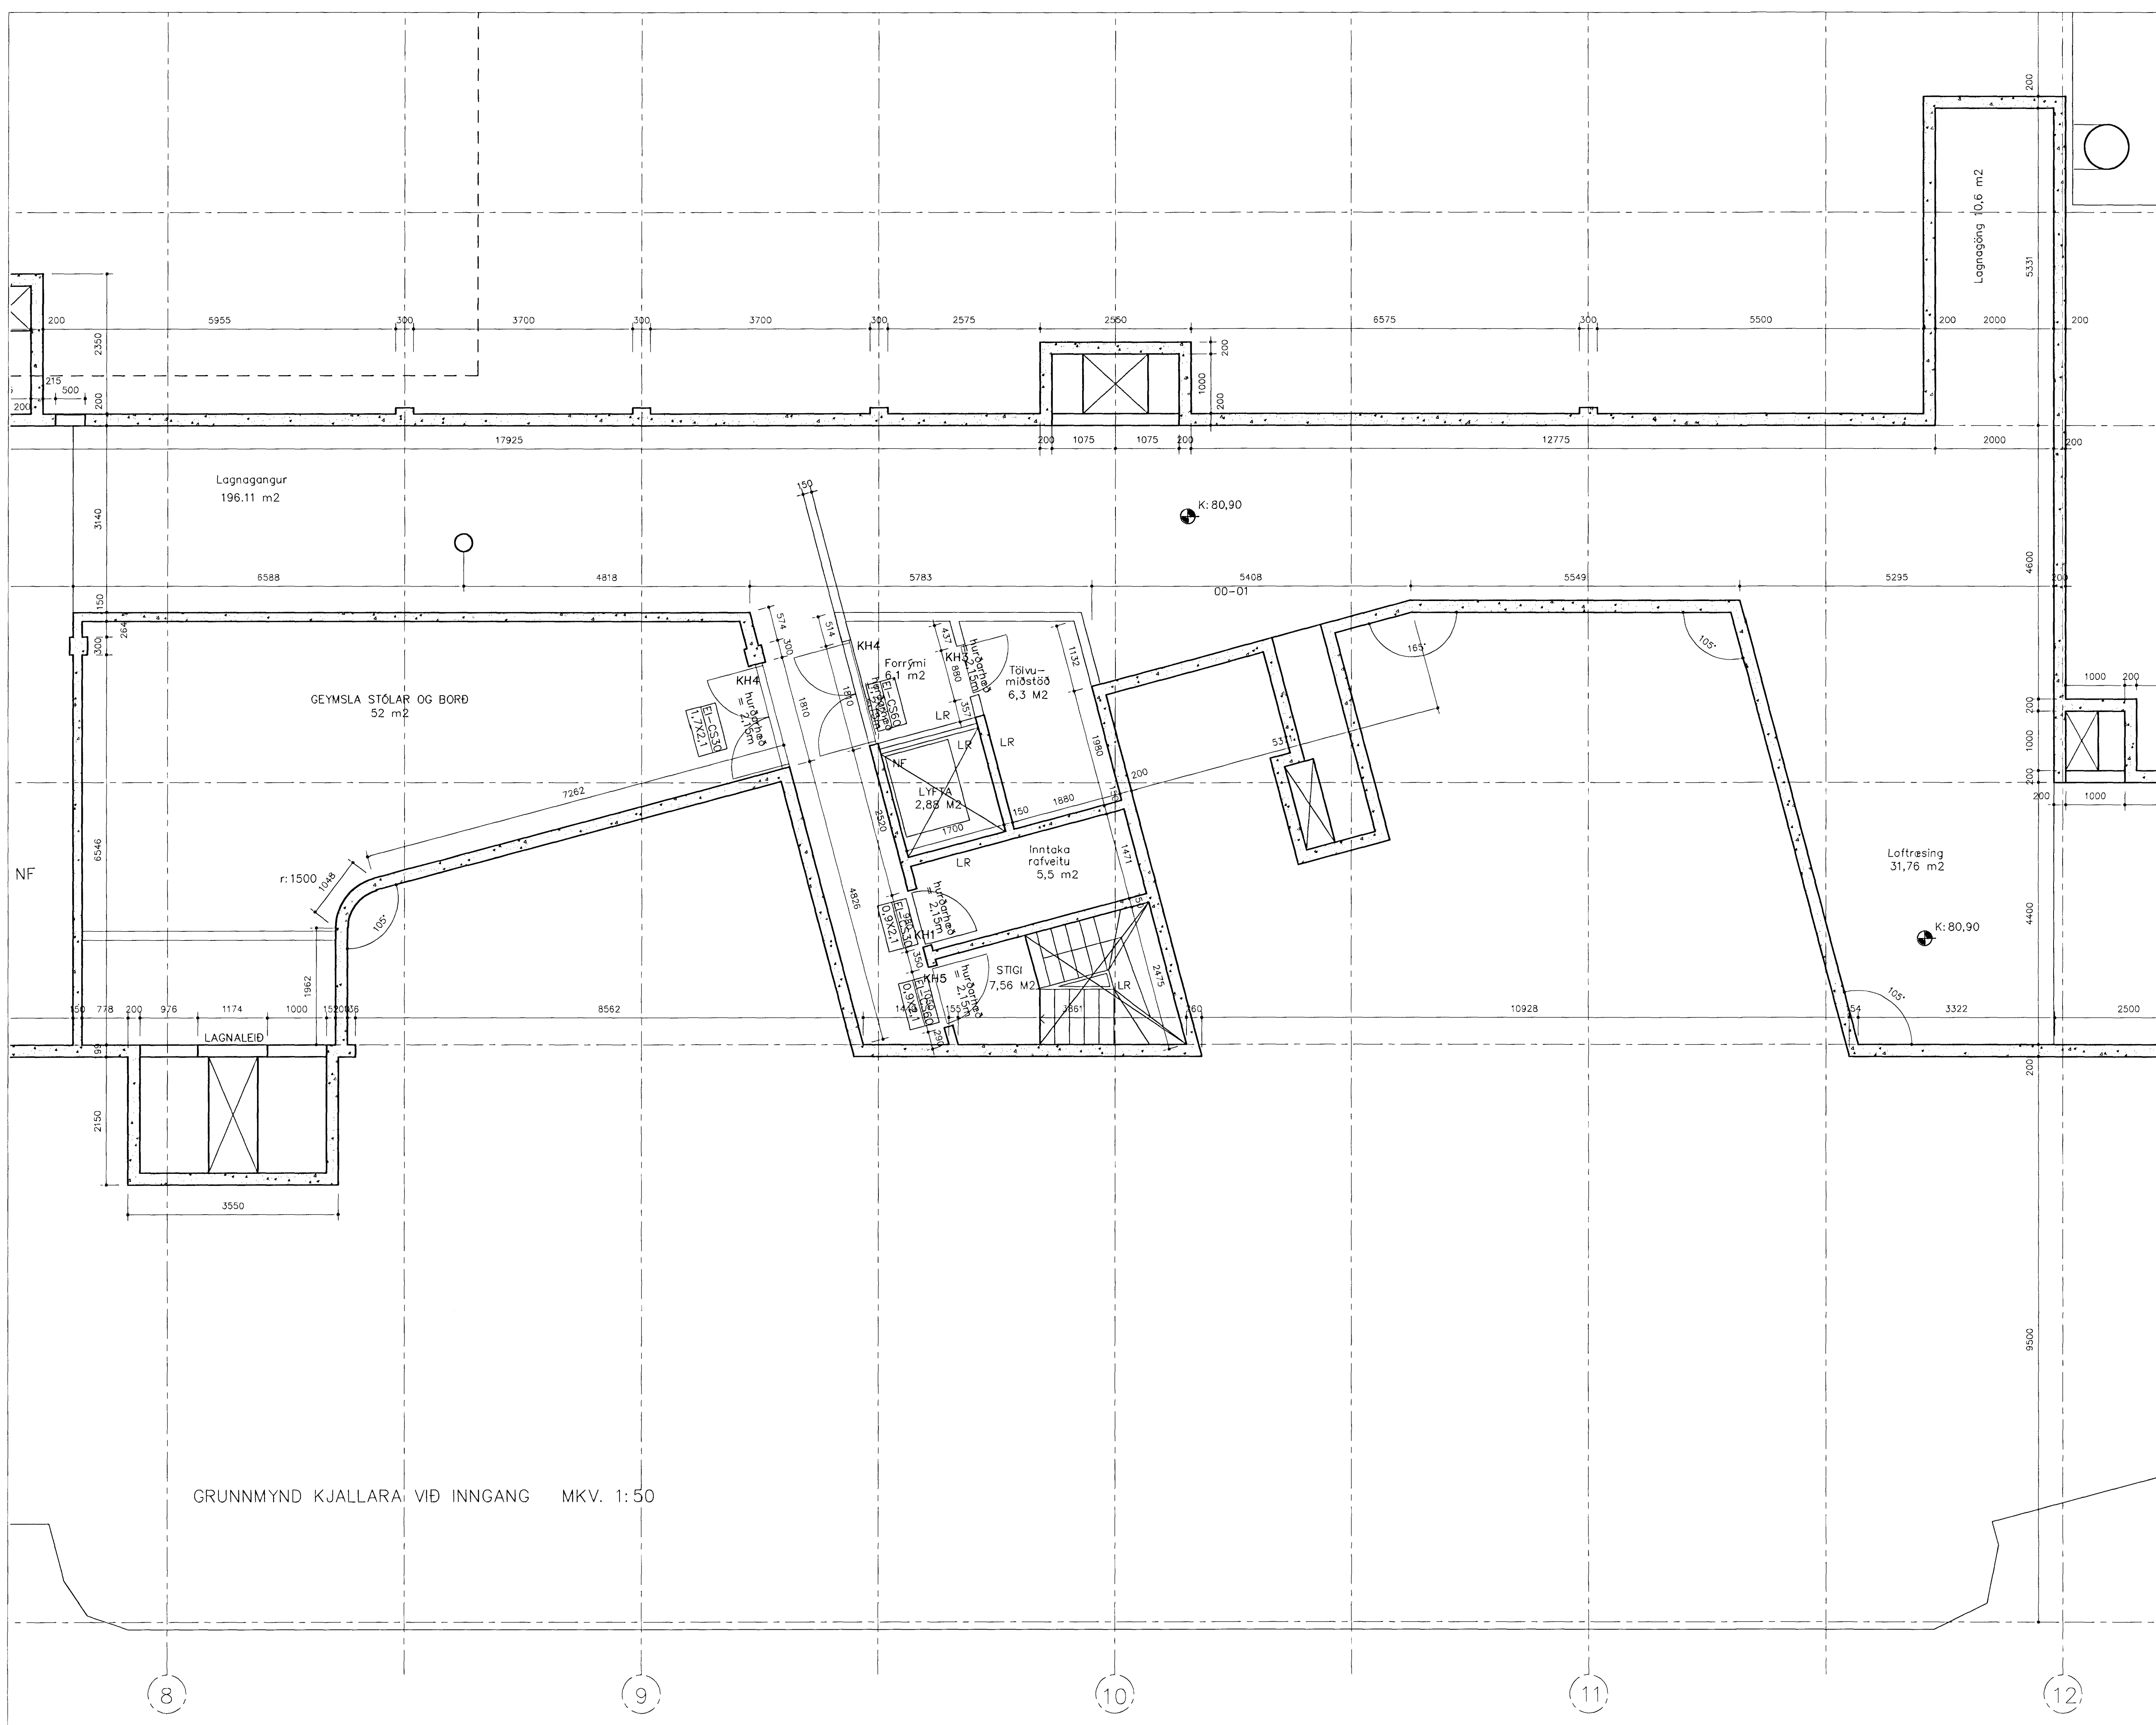

**TEIKNISTOFAN EHF**  
**ARMOLAB**  
 108 REYKJAVÍK • Sími 653 8750  
 GÍSLI HALLDÓRSSON ARKITEKT FAI  
 JOSEF REYNIS ARKITEKT FAI  
 LEIFUR GÍSLASON BYGGINGAFRÉÐINGUR BFI  
 IVOR STEFÁN GÍLLA ARKITEKT FAI  
 BJARNI SNÆBJÖRNSSON ARKITEKT FAI  
 ASGEIR ASGEIRSSON BYGGINGAFRÉÐINGUR BFI

VERKEFNI  
 GRUNNSKÓLI Í ÁSLANDI  
 KRÍUÁS 1  
 HAFNARFIRÐI

VERK  
 GRUNNMYND KJALLARA  
 VIÐ INNGANG

MÁL 1:50 NR. 408-02  
 DAGS. 01.08.2000 2.1.13  
 HANNAÐ BJ.SNÆ TEIKNAD .bb  
 ATHS. A: 02.07.01 Reyndarteikning -aj

SAMÞ. *[Signature]* 01.08.2001

GRUNNMYND KJALLARA VIÐ INNGANG MKV. 1:50