
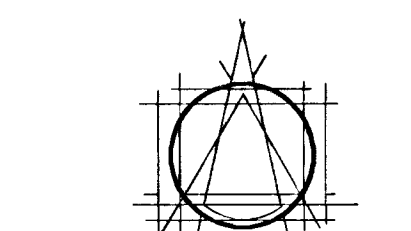


SNEIÐING A-A MKV, 1:50

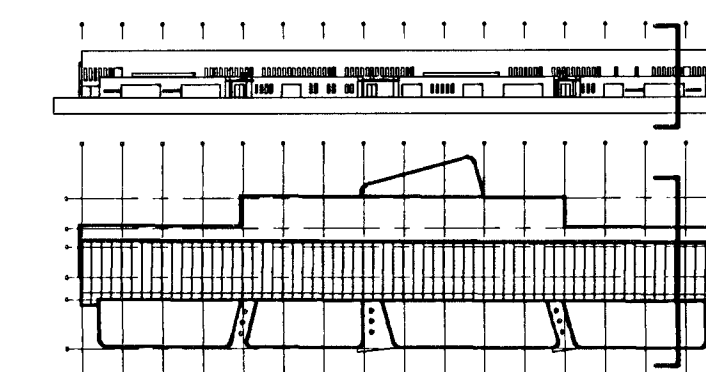

TEIKNISTOFAN EHF
ARMOLAS
108 REYKJAVÍK • SMÍ 553 8700

GISLI HALLDÓRSSON ARKITEKT FAI
JÓSEF REYNIS ARKITEKT FAI
LEIFUR GÍSLASON BYGGINGAFRÆÐINGUR BFI
IVON STEFÁN GÍLLA ARKITEKT FAI
BLASNI SNAEBJÓRNSSON ARKITEKT FAI
ASGEIR ÁSGEIRSSON BYGGINGAFRÆÐINGUR BFI

VERKEFNI
GRUNNSKÓLI Í ÁSLANDI
KRIUÁS 1
HAFNARFIRDI

VERK
SNEIÐINGAR A

MÁL 1:50 NR. 408-02
DAGS 01.05.2000 2.3.1

HANNAÐ B.J.SNÆ .bp

ÁTÍÐ 16.10.2000 Breyting

B: 24.11.00. Steypumóls, u, glugga kerfisloft.

C: 02.07.01. Reyndarteikning - aj

SAMB. *[Signature]* 0667834021