
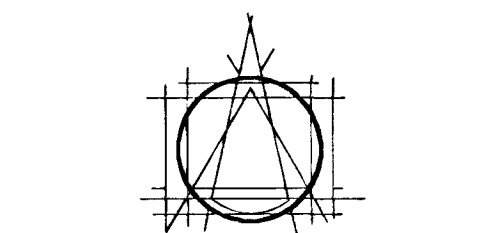


SNEIÐING C-C MKV, 1:50

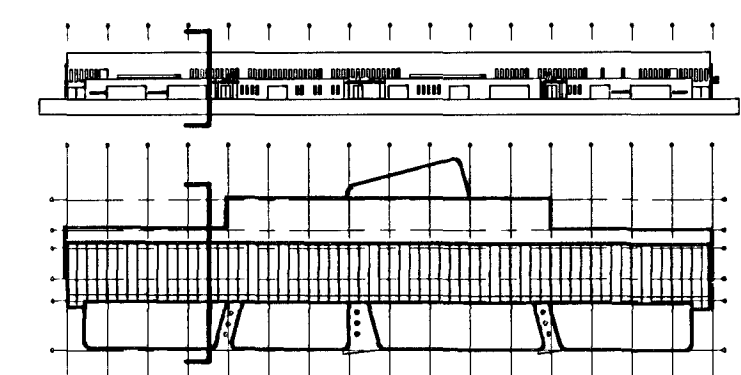

TEIKNISTOFAN EHF
ARMOLAS
108 REYKJAVÍK • Sími 583 8700

GISLI HALLDÓRSSON ARKITEKT FAJ
JÓSEF REYNIS ARKITEKT FAJ
LEIFUR GÍSLASON BYGGINGAFRÆÐINGUR BFT
VON STEFÁN GILJA ARKITEKT FAJ
BJARNI SNEIBJÓRNSSON ARKITEKT FAJ
ASGER ASGERSSON BYGGINGAFRÆÐINGUR BFT

VERKFRNI
GRUNNSKÓLI Í ÁSLANDI
KRÍUÁS 1
HAFNARFIRÐI

VERK
SNEIÐING C

MÁL: 1:50 NR: 408-02
DAGS: 01.05.2000 2.3.3
HANNAD: B.J.SNÆ TEIKNAD: .pp

ATHS: 16.10.2000 Breyting
B: 24.11.00. Steypumóls, undir glugga lagnastokkur
C: 28.11.00. Steypumóls. breytt.
D: 04.01.2001. loft hækkað. KA.
E: 02.07.01. Reyndarteikning - aj

SAMB: *[Signature]* 0607 634289