





Byggingafulltrúi Hafnarfjarðar  
 Afgreitt þann  
 16 JULÍ 2001  
 VG

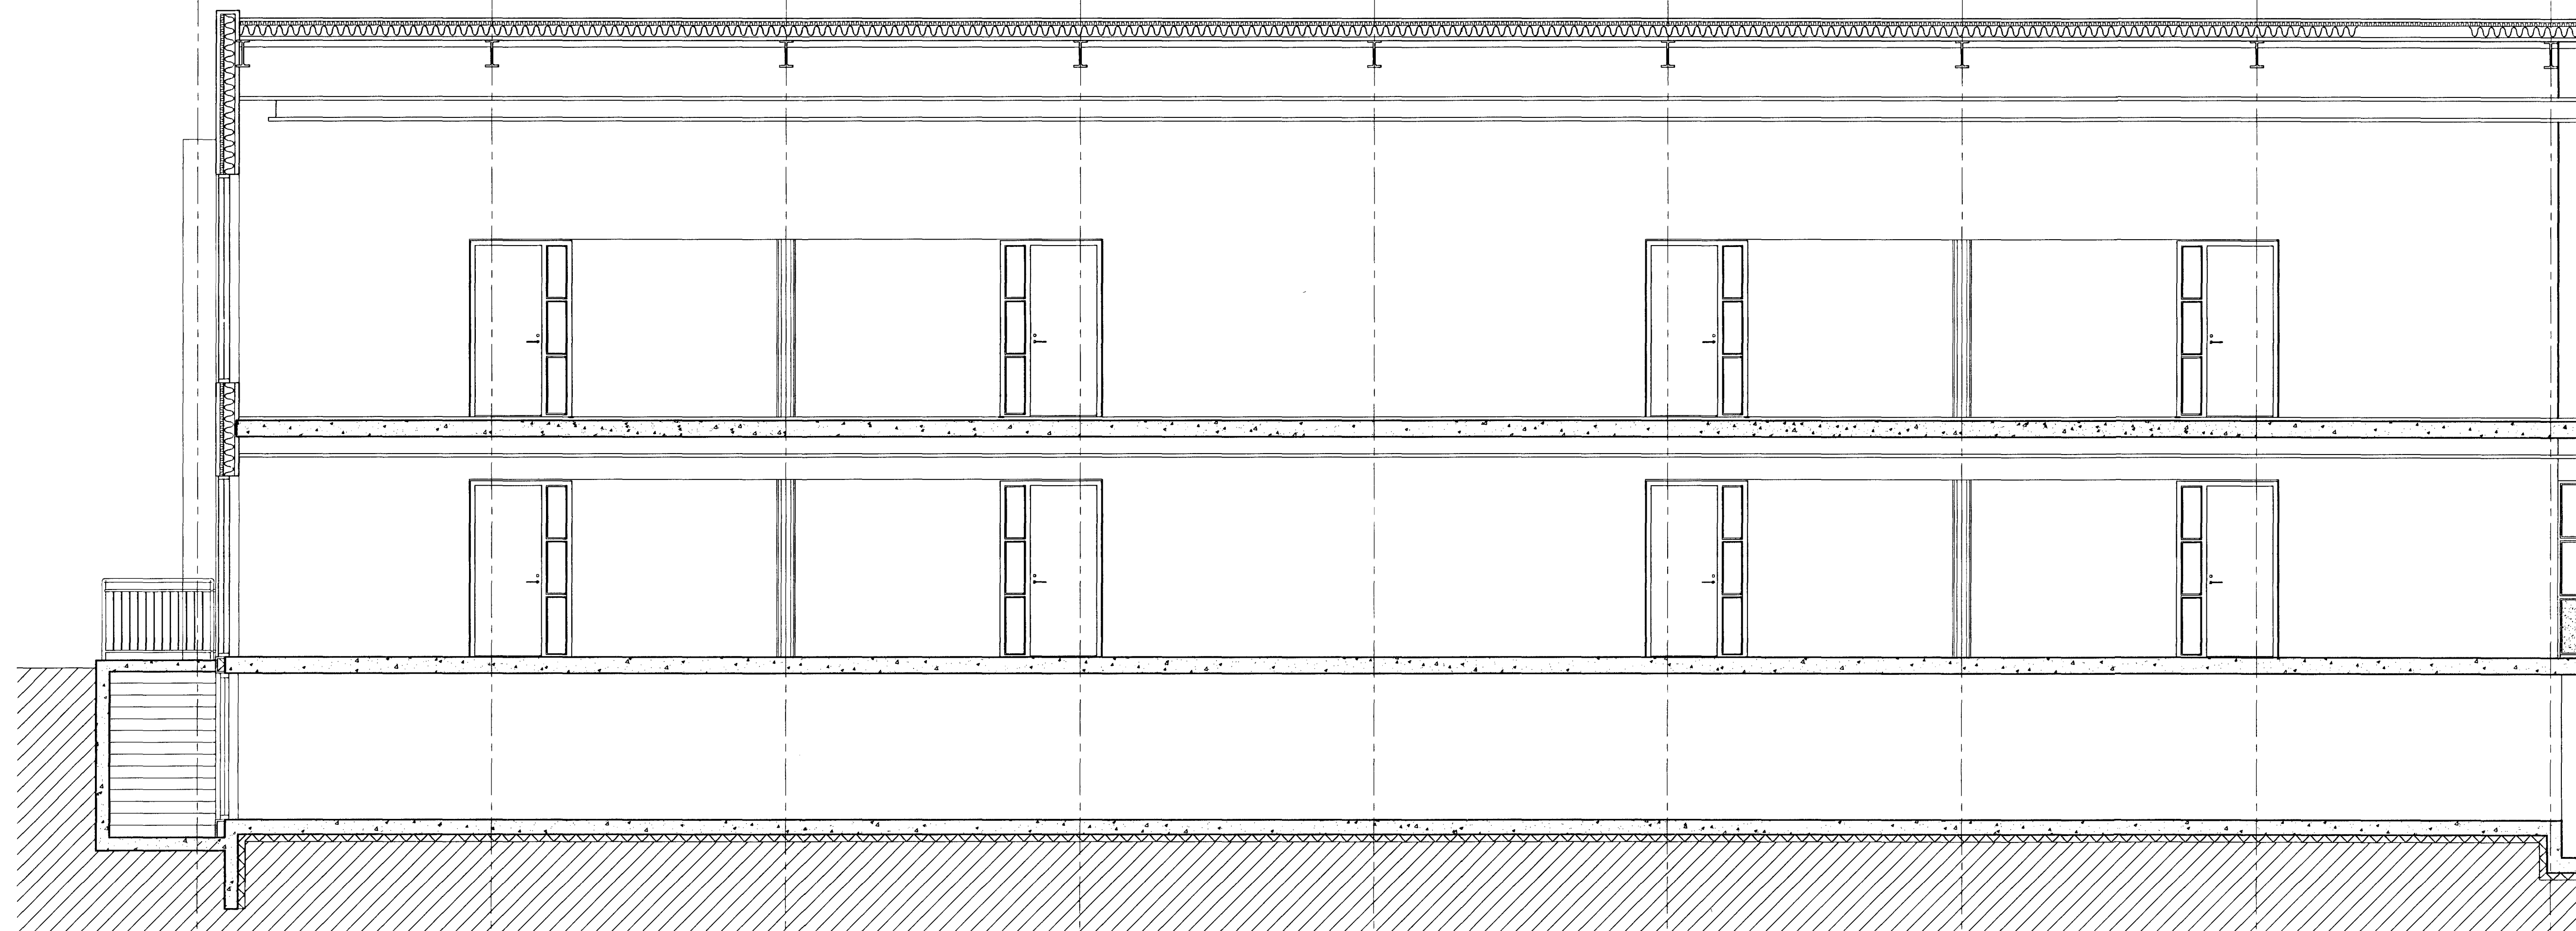

SNEIÐING D-D

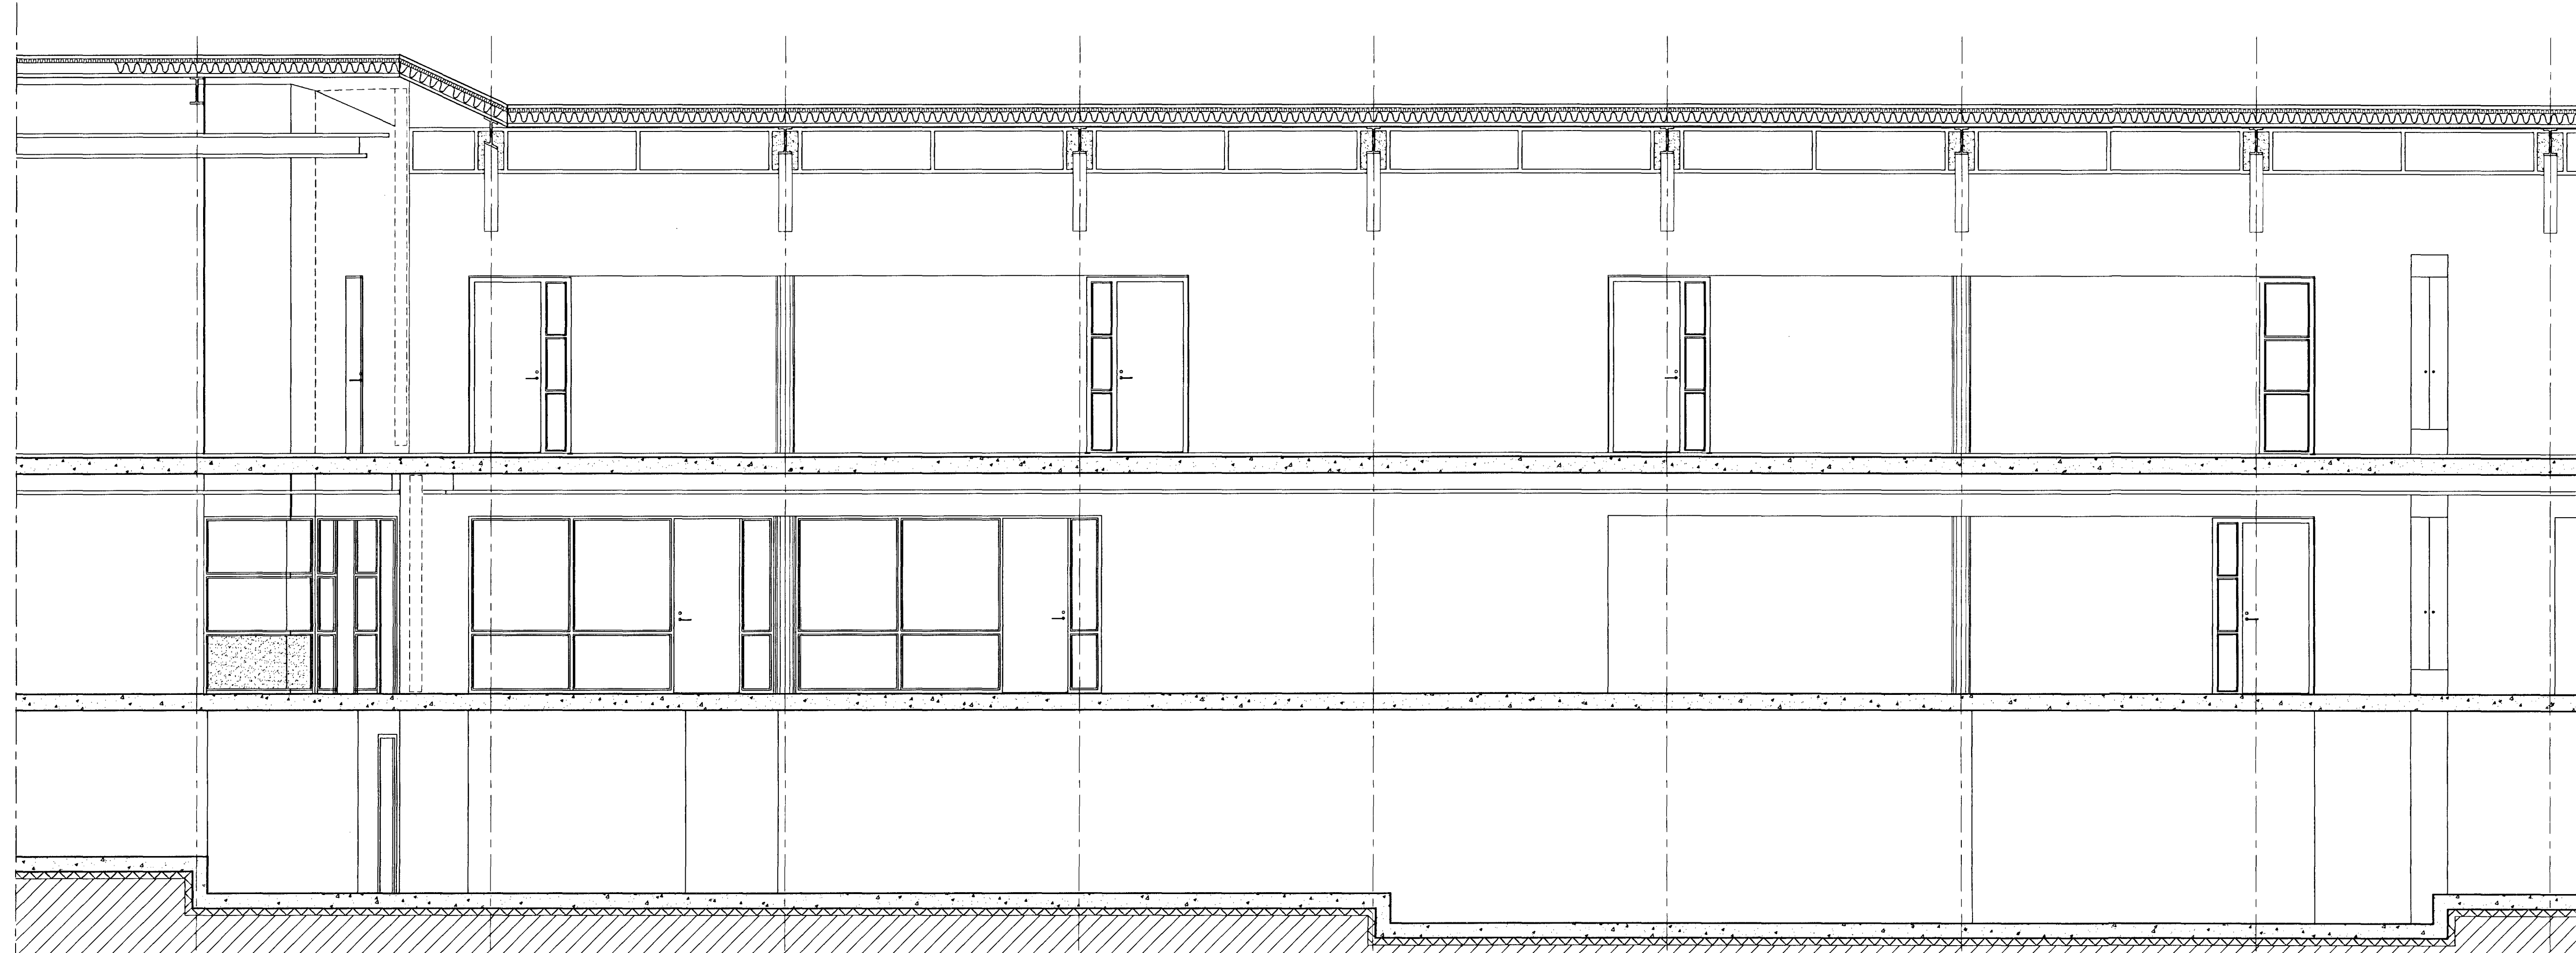

SNEIÐING D-D

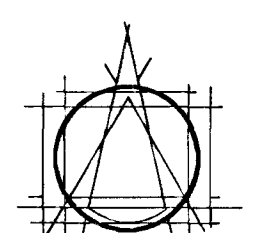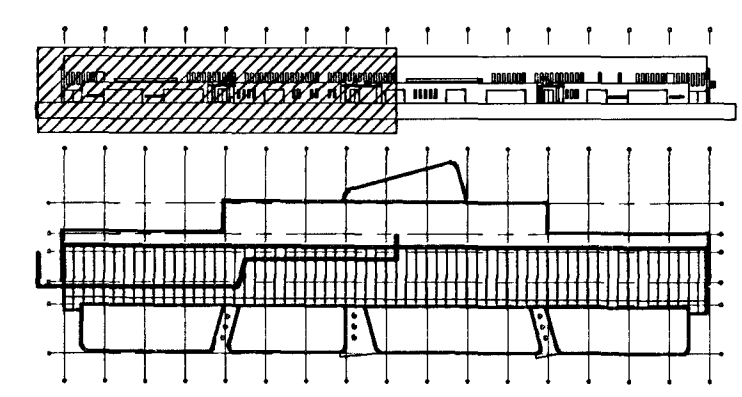

TEIKNISTOFAN EHF  
 ARMOLAS  
 108 REYKJAVÍK • Sími 653 8760  
 GÍSLI HALLDÓRSSON ARKITEKT F.A.  
 JOSEF REYNIS ARKITEKT F.A.  
 LEIFUR GÍSLASON BYGGINGAFRÉÐINGUR B.F.  
 IVON STEFÁN GÍSLA ARKITEKT F.A.  
 BJARNI SVEINBJÖRNSSON ARKITEKT F.A.  
 ASDÓIR ASDÓIRSSON BYGGINGAFRÉÐINGUR B.F.

VERKEFNI  
 GRUNNSKÓLI Í ÁSLANDI  
 KRÍUÁS 1  
 HAFNARFIRÐI

VERK  
 SNEIÐING D-D  
 NORÐURENÐI

MÁL. 1:50 NR. 408-02  
 DAGS. 16.10.2000 2.3.4  
 HANNAÐ BJ.SNÆ TEIKNAD .GG .ka

ATHS.  
 19.10. Teikning uppfærð  
 B: 24.11.00. Gtliti breytt.  
 C: 28.11.00 gaffluggar stýttast  
 D: 02.07.01 Reyndarteikning -aj

Samþ.  

 02053488