
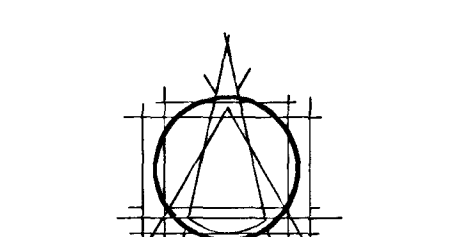
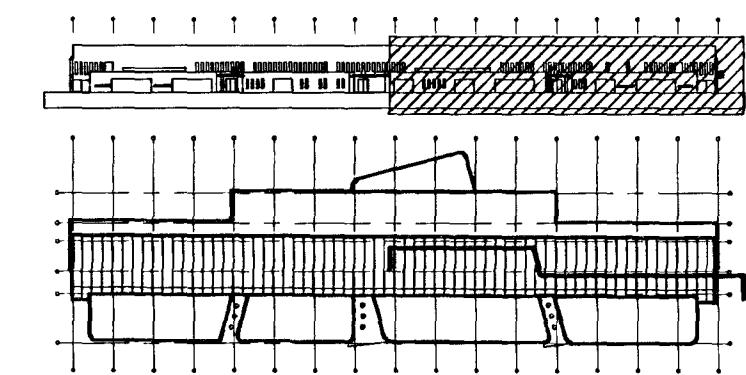
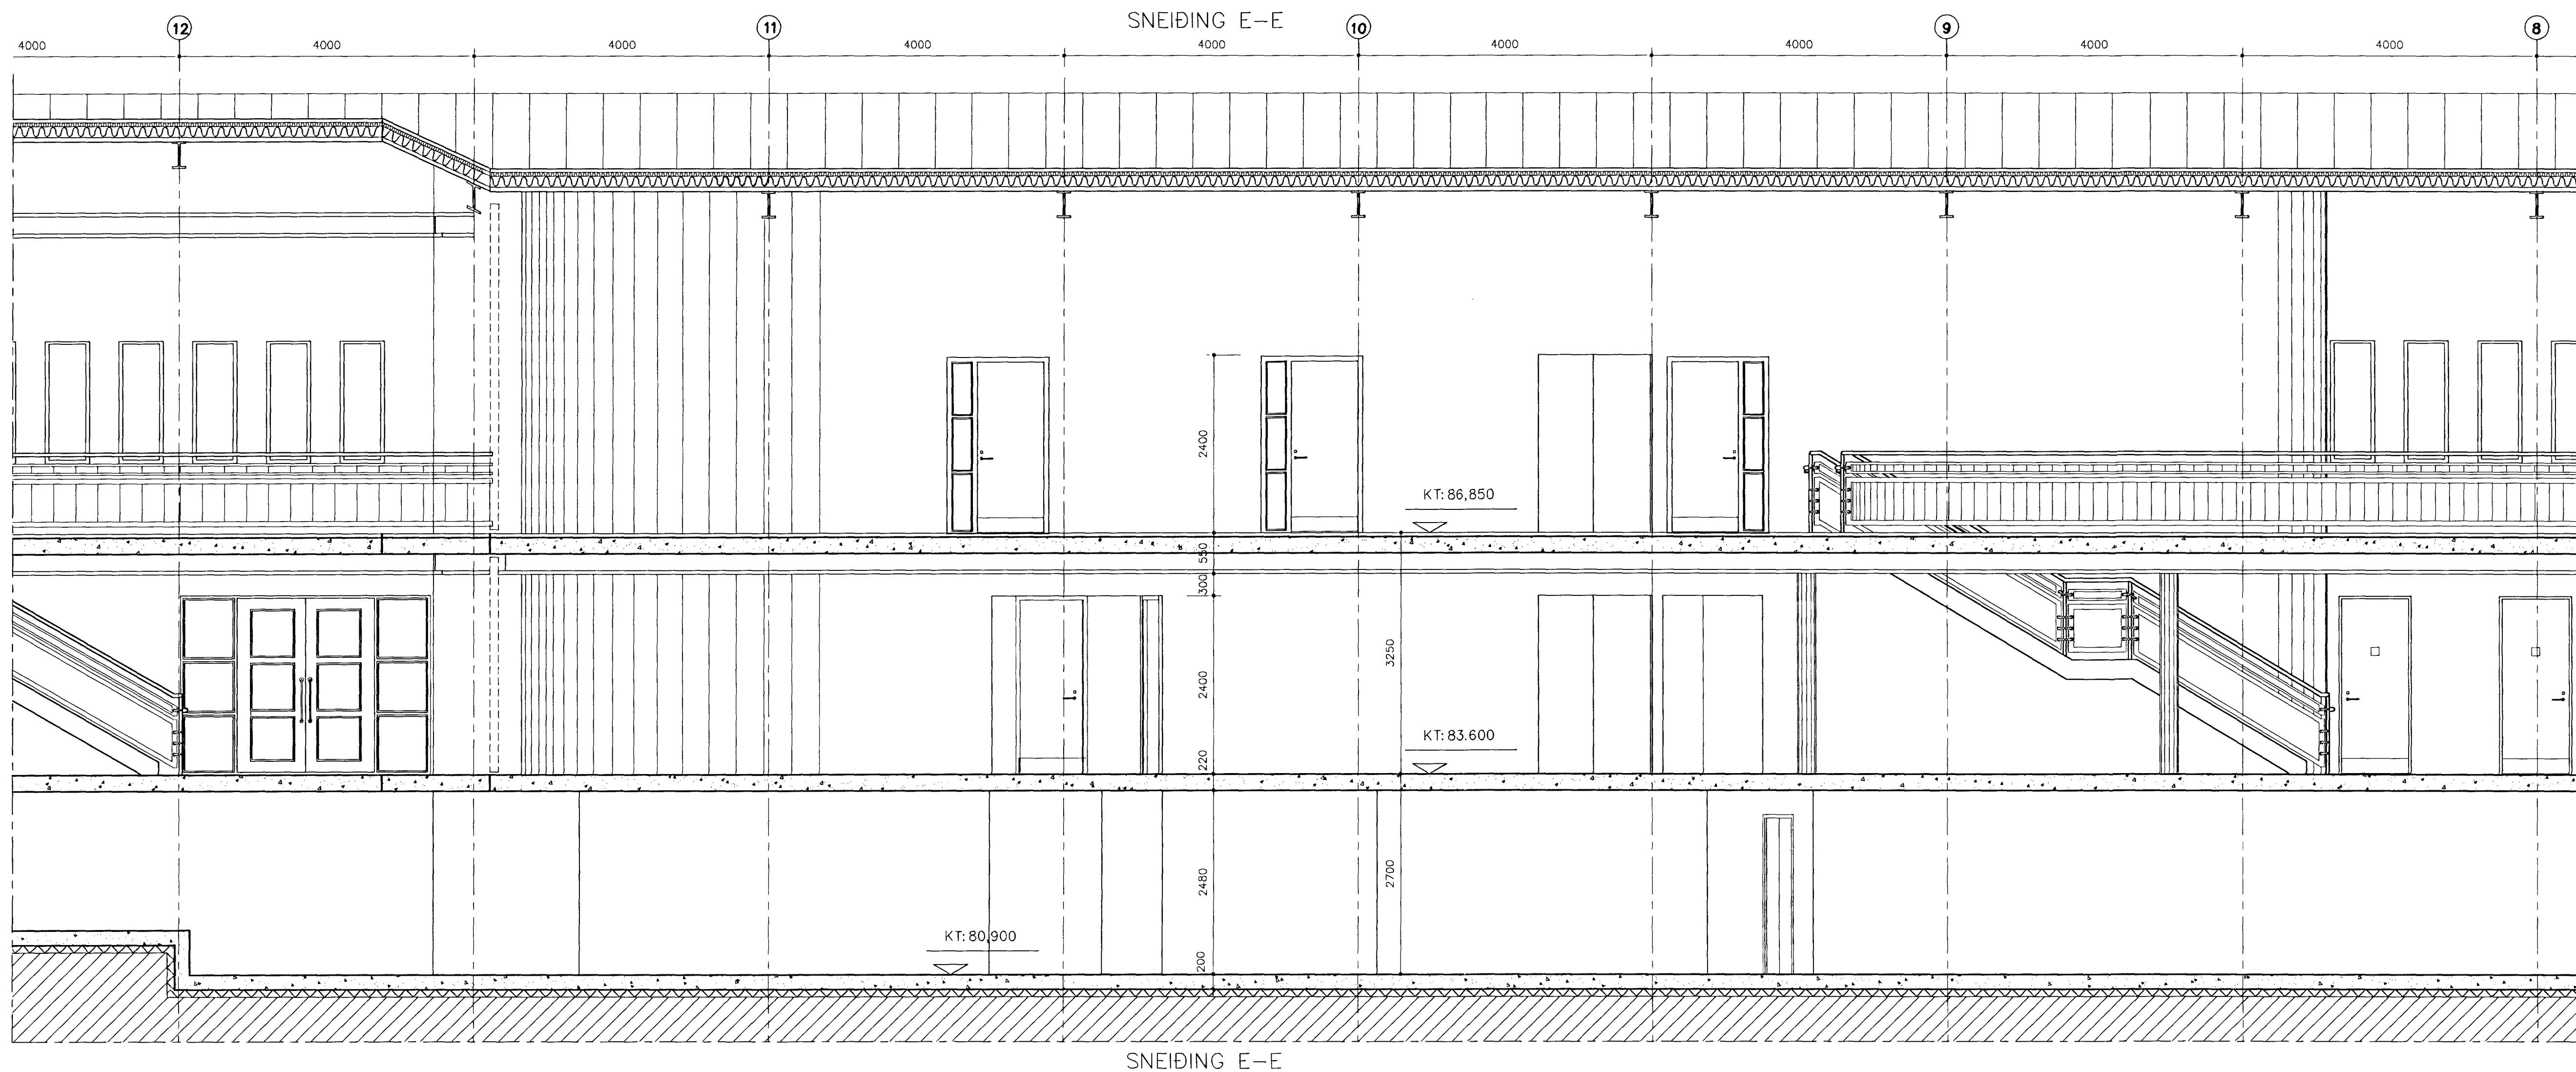


Byggingafrútrúi Hafnarjar.
 Afgreitt þann
 16 JULI 2001
 V.C.

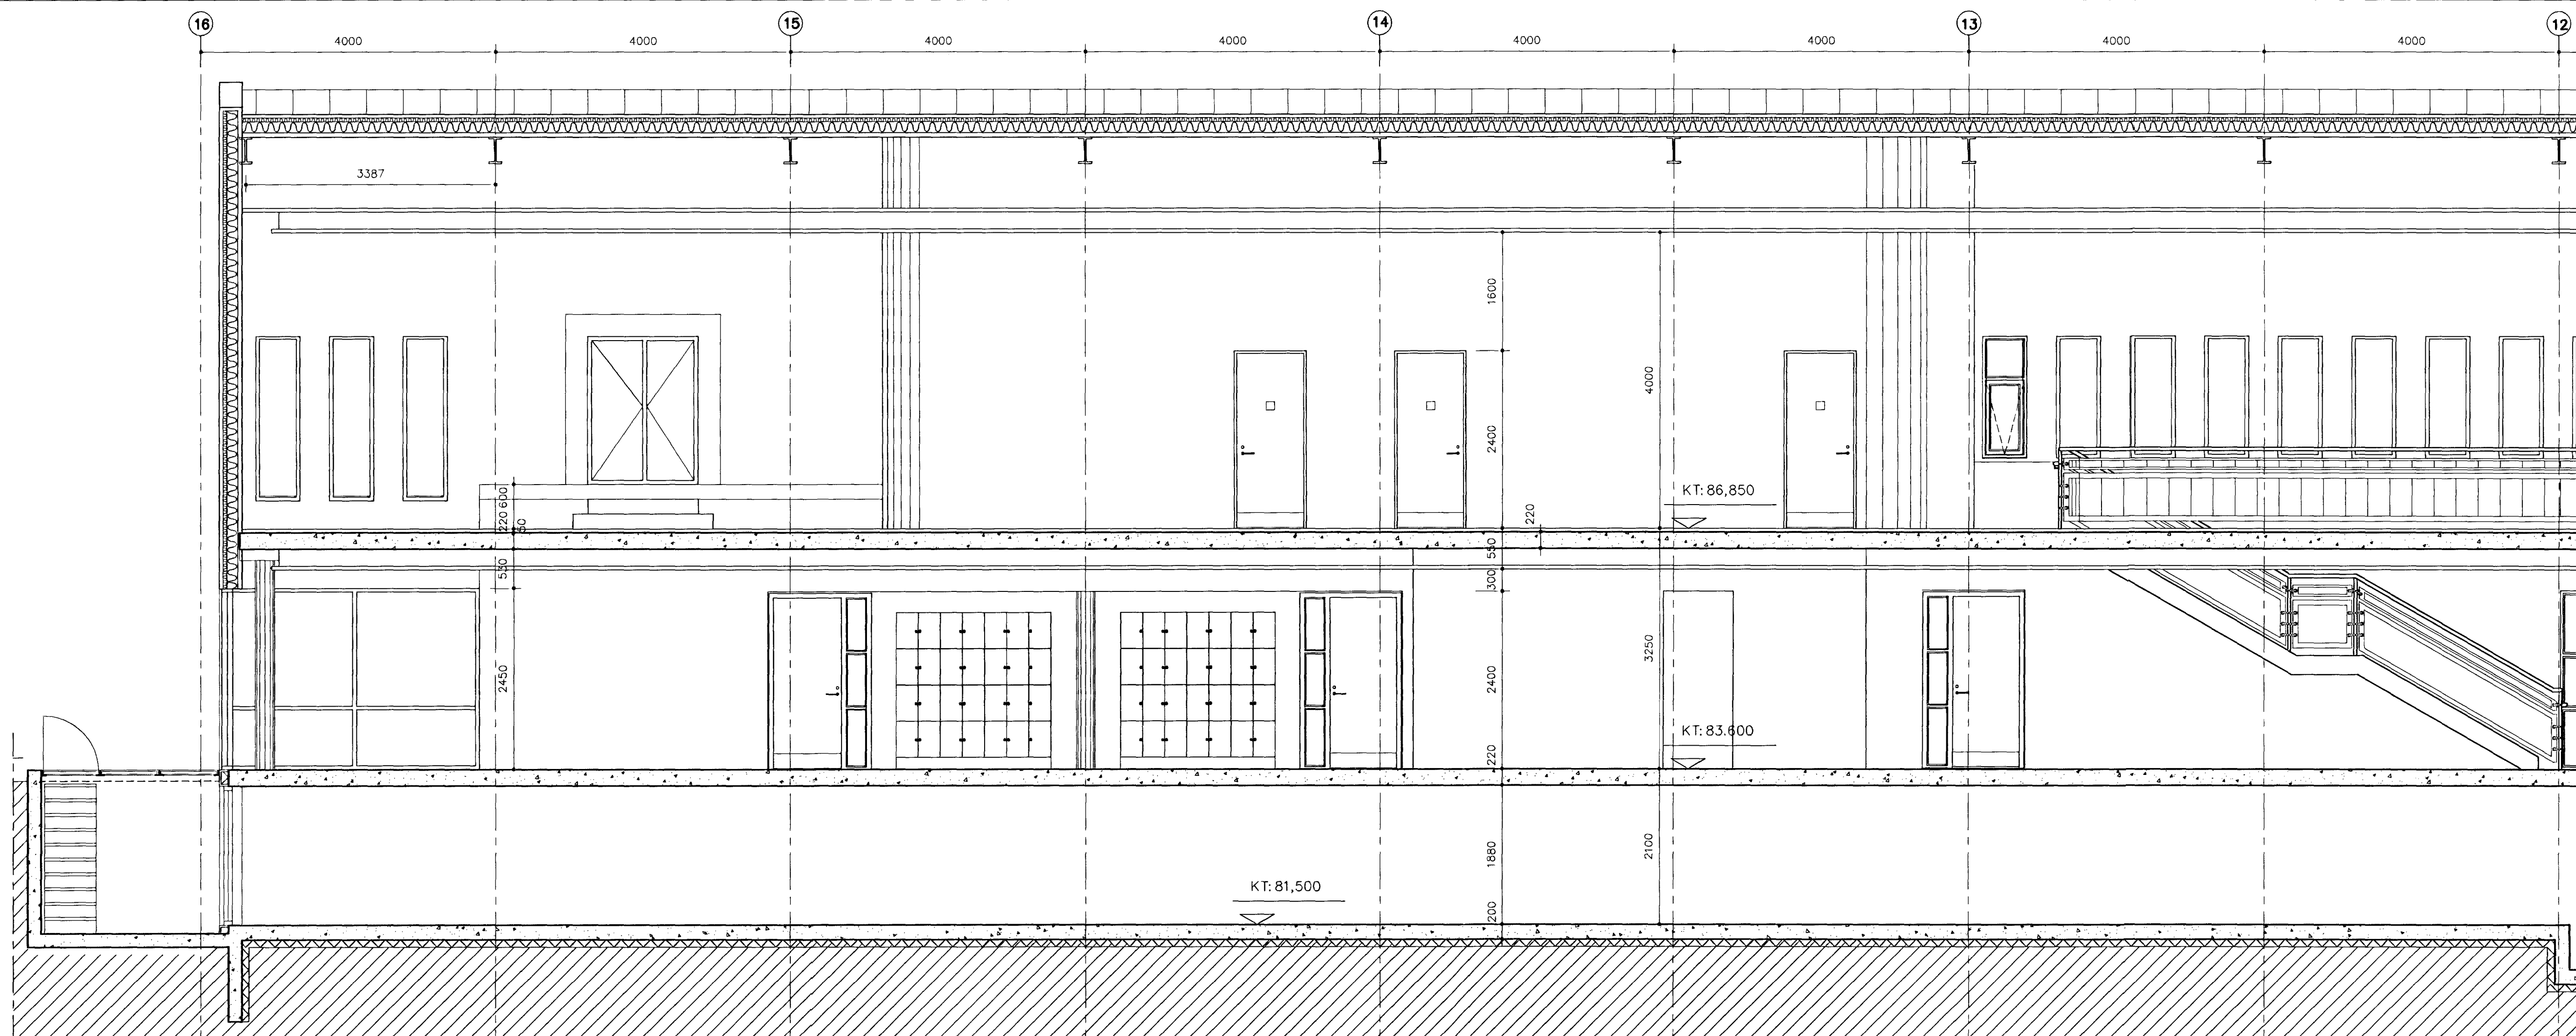

TEIKNISTOFAN EHF
 ÁRMOLAS
 108 REYKJAVÍK • Sími 663 8760
 GÍSLI HALDORSSON ARKITEKT FAI
 JOSEF REYNIS ARKITEKT FAI
 LEIFUR GÍSLASON BYGGINGAFRÉÐINGUR BFI
 IVON STEFÁN GÍSLA ARKITEKT FAI
 BJARNI SNEB-JÓHNSON ARKITEKT FAI
 ÁSGRÍR ÁSGERÐSSON BYGGINGAFRÉÐINGUR BFI

VERKEFNI
 GRUNNSKÓLI Í ÁSLANDI
 KRÍUÁS 1
 HAFNARFIRÐI

VERK
 SNEIÐING E-E
 SUÐURENDI

MÁL 1:50 NR. 408-02
 DAGS. 19.10.2000 2.3.6
 HANNAÐ BJ.SNÆ TEIKNAB .GG .ka

ÁTÍÐ: A: 24.11.00. Útlit hurðir og stigi
 B: 02.07.01. Reyndarteikning - aj

SAMR.
Bjarni Snæ 0202534280