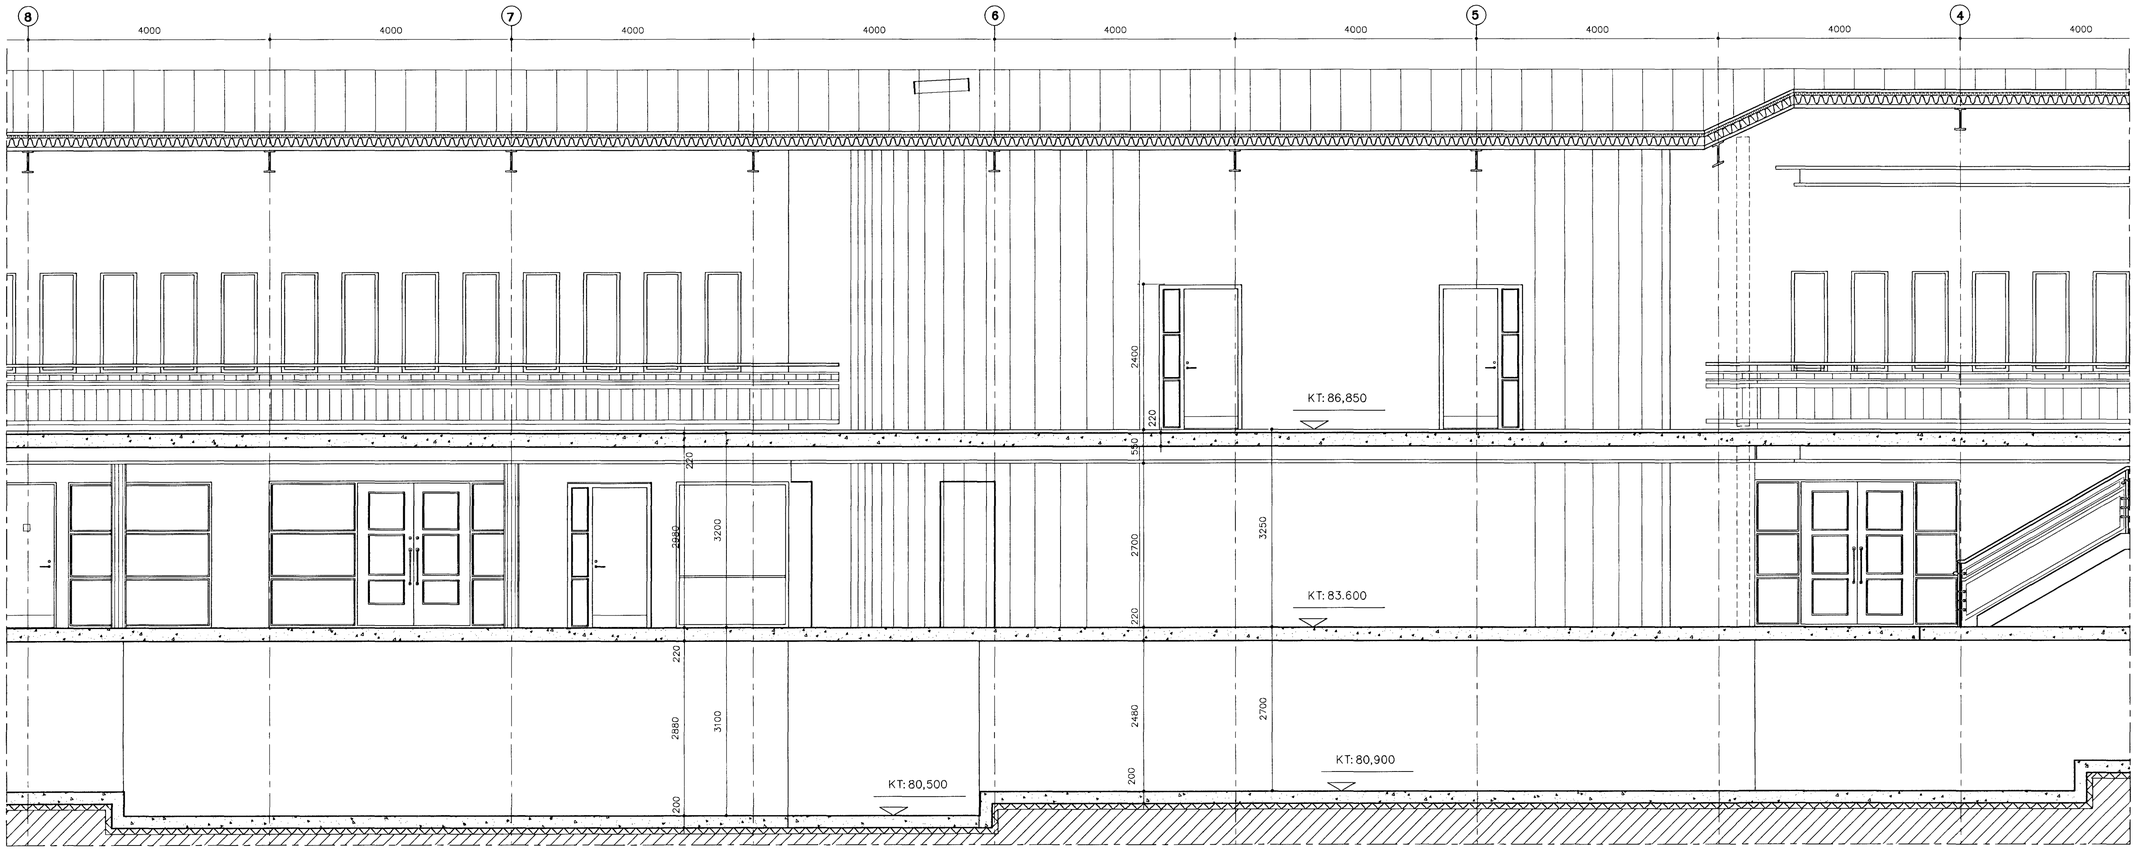

SNEIÐING E–E

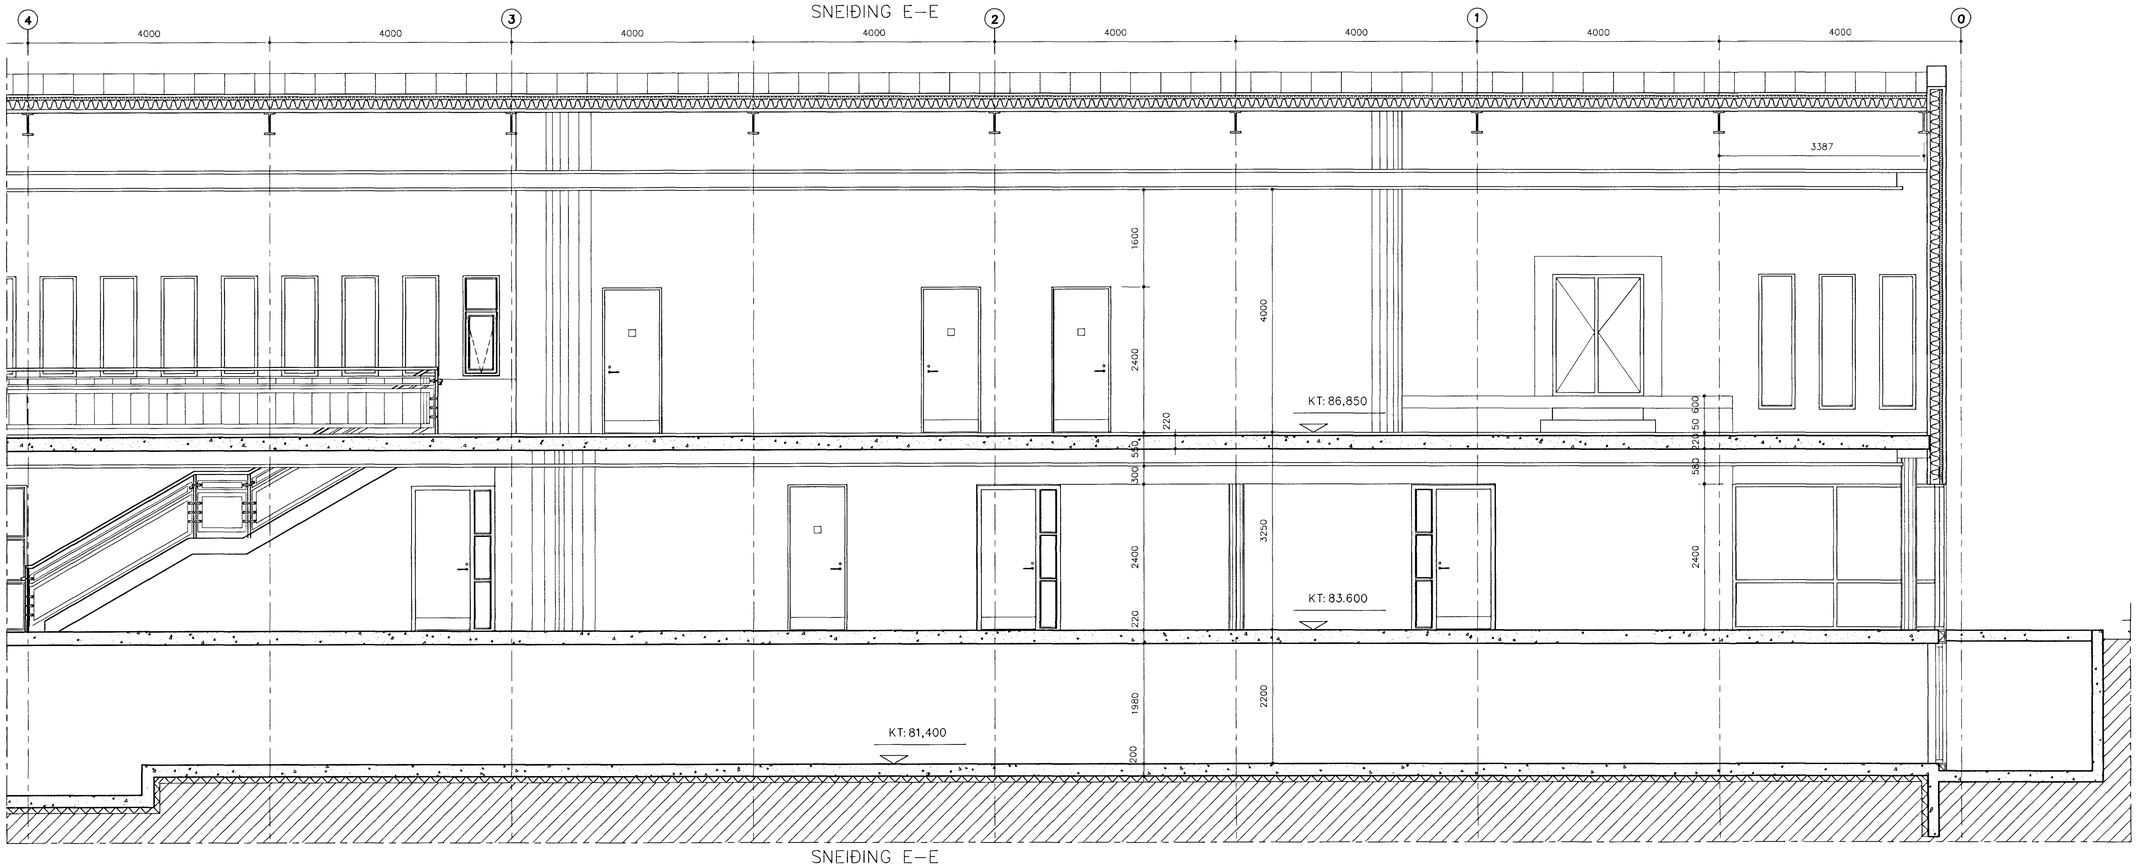

SNEIÐING E–E

Byggingafulltrúinn
Afgreitt þann
16 JULI 2001
VC

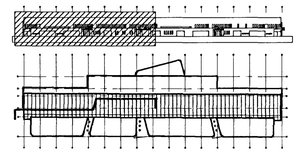

TEIKNISTOFAN EHF
ÁRMÚLA 6
108 REYKJAVÍK • SÍMI 553 8760

GÍSLI HALLDÓRSSON ARKITEKT FAÍ
JÓSEF REYNIS ARKITEKT FAÍ
LEIFUR GÍSLASON BYGGINGAFRÆÐINGUR BFÍ
IVON STEFÁN CILIA ARKITEKT FAÍ
BJARNI SNÆBJÖRNSSON ARKITEKT FAÍ
ÁSGEIR ÁSGEIRSSON BYGGINGAFRÆÐINGUR BFÍ

VERKEFNI
GRUNNSKÓLI Í ÁSLANDI
KRÍUÁS 1
HAFNARFIRÐI

VERK
SNEIÐING E–E
NORÐURENDI

MÁL 1:50
DAGS. 19.10.2000
NR. 408–02
TEIKN. 2.3.7
HANNAÐ BJ.SNÆ
TEIKNAÐ .GG .ka

ATHS.
A: 24.11.00. Útlit hurðir og stigi
B: 02.07.01. Reyndarteikning – aj

SAMÞ. 0207 6314889