
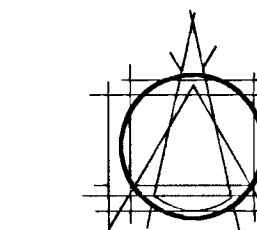


SNEIÐING H-H MKV, 1:50

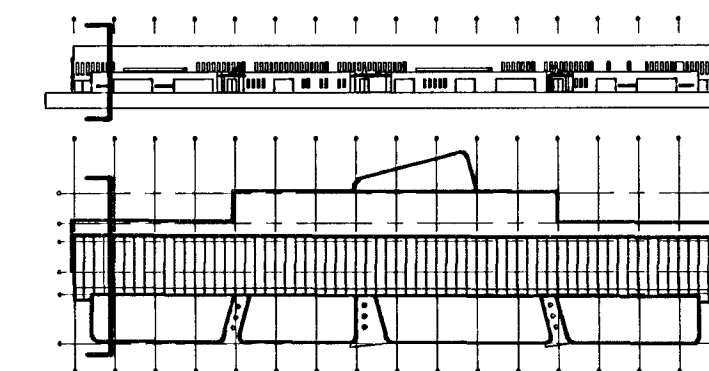

TEIKNISTOFAN EHF
 ARMOLAS
 108 REYKJAVÍK • SÍMI 663 8750

GISLI HALLDÓRSSON ARKITEKT F.A.
 JOSEF REYNIS ARKITEKT F.A.
 LEIFUR GÍSLASON BYGGINGAFRÉÐINGUR B.F.
 IVON STEFAN GÍLLA ARKITEKT F.A.
 BJARNI SNÆBJORNSSON ARKITEKT F.A.
 ASGERD ASGERSSON BYGGINGAFRÉÐINGUR B.F.

VERKEFNI
 GRUNNSKÓLI Í ÁSLANDI
 KRÍUÁS 1
 HAFNARFIRÐI

VERK
 SNEIÐING H

MÁL 1:50 NR. 408-02
 DAGS. 01.05.2000 2.3.10

HANNAÐ B.J.SNÆ TEIKNAD .ka

ATHS. A: 24.11.00. Steypa undir flóttahurð og útlit.

B: 28.11.00 steypumálsetning breytt

C: 04.01.2001. loft hækkað. KA.

D: 02.07.01. Reyndarteikning - aj

SAMB.