
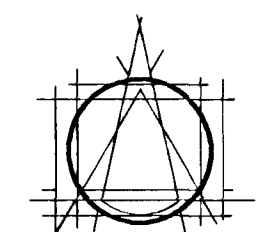


VIÐKOMANDI TEIKNING ER  
YFIRLITSTEIKNING OG EKKI  
ÆTLAST TIL AÐ MÆLT SÉ AF  
HENNI.

ÖLL MÁL SKULU TEKIN Á  
STAÐNUM ÁÐUR EN SMÍÐI  
HEFST

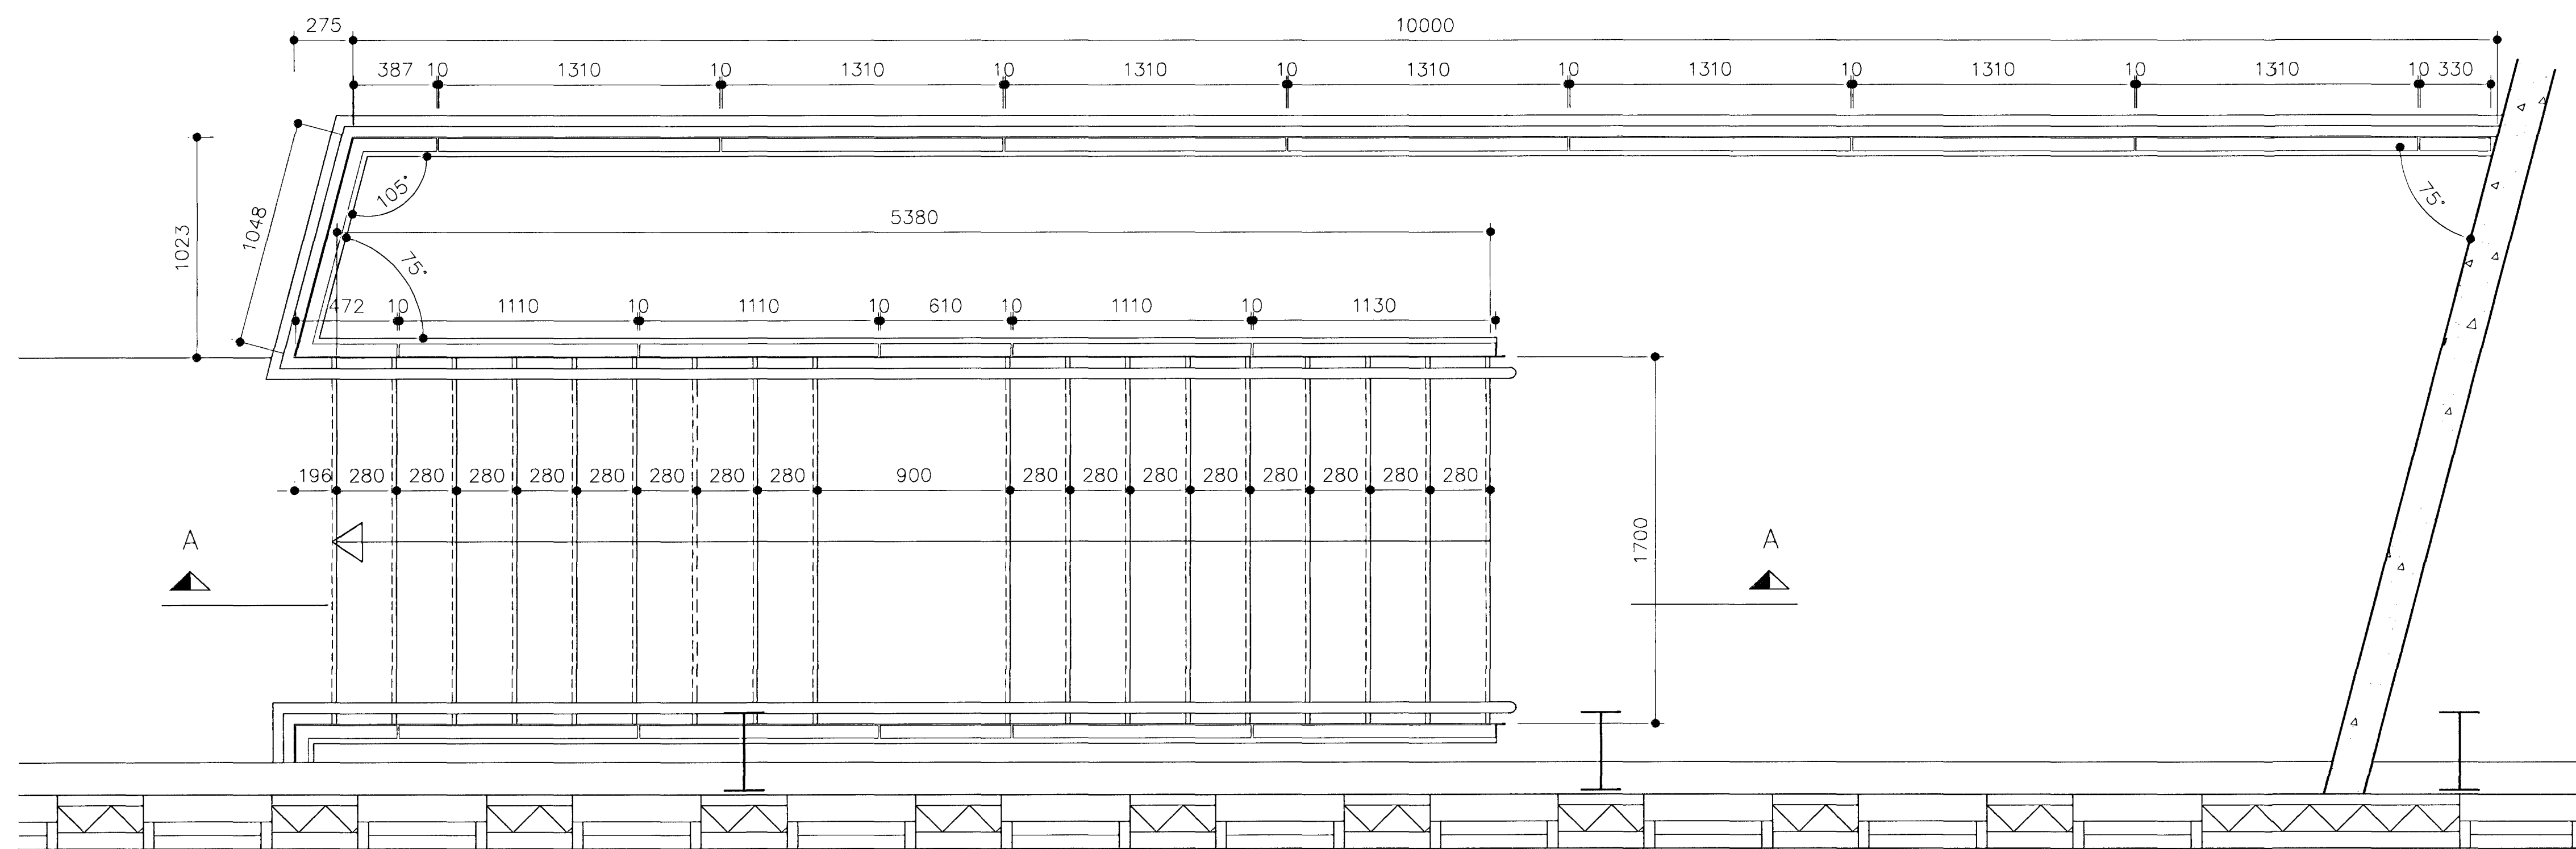

TEIKNISTOFAN EHF  
ARMOLA  
108 REYKJAVÍK • SMÍ 603 8700  
GÍSLI HALDÓRSSON ARKITEKT FAI  
JÓSEF REYVIS ARKITEKT FAI  
LEIFUR GÍSLASON BYGGINGAFRÆÐINGUR BFI  
VON STEFÁN GUJA ARKITEKT FAI  
BJARNI SNEIÐJÓNSSON ARKITEKT FAI  
ASGEIR ASGEIRSSON BYGGINGAFRÆÐINGUR BFI

VERKEFNI  
GRUNNSKÓLI Í ÁSLANDI  
HAFNARFIRÐI  
KRIUÁS 1

VERK  
STIGAR 1-2. Hæð  
Norðurendi

MÁL 1:20/5 NR. 408-02  
DAGS. 16.10.2000 2.5.2  
HANNAÐ bj.sne TEIKNAD .dp .KA

ATHS. A: 24.11.00 texta breitt. ka.  
B: 26.02.01. texta breitt. ka.  
C: 02.07.01. Reyndarteikning-aj

SMÍÐ  
0207 634289