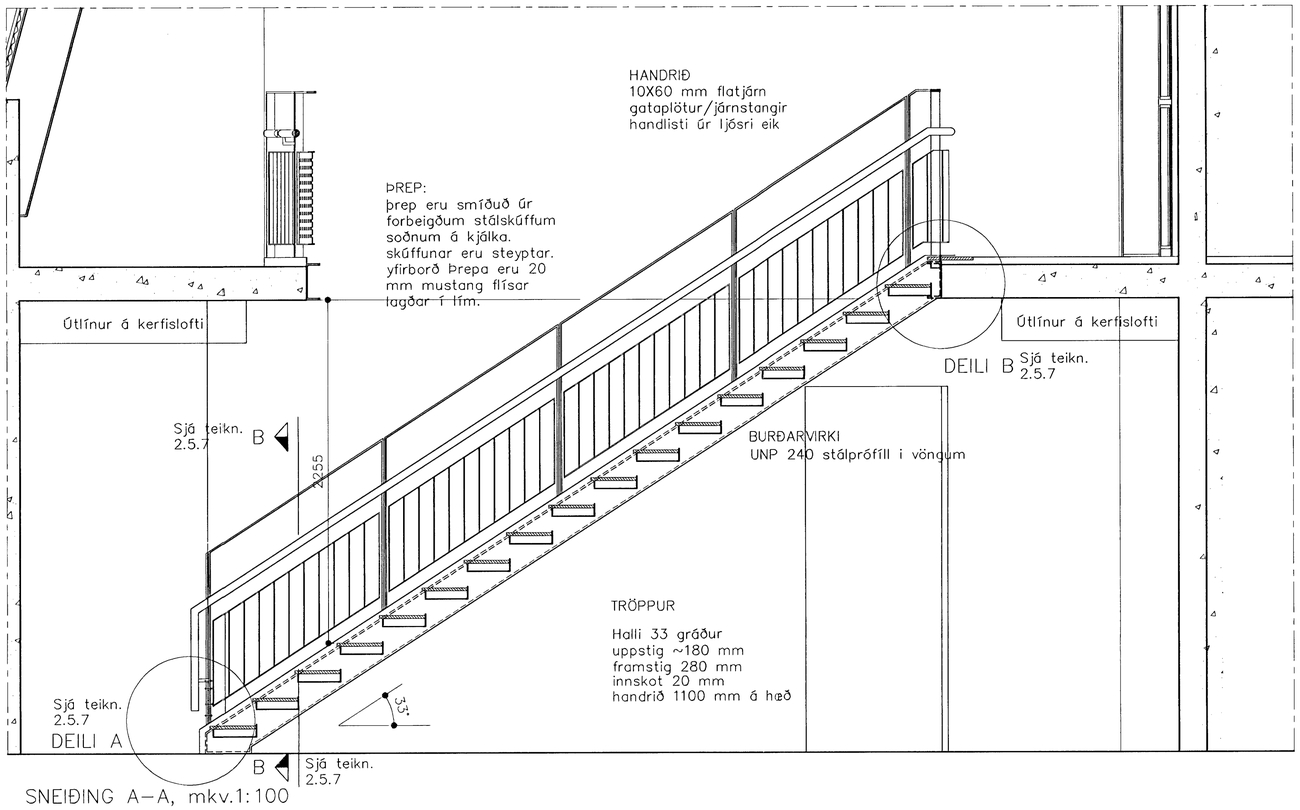

SNEIÐING A–A, mkv.1:100

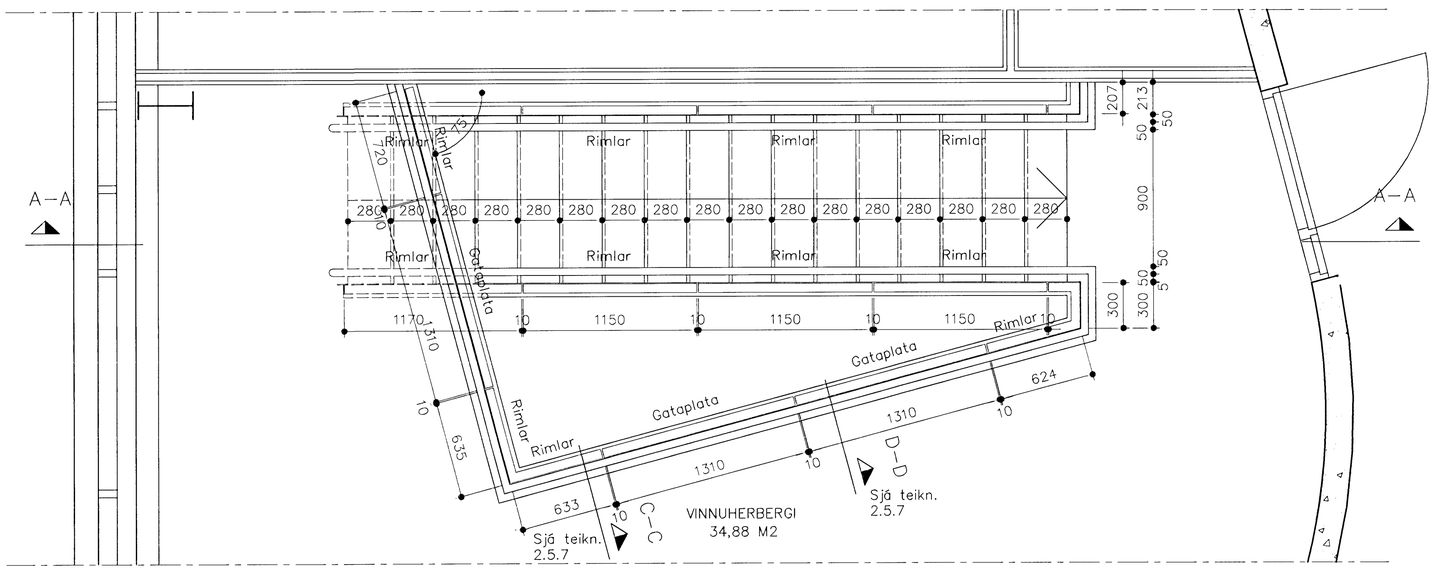

GRUNNMYND 2. HÆÐ, mkv. 1:100

Byggingafulltrúinn í Hafnarfirði
Afgreitt þann
16 JULI 2001
VG

VIÐKOMANDI TEIKNING ER YFIRLITSTEIKNING OG EKKI ÆTLAST TIL AÐ MÆLT SÉ AF HENNI.

ÖLL MÁL SKULU TEKIN Á STAÐNUM ÁÐUR EN SMÍÐI HEFST

TEIKNISTOFAN EHF
ÁRMÚLA 8
108 REYKJAVÍK • SÍMI 553 8750

GÍSLI HALLDÓRSSON ARKITEKT FAÍ
JÓSEF REYNIS ARKITEKT FAÍ
LEIFUR GÍSLASON BYGGINGAFRÆÐINGUR BFÍ
IVON STEFÁN CILIA ARKITEKT FAÍ
BJARNI SNÆBJÖRNSSON ARKITEKT FAÍ
ÁSGEIR ÁSGEIRSSON BYGGINGAFRÆÐINGUR BFÍ

VERKEFNI
GRUNNSKÓLI Í ÁSLANDI
HAFNARFIRÐI
KRÍUÁS 1

VERK
STIGAR, 1–2. HÆÐ
VINNUHERB. KENNARA

MÁL 1:20/5
NR. 408–02
DAGS. 16.10.2000
2.5.3
HANNAÐ bj.snæ
TEIKNAÐ .ka

ATHS.
A: 24.11.00 texta breitt. ka.
B: 26.02.01. texta breitt. ka.
C: 02.07.01. Reyndarteikning –aj

SAMÞ. 0207 554/0225