


Handrið:  
 Handrið á toröppum og stigapalli eru 1100 mm á hæð. Rímlar eru með 100 mm millibili mælt miðju í miðju. Handlisti 10x50 mm málad stál, rímlar 3x25 mm málad stálteinar.

TRÖPPUR  
 Tröppur eru staðsteyptar í mót.  
 Uppstig 180 mm  
 Ganglína 450 mm mælt frá innri brún stiga.  
 Framstig í ganglínu skal vera 250 mm.  
 Innskot skal vera 50 mm.

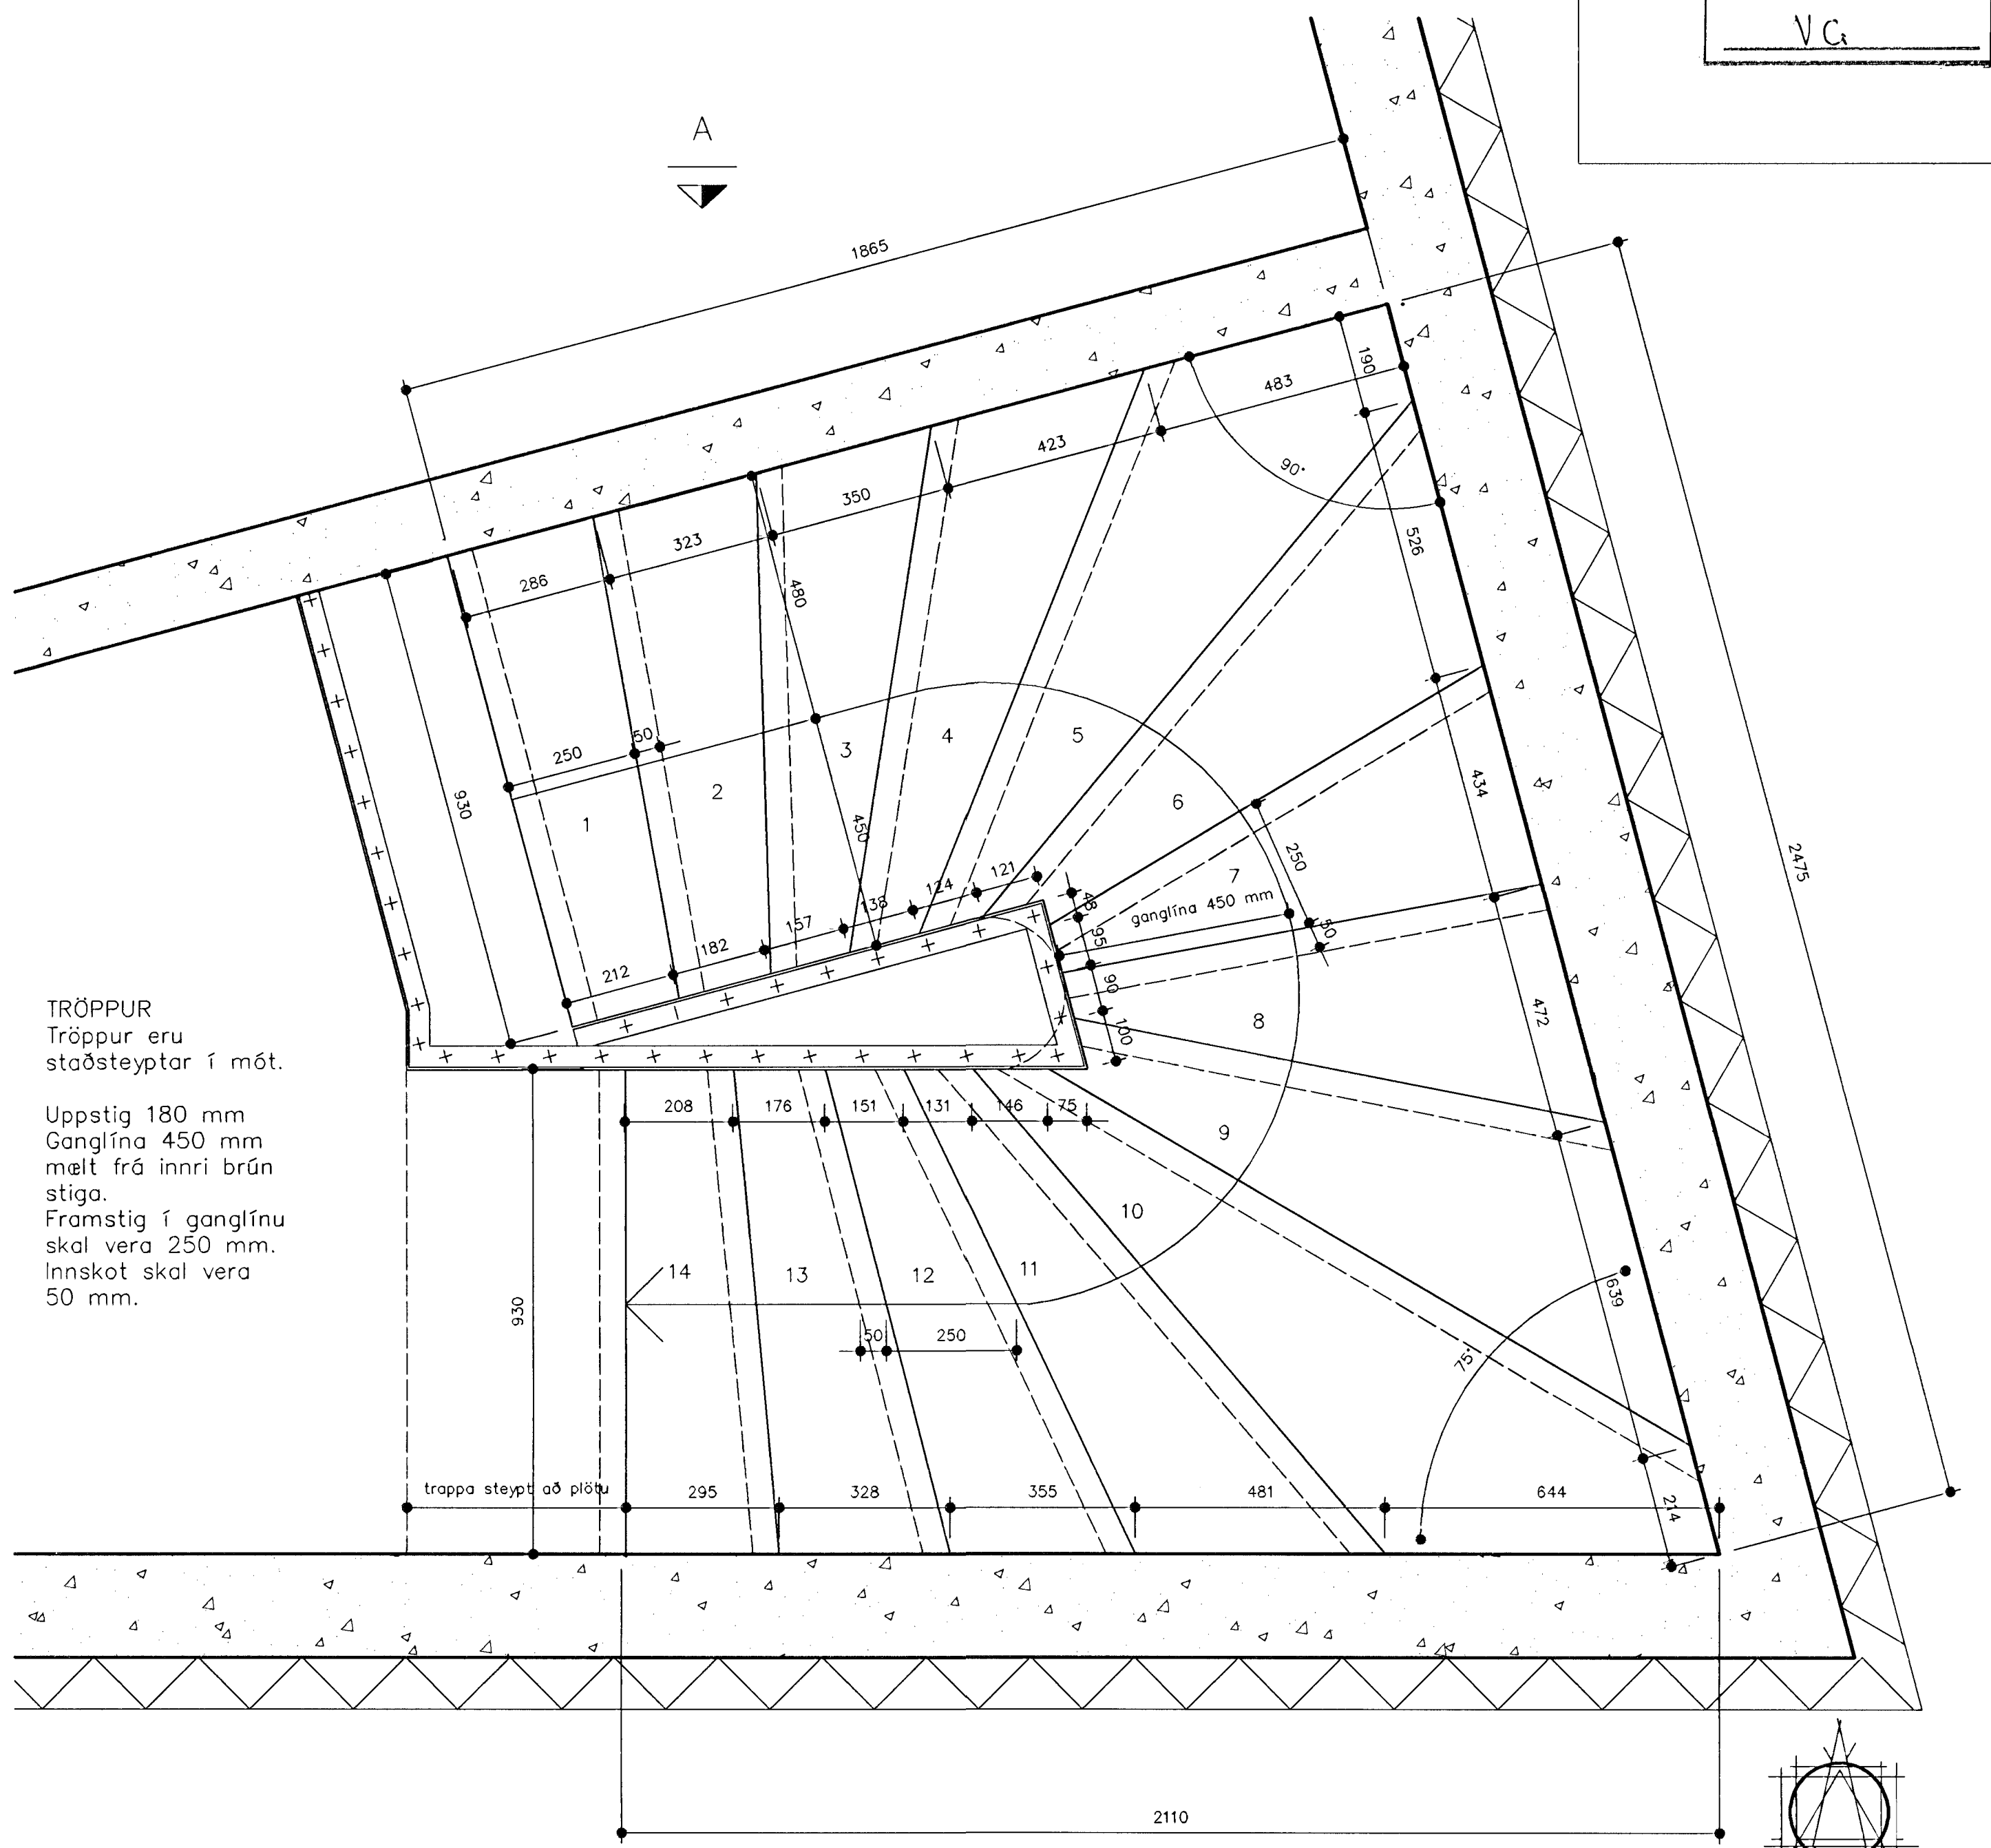

TRÖPPUR  
 Tröppur eru staðsteyptar í mót.

Uppstig 180 mm  
 Ganglína 450 mm mælt frá innri brún stiga.  
 Framstig í ganglínu skal vera 250 mm.  
 Innskot skal vera 50 mm.

GRUNNMYND SNÚINN STIGI Í KJALLARA, mkv.1:10

ÁSÝND A, mkv.1:10

TEIKNISTOFAN EHF  
 ARMOLA  
 108 REYKJAVÍK • Sími 583 8780  
 GÍSLI HALLDÓRSSON ARKITEKT F.A.I.  
 JOSEF REYNS ARKITEKT F.A.I.  
 LEIFUR GÍSLASON BYGGINGAFRÆÐINGUR BFI  
 IVON STEFÁN GÍLLA ARKITEKT F.A.I.  
 BJARNI SNEKJÓNSSON ARKITEKT F.A.I.  
 ASGEIR ASGEIRSSON BYGGINGAFRÆÐINGUR BFI

VERKEFNI  
 GRUNNSKÓLI Í ÁSLANDI  
 HAFNARFIRÐI  
 KRÍUÁS 1

VERK  
 STIGI FRÁ KJALLARA  
 SNÚINN STIGI

MÁL 1:10 NR. 408-02  
 DAGS 16.10.2000 2.5.4  
 HANNAÐ bj.sn@ .ka  
 ATHS. A: 02.07.01 Reyndarteikning-aj

SAMB. *[Signature]* 020703492