Byggingafulltrúi Hafnarfjarðar
Afgreitt þann
16 JÚLÍ 2001
VG

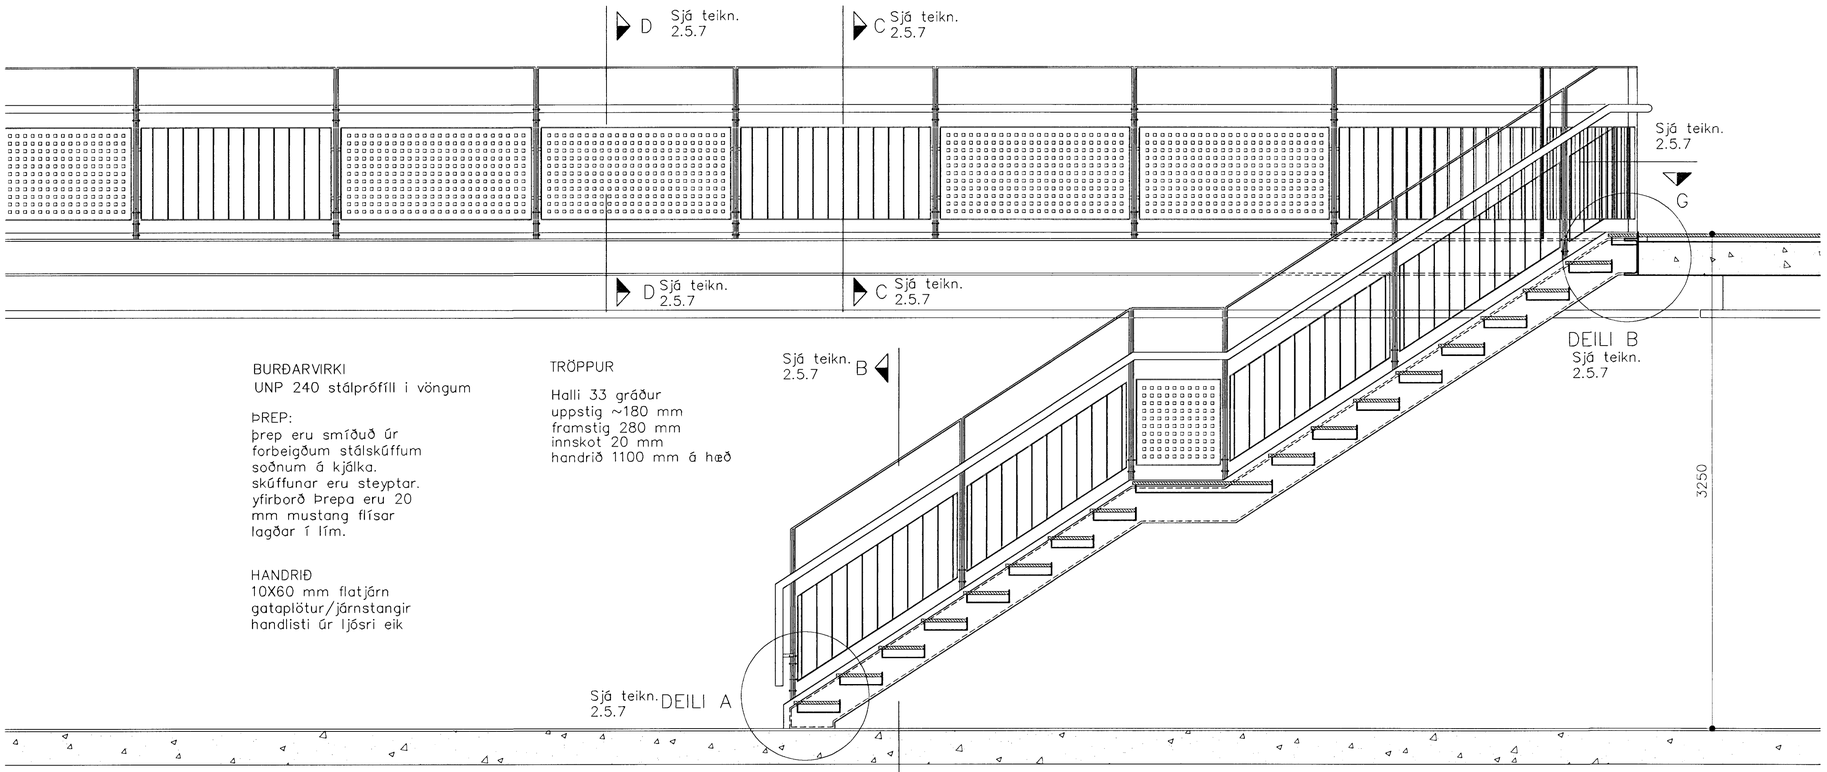

BURÐARVIRKI
UNP 240 stálprófíll í vöngum

ÞREP:
þrep eru smíðuð úr forbeigðum stálskúffum soðnum á kjálka. skúffunar eru steyptar. yfirborð Þrepa eru 20 mm mustang flísar lagðar í lím.

HANDRIÐ
10X60 mm flatjárn gataplötur/járnstangir handlisti úr ljósri eik

TRÖPPUR

Halli 33 gráður
uppstig ~180 mm
framstig 280 mm
innskot 20 mm
handrið 1100 mm á hæð

VIÐKOMANDI TEIKNING ER YFIRLITSTEIKNING OG EKKI ÆTLAST TIL AÐ MÆLT SÉ AF HENNI.

A–A SNEIÐING Í STIGA MKV: 1:20

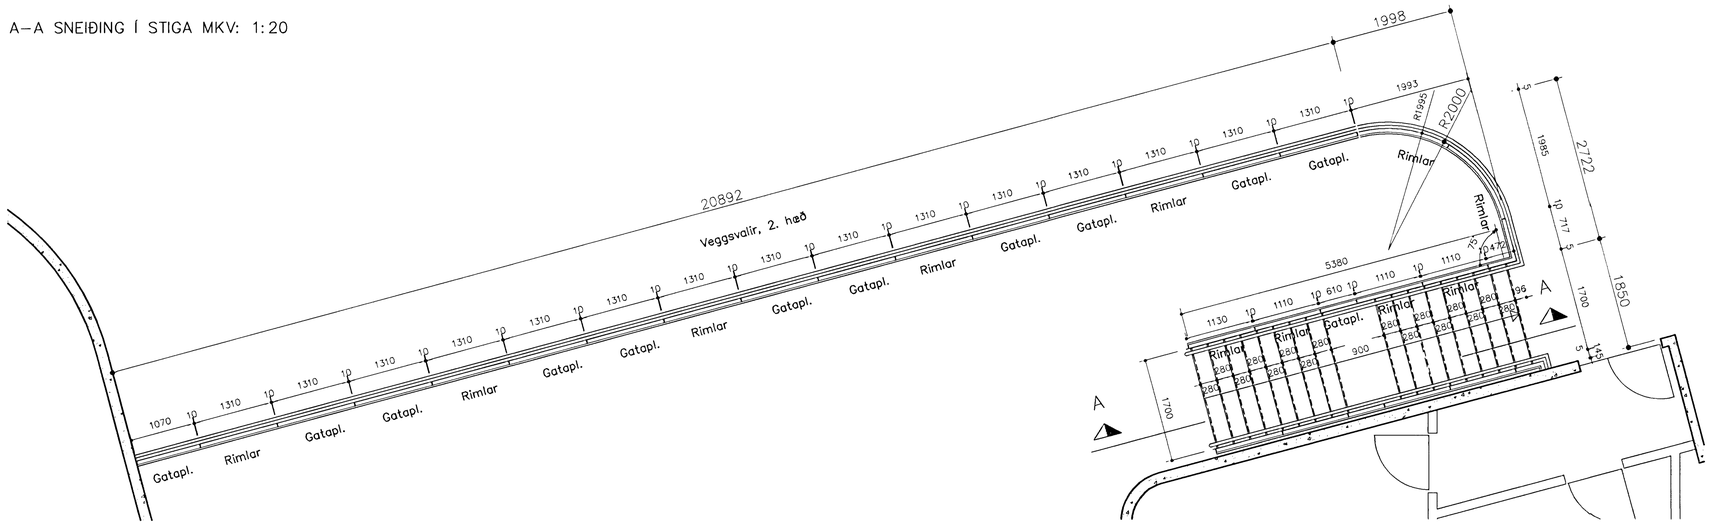

GRUNNMYND AF STIGA MILLI 1 OG 2. HÆÐAR MKV: 1.50

ÖLL MÁL SKULU TEKIN Á STAÐNUM ÁÐUR EN SMÍÐI HEFST

TEIKNISTOFAN EHF
ÁRMÚLA 6
108 REYKJAVÍK • SÍMI 553 8750

GÍSLI HALLDÓRSSON ARKITEKT FAÍ
JÓSEF REYNIS ARKITEKT FAÍ
LEIFUR GÍSLASON BYGGINGAFRÆÐINGUR BFÍ
IVON STEFÁN CILIA ARKITEKT FAÍ
BJARNI SNÆBJÖRNSSON ARKITEKT FAÍ
ÁSGEIR ÁSGEIRSSON BYGGINGAFRÆÐINGUR BFÍ

VERKEFNI
GRUNNSKÓLI Í ÁSLANDI
HAFNARFIRÐI
KRÍUÁS 1

VERK
STIGAR 1–2. Hæð
Miðrými

MÁL 1:20/50
NR. 408–02
DAGS. 16.10.2000
2.5.6
HANNAÐ bj.snæ
TEIKNAÐ .ÞÞ .KA

ATHS.
A: 24.11.00 texta breitt. ka
B: 26.02.01 texta breitt. ka.
C: 02.07.01 Reyndarteikning –aj

SAMÞ.