




D.01 LÓÐRÉTT SNEIÐING Í ÞAKBRÚN MKV 1:5

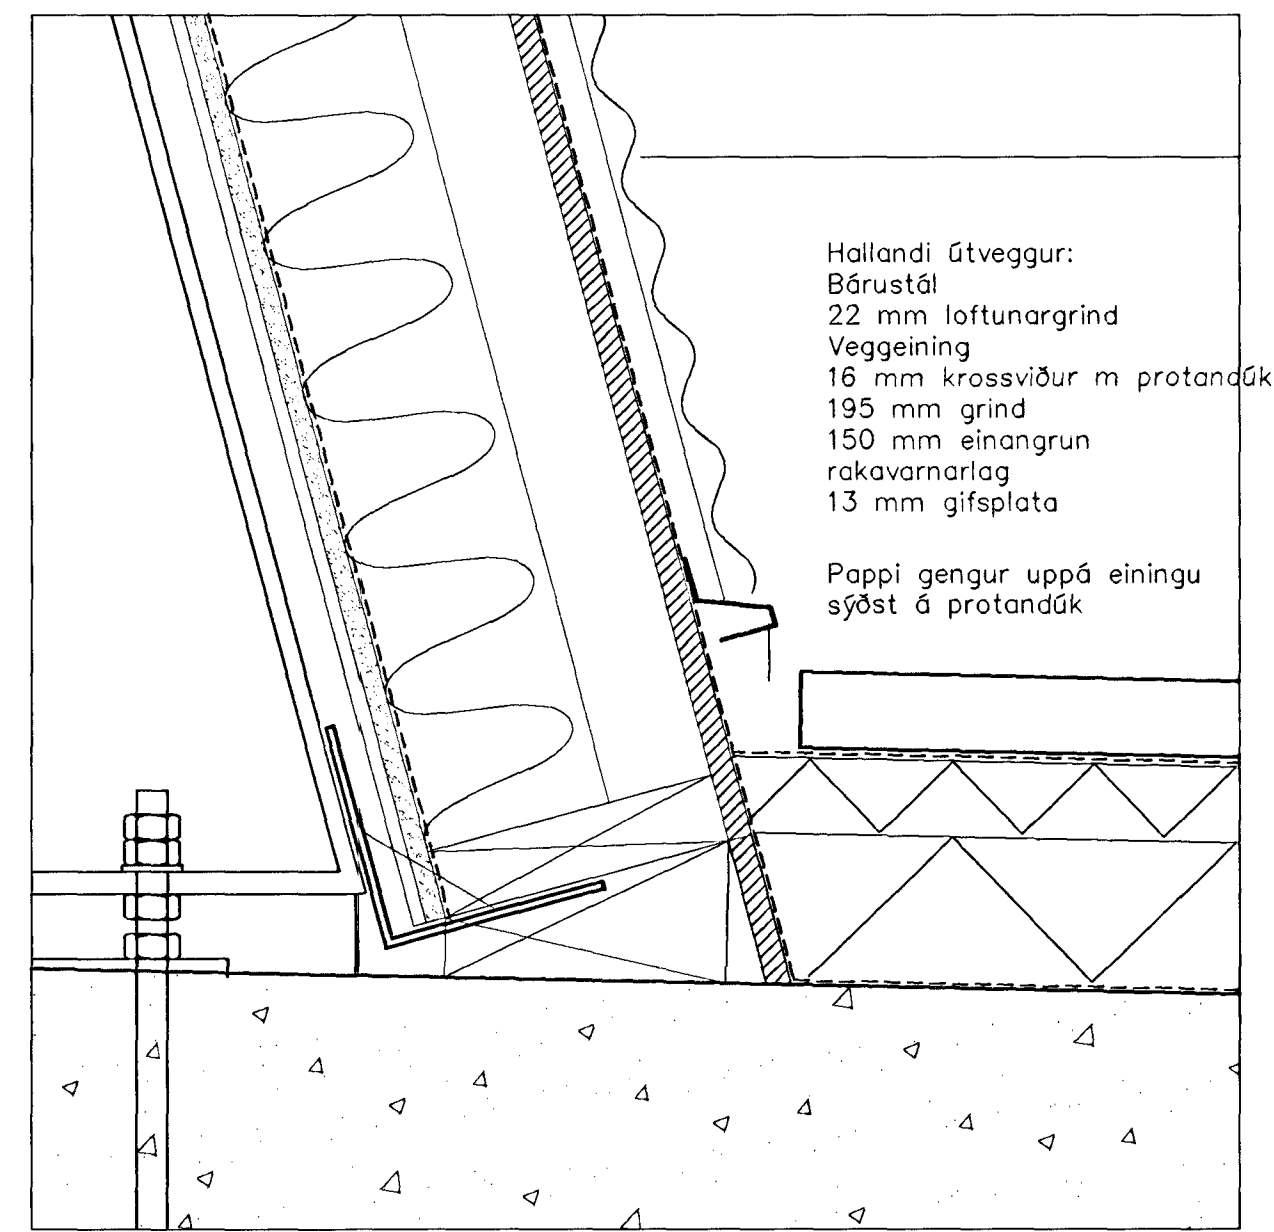


D.02 LÓÐRÉTT SNEIÐING Í ÞAK/HALLANDI ÚTVEGG MKV 1:5

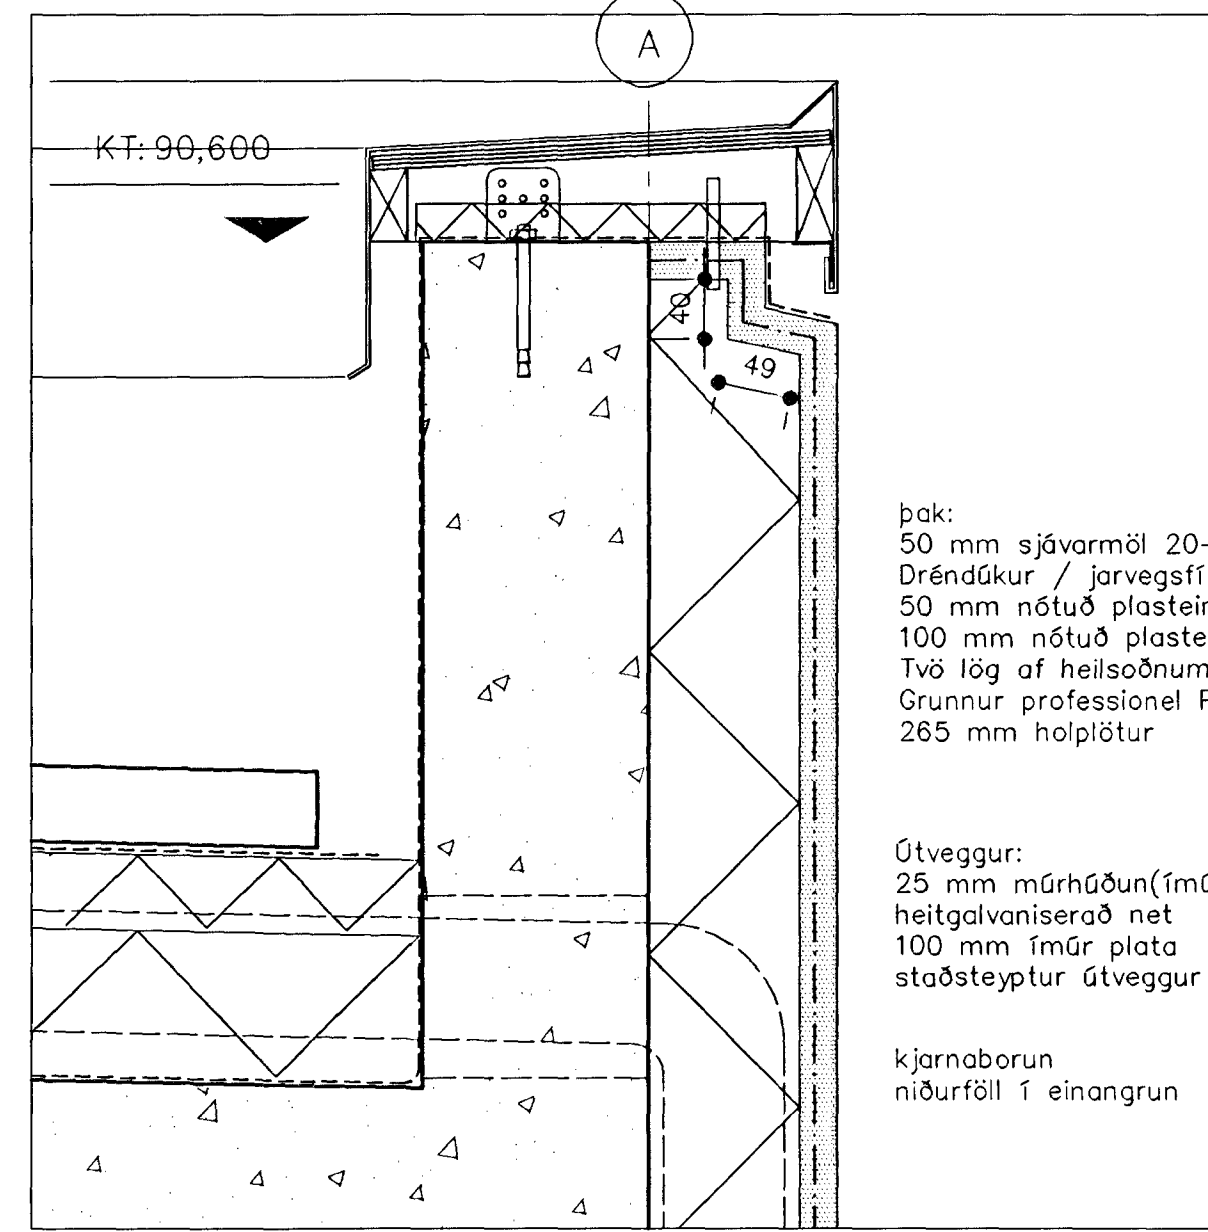


D.03 LÓÐRÉTT SNEIÐING Í ÞAKBRÚN V, HÆRRI BYGGINGU MKV 1:5

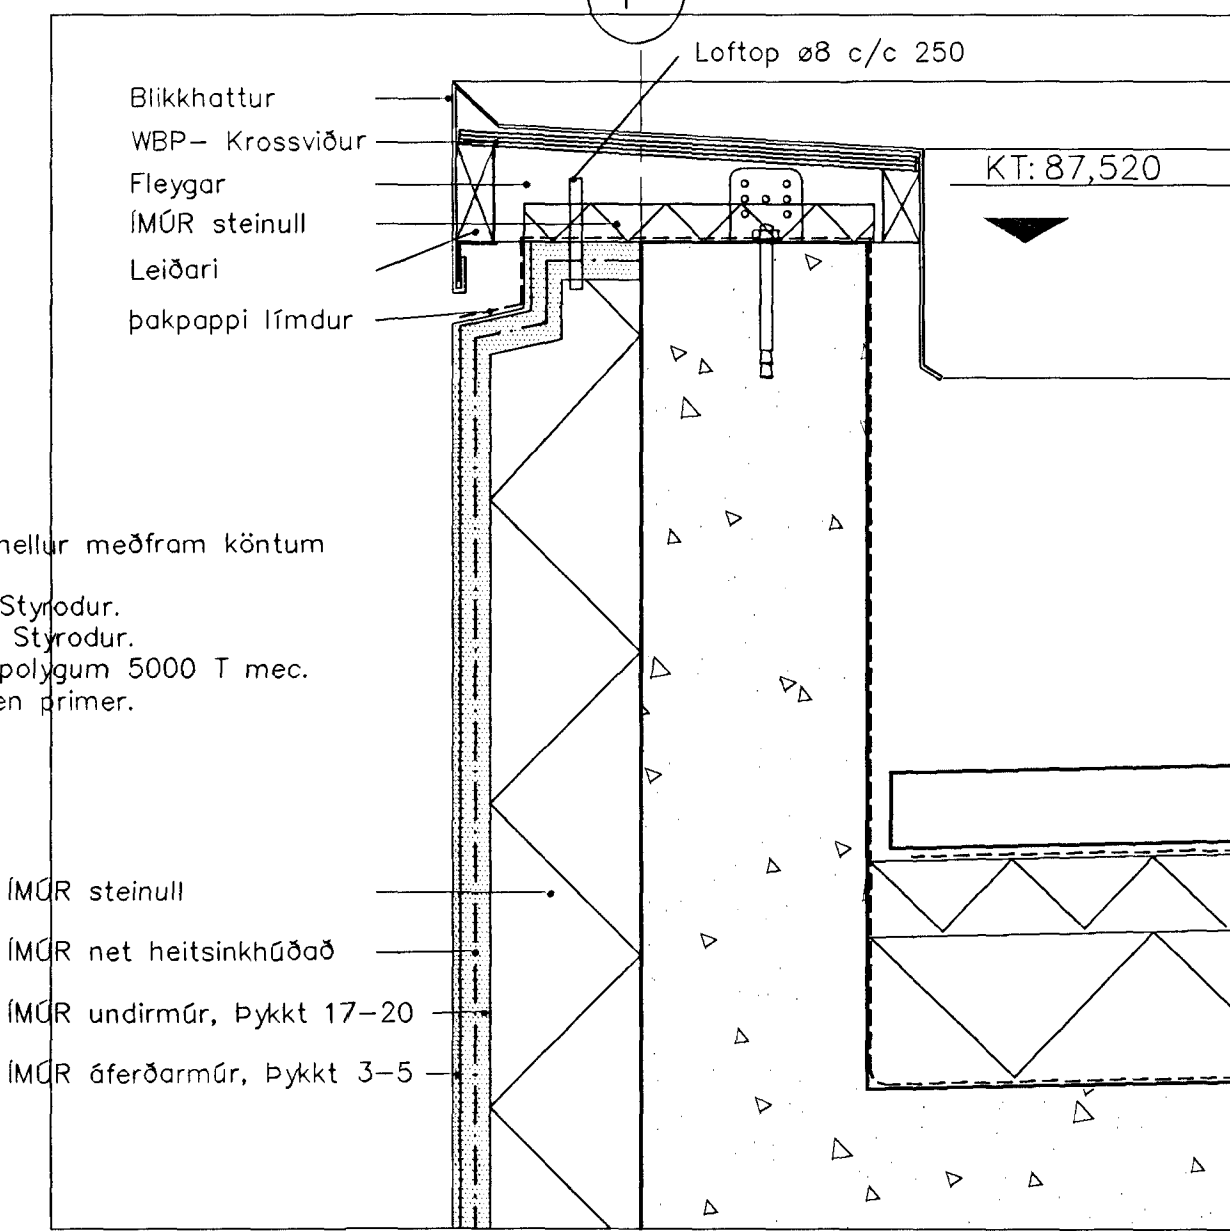


D.04 LÓÐRÉTT SNEIÐING Í ÞAKBRÚN V, LÆGRI BYGGINGU MKV 1:5

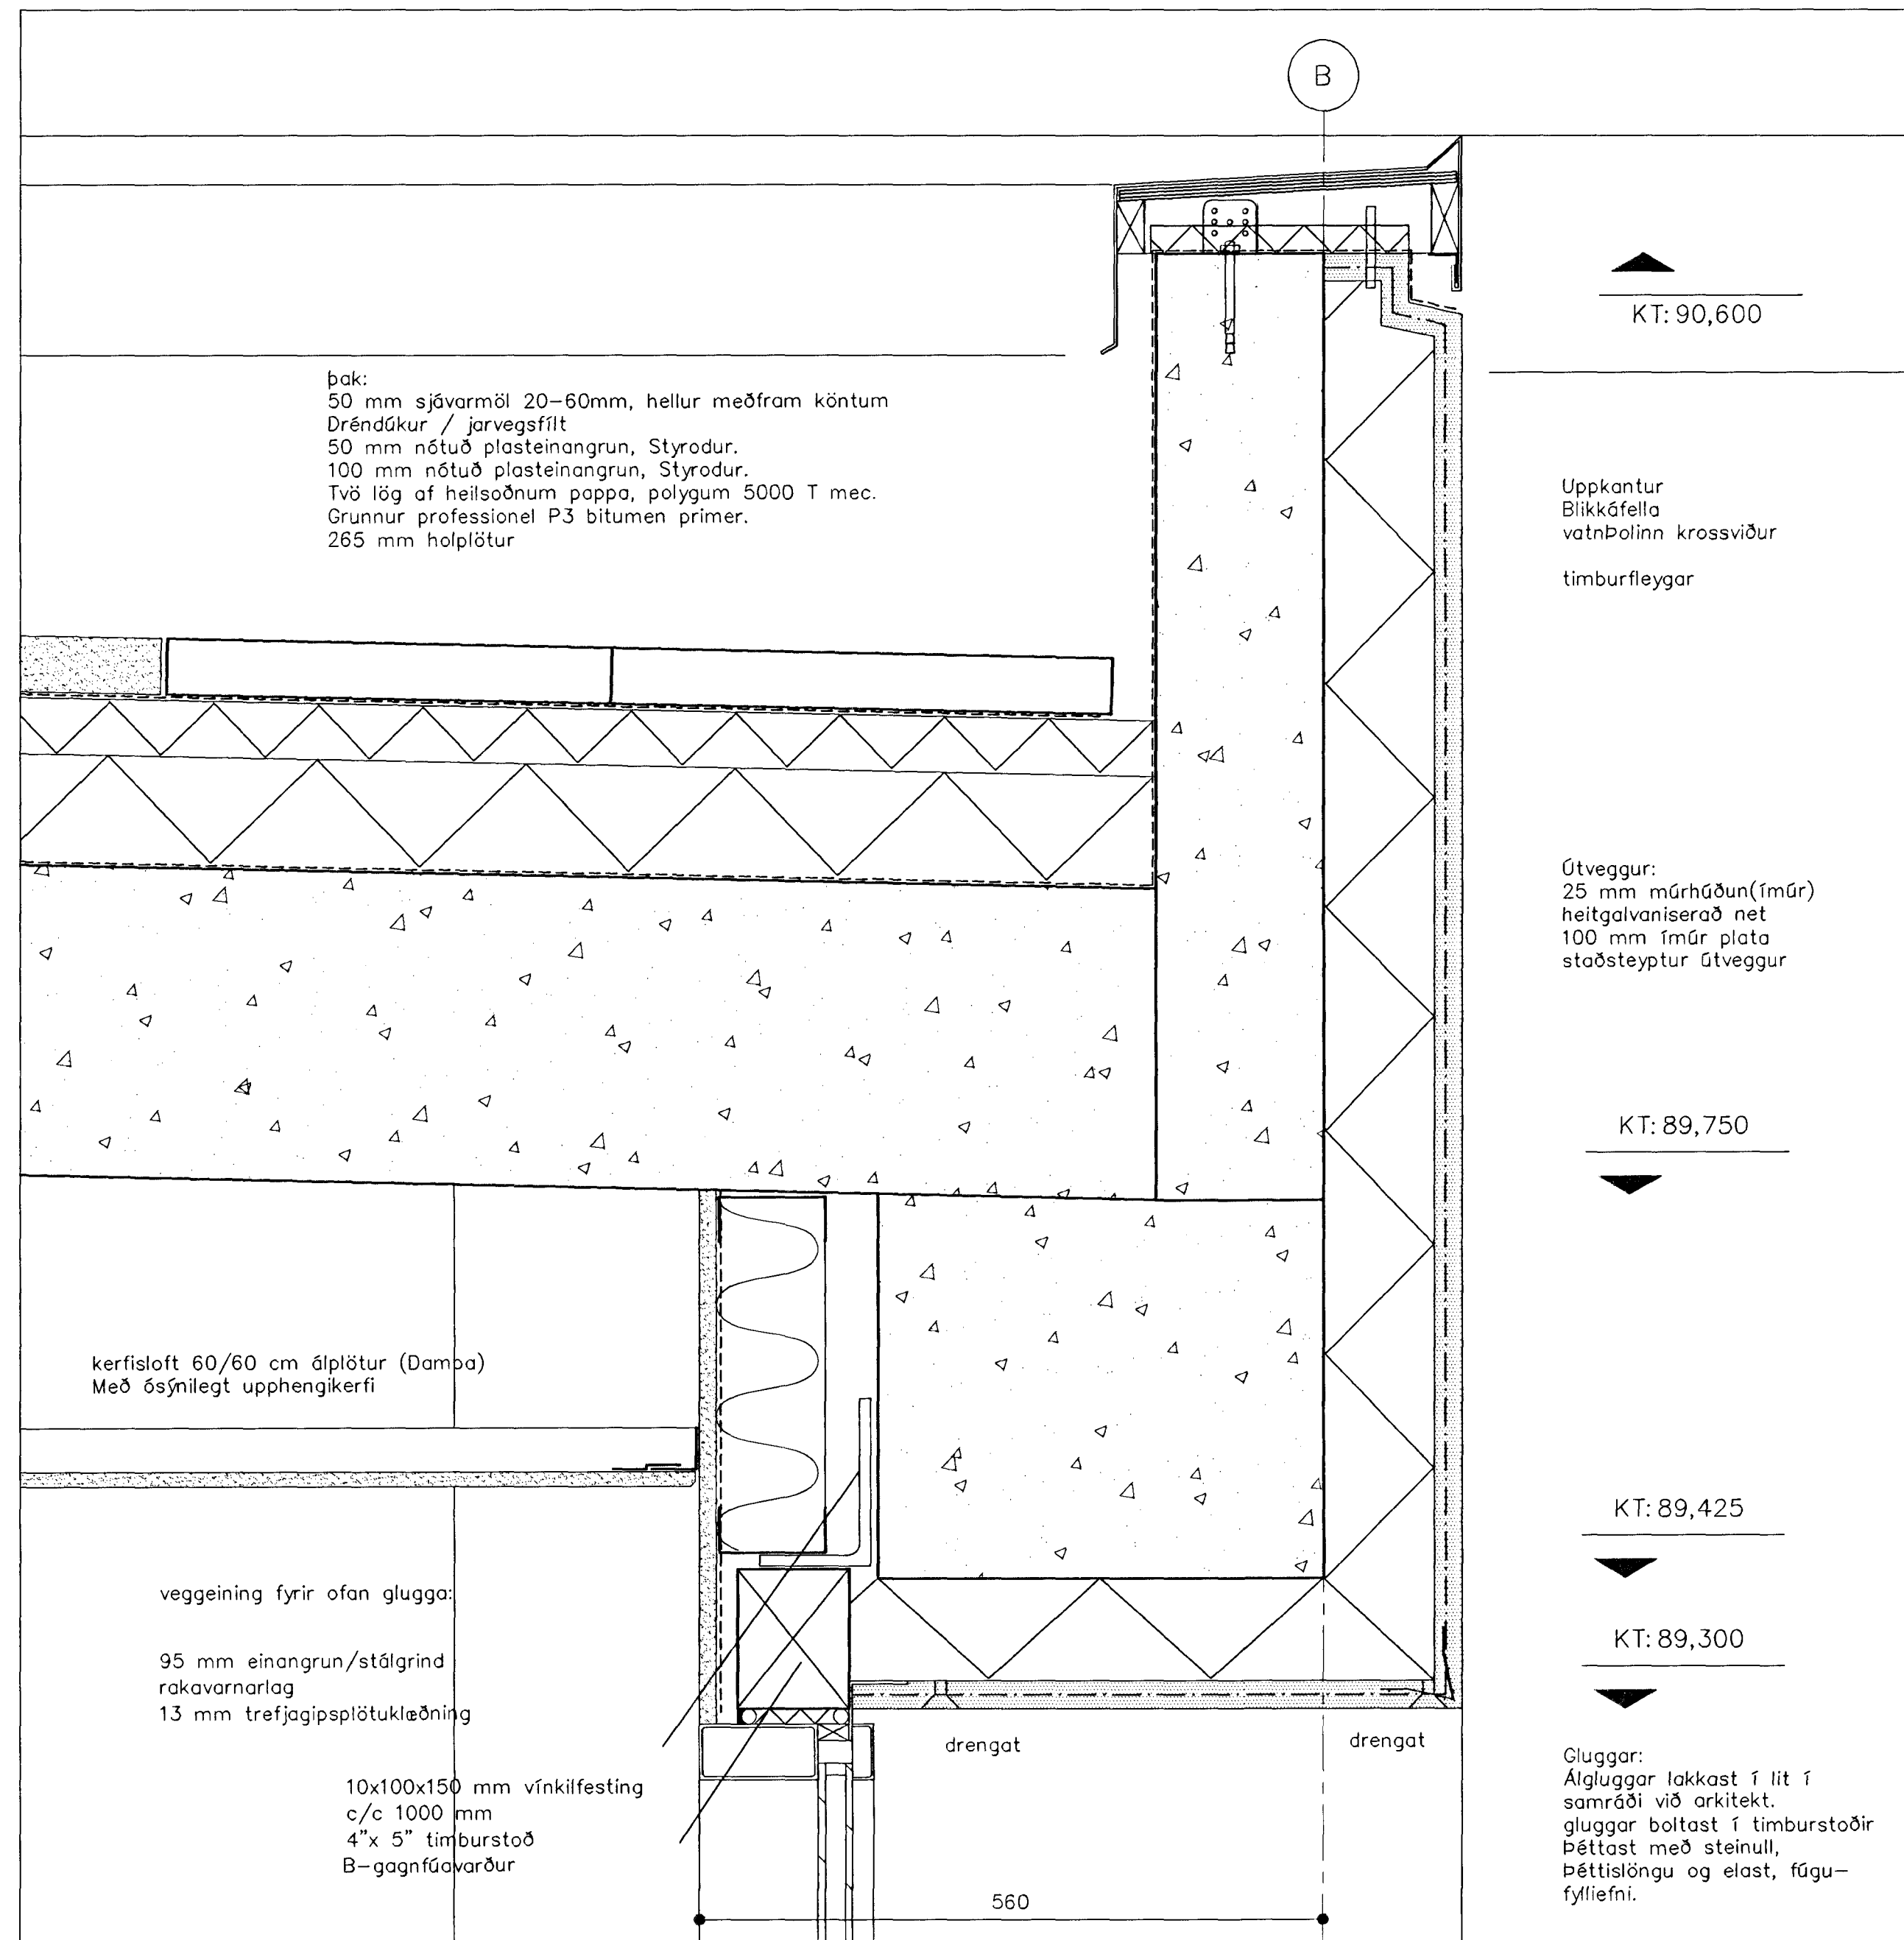


D.07 LÓÐRÉTT SNEIÐING Í ÞAKBRÚN VIÐ INNDRÉGNA GLUGGA MKV 1:5

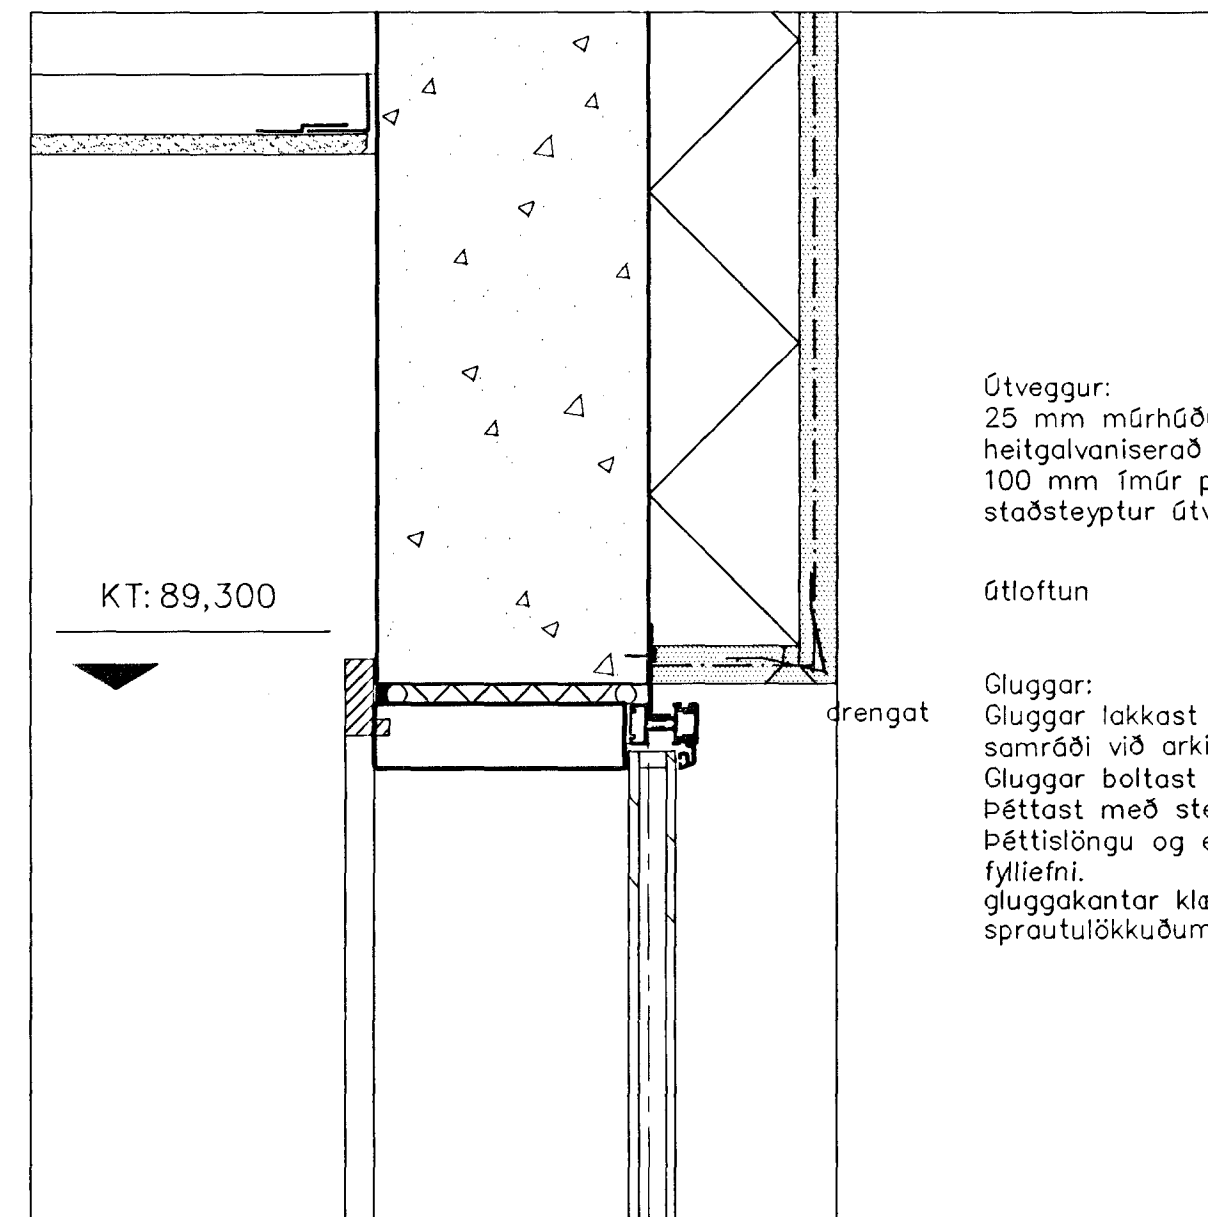


D.05 LÓÐRÉTT SNEIÐING Í GLUGGAKARM MKV 1:5

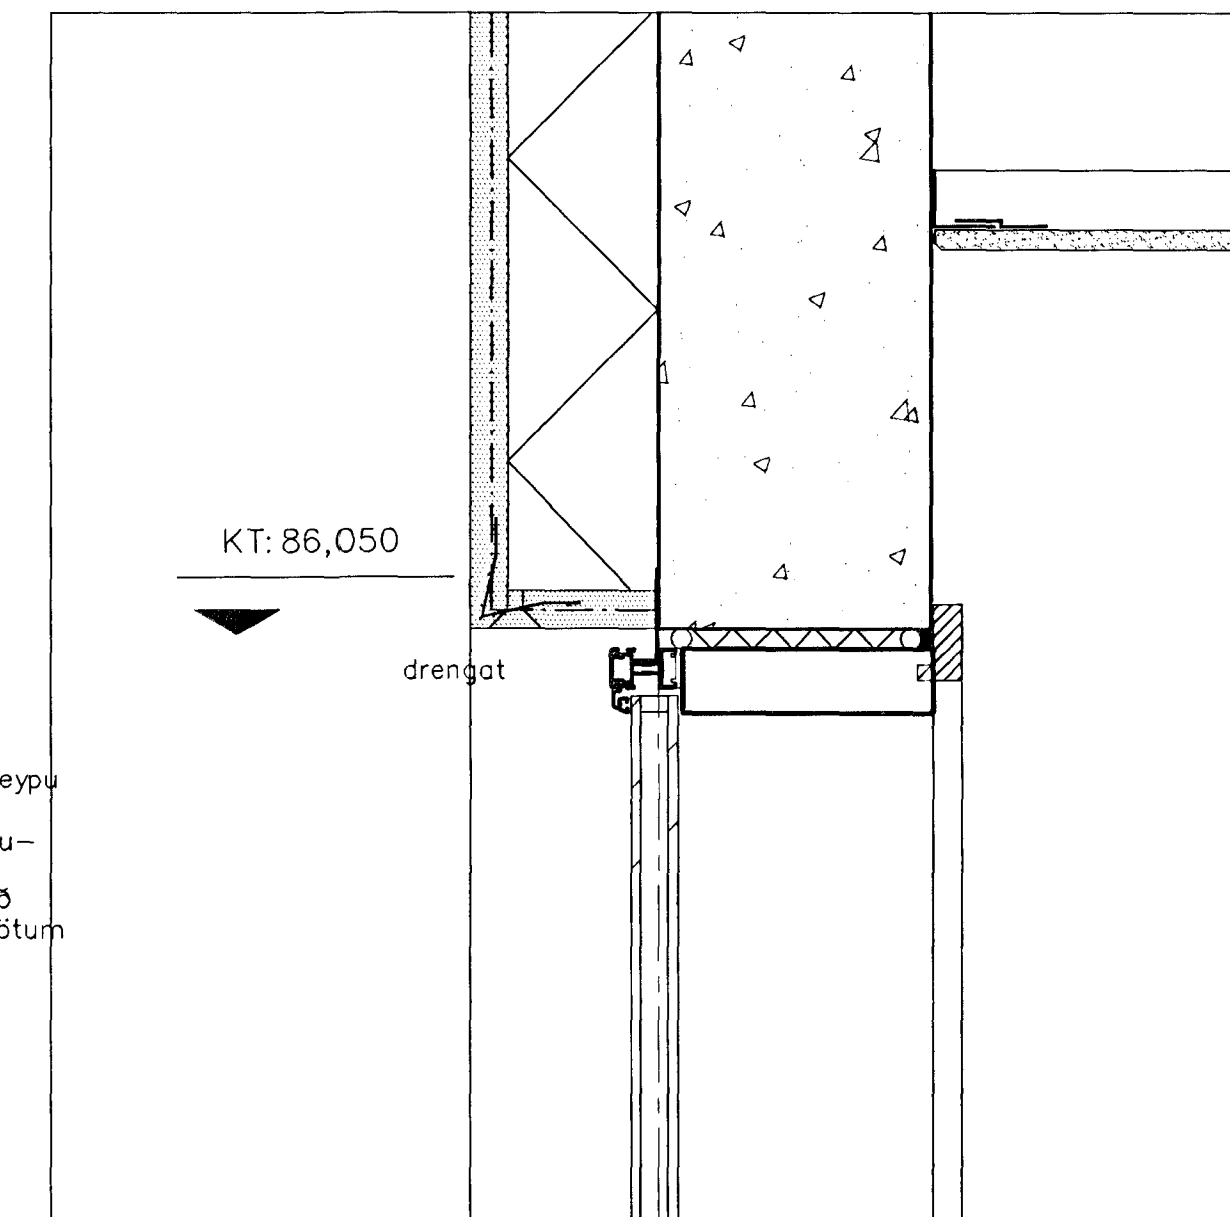

D.06 LÓÐRÉTT SNEIÐING Í GLUGGAKARM MKV 1:5

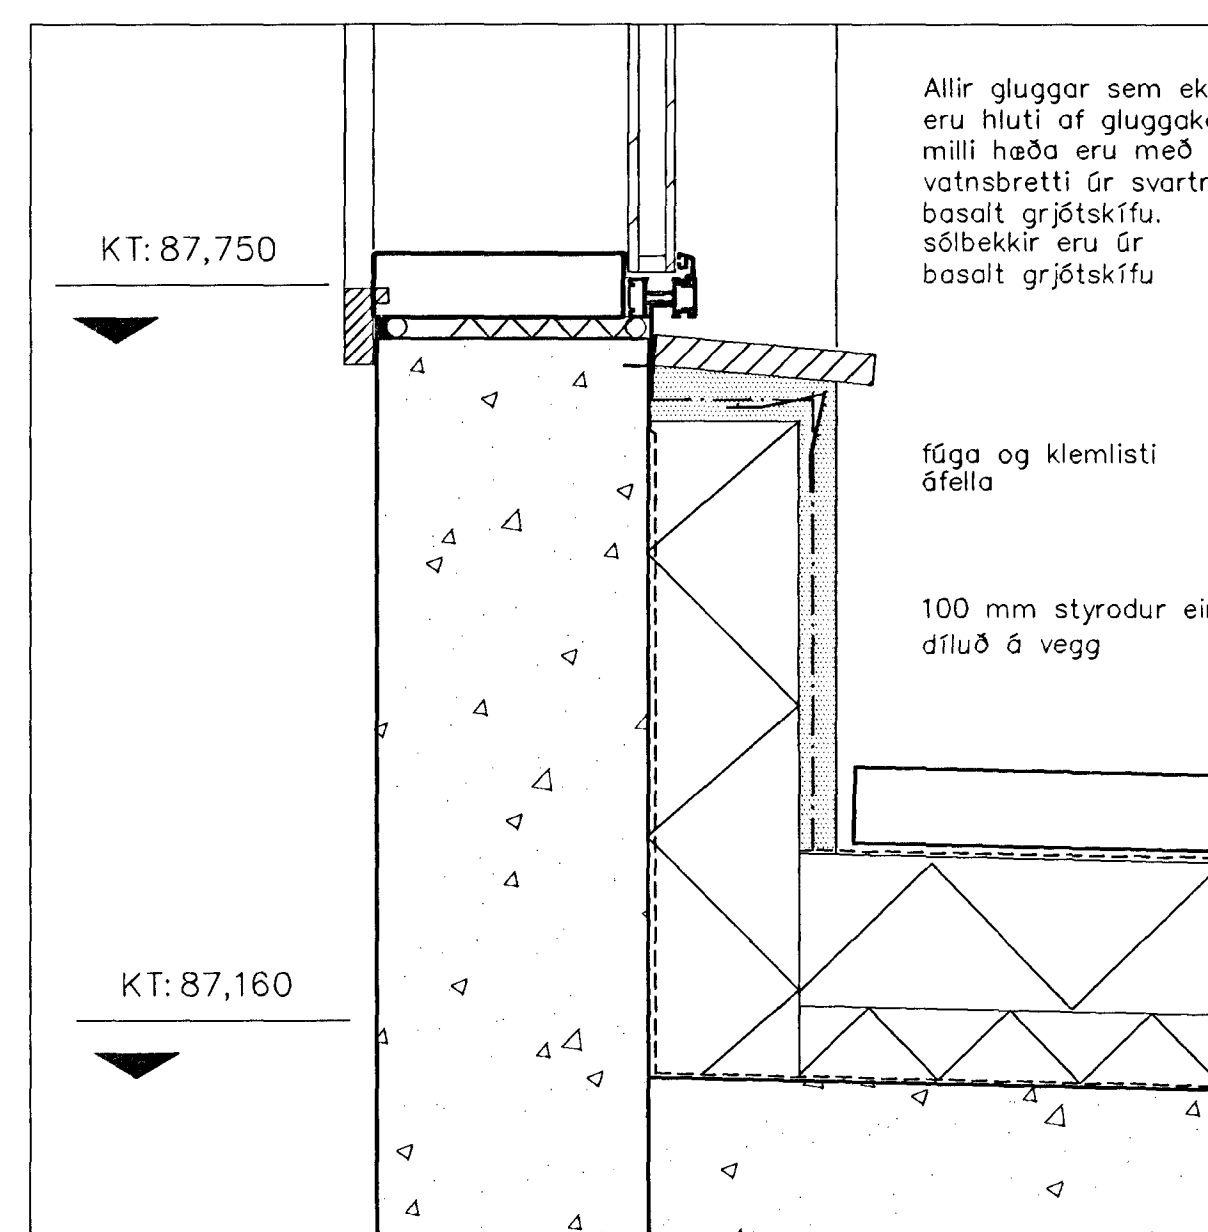

D.08 LÓÐRÉTT SNEIÐING Í ÞAKBRÚN/ÚTVEGGUR/GLUGGI MKV 1:5

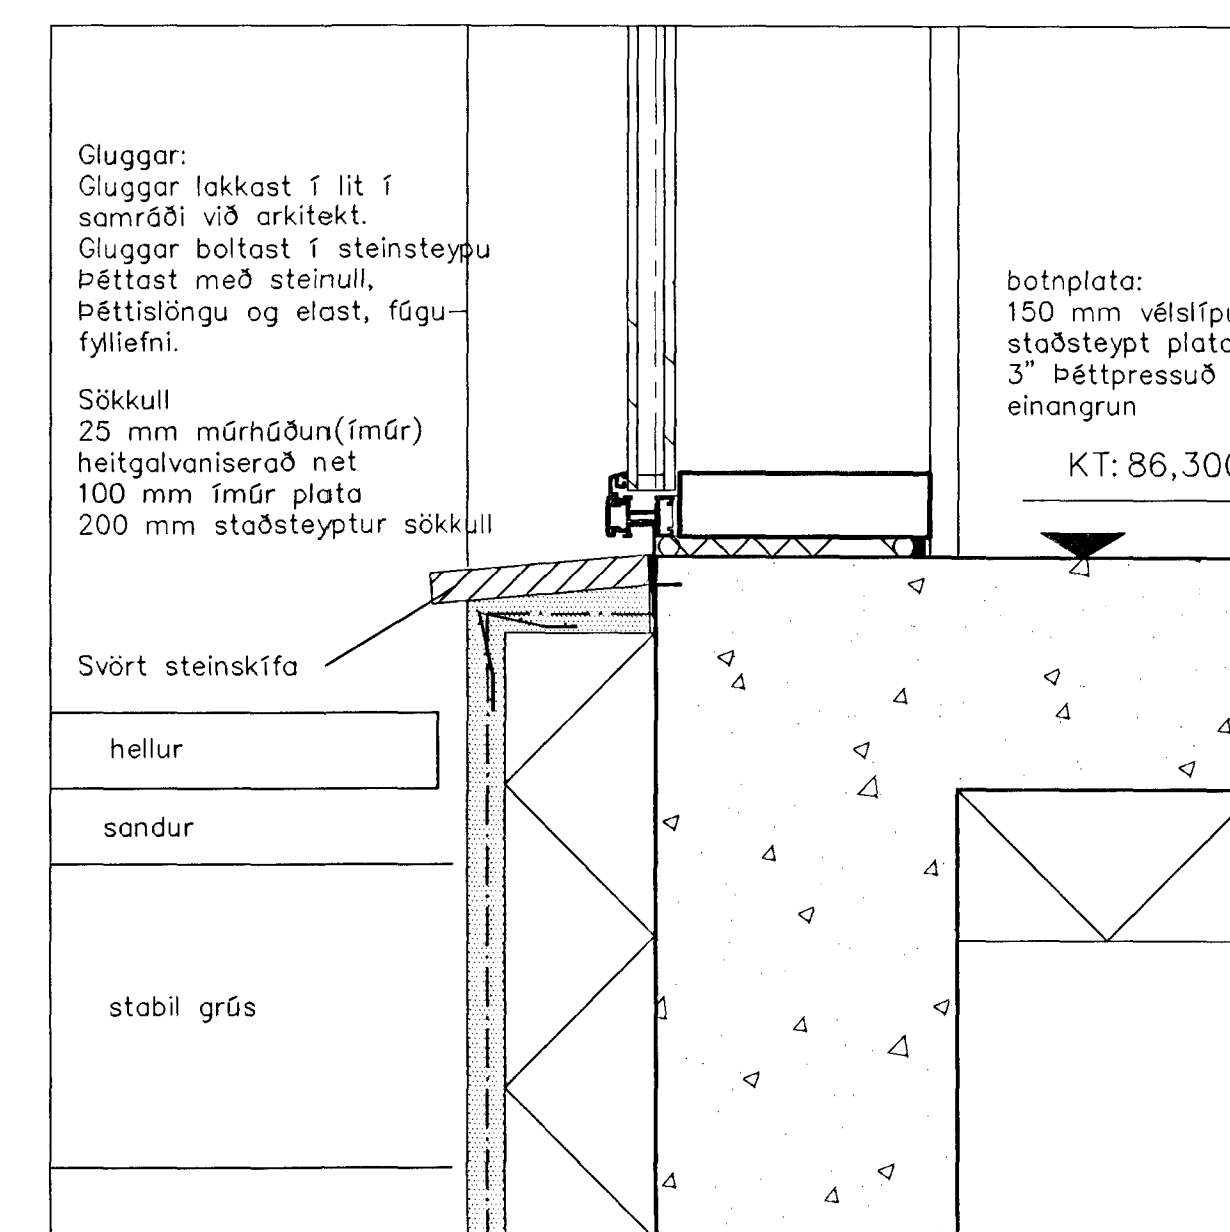

D.09 LÓÐRÉTT SNEIÐING Í GLUGGAKARM V, SÖKKUL MKV 1:5

Byggingafráttir Hafnarfjarðar
Alfreitt Dani
16 JULI 2001
V.G.

TEIKNISTOFAN EHF
ARMOLA S
108 REYKJAVÍK • SÍMI 563 8750
GÍSLU HALLDÓRSSON ARKITEKT FAI
JÓSEF REYNIS ARKITEKT FAI
LEIFUR GÍSLASON BYGGINGAFRÆÐINGUR BFI
IVON STEFÁN GÍSLA ARKITEKT FAI
BJARNI SVEINSSON ARKITEKT FAI
ASGEIR ASGEIRSSON BYGGINGAFRÆÐINGUR BFI

VERKEFNI
GRUNNSKÓLI Í ÁSLANDI
KRIUÁS 1
HAFNARFIRÐI

VERK
DEILI

MÁL
1:5

DAGS
16.10.2000

HANNAÐ
B.J.SNÆ

ATHS:
A: 24.11.00. Stálbiti í D.07
B: 28.11.00 kóta breytt á D.05
C: 03.01.01 deili uppferð
D: 09.01.01 uppkanti breytt
E: 02.07.01 Reyndarteikning -aj

SAÐP
Dan Svane 0207634880