




D.07
 LÁRÉTT SNEIÐING Í GAFLVEGG, MKV 1:5

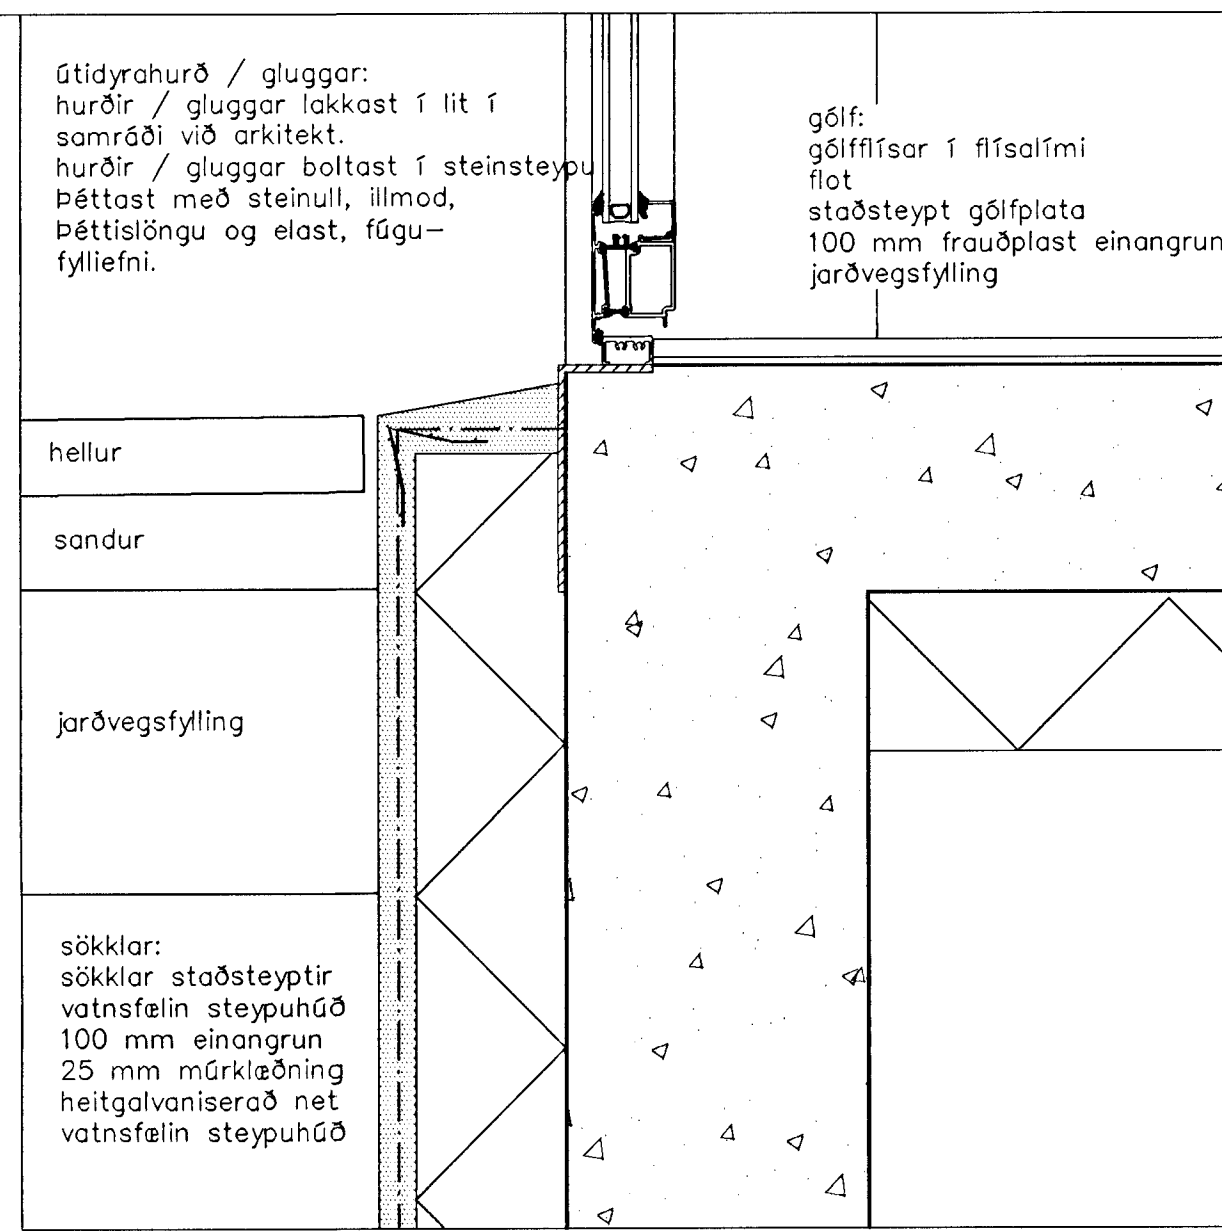


D.09
 LÖÐRÉTT SNEIÐING Í SÖKKUL VIÐ AÐAL INNGANG MKV 1:5

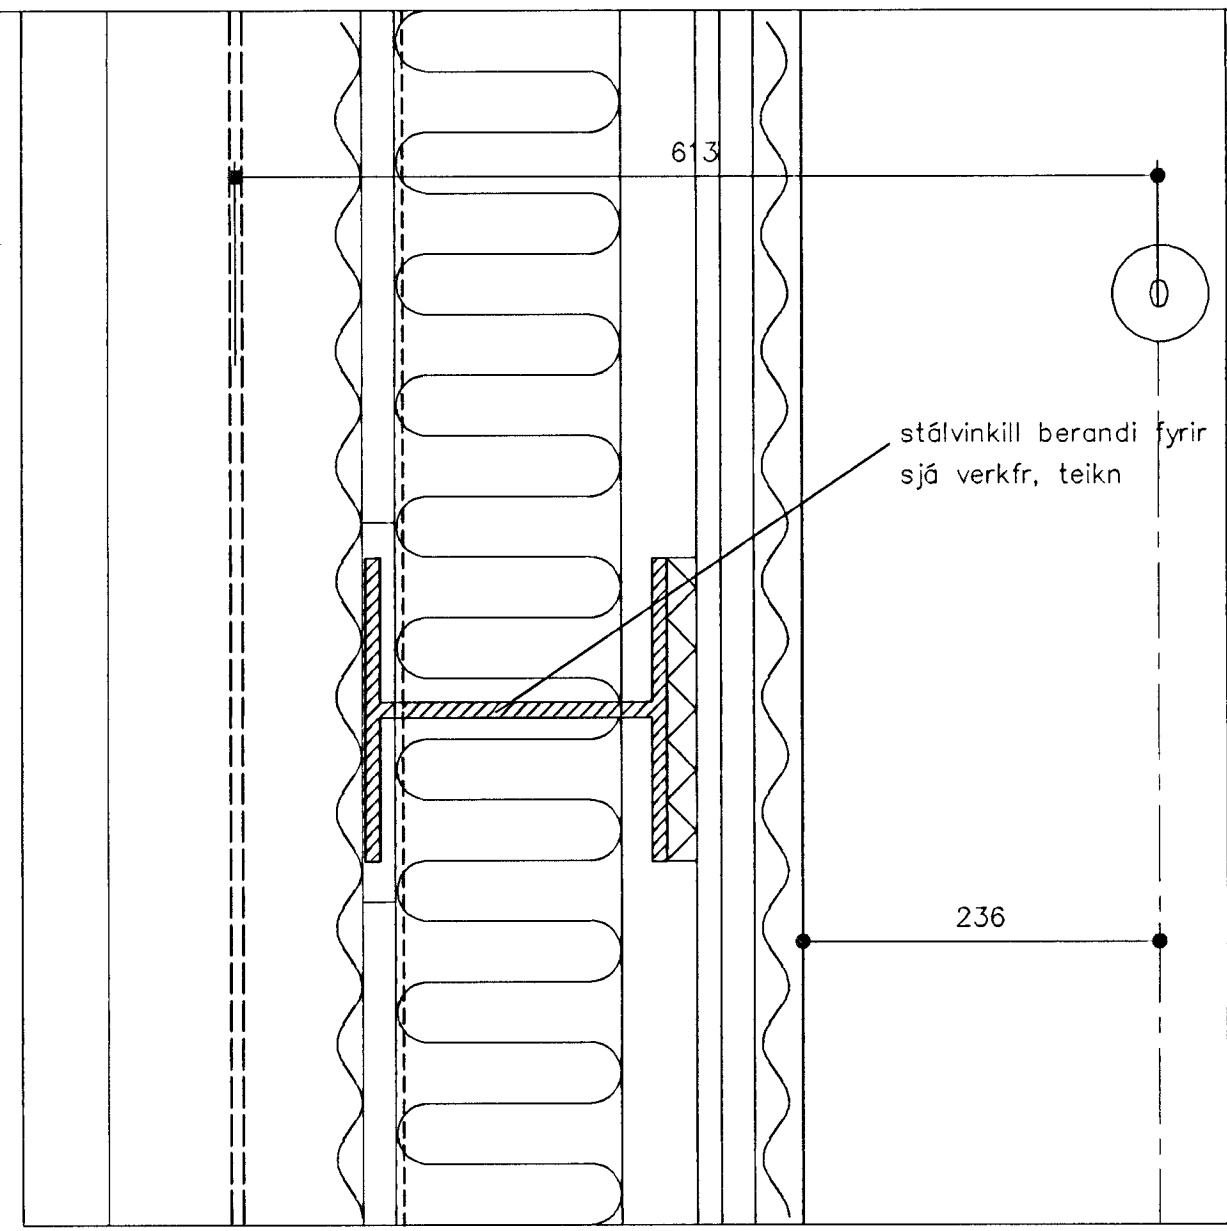


D.12
 LÖÐRÉTT SNEIÐING Í GAFLVEGG

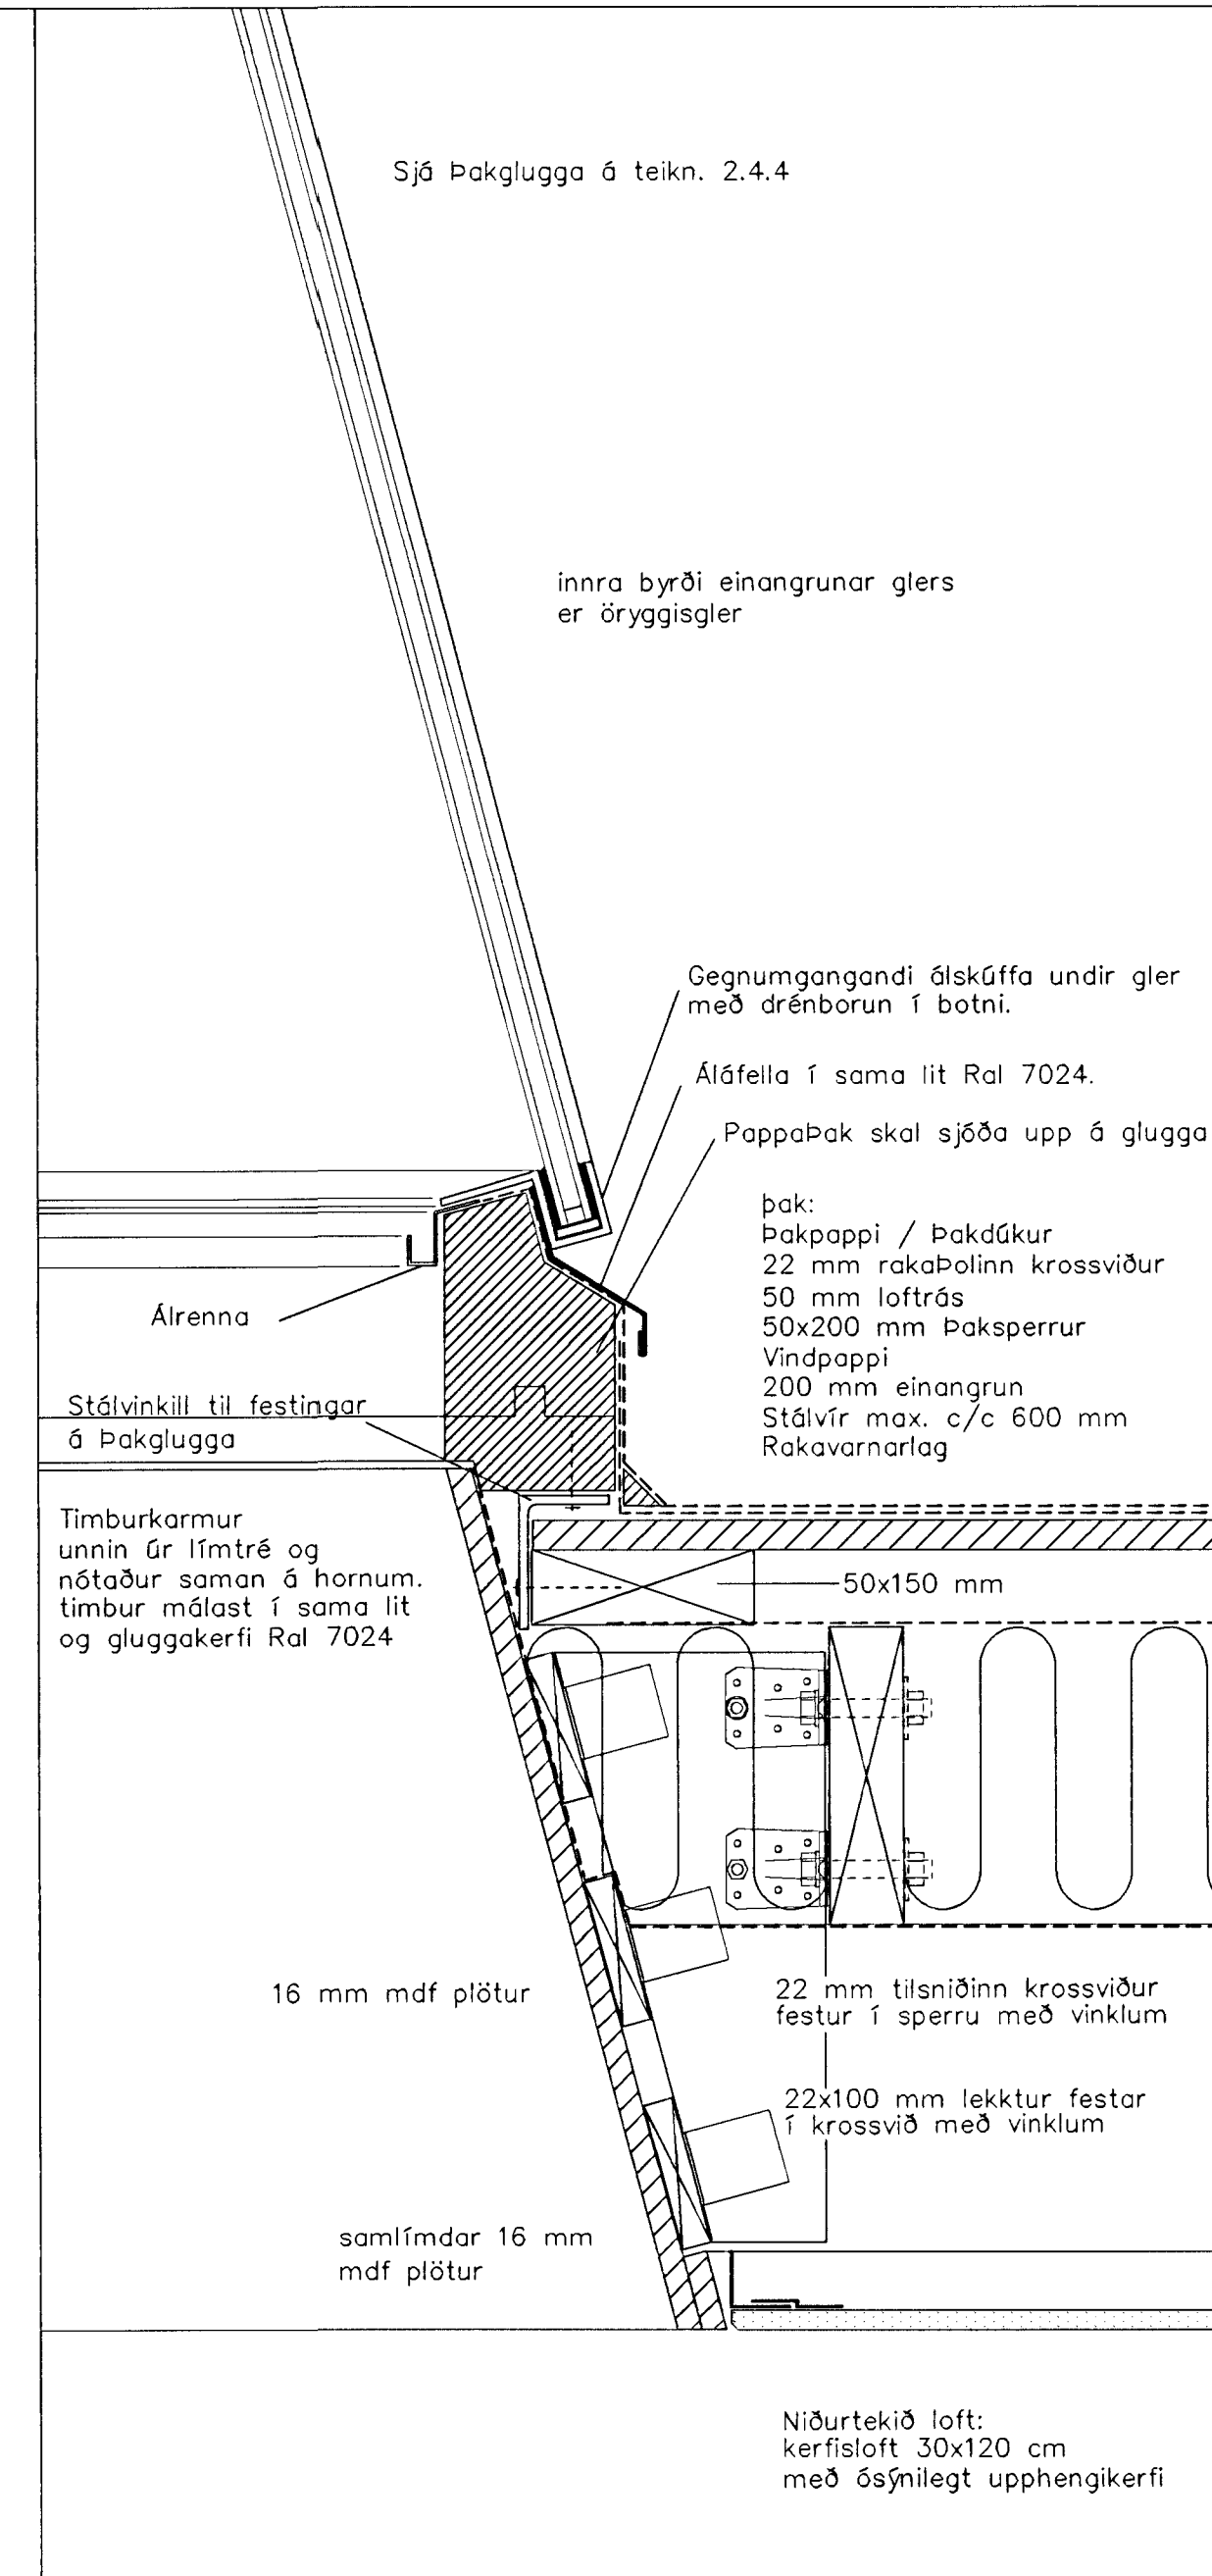


D.06
 LÖÐRÉTT SNEIÐING Í PÍRAMIDA GLUGGA VIÐ ÞAK MKV 1:5

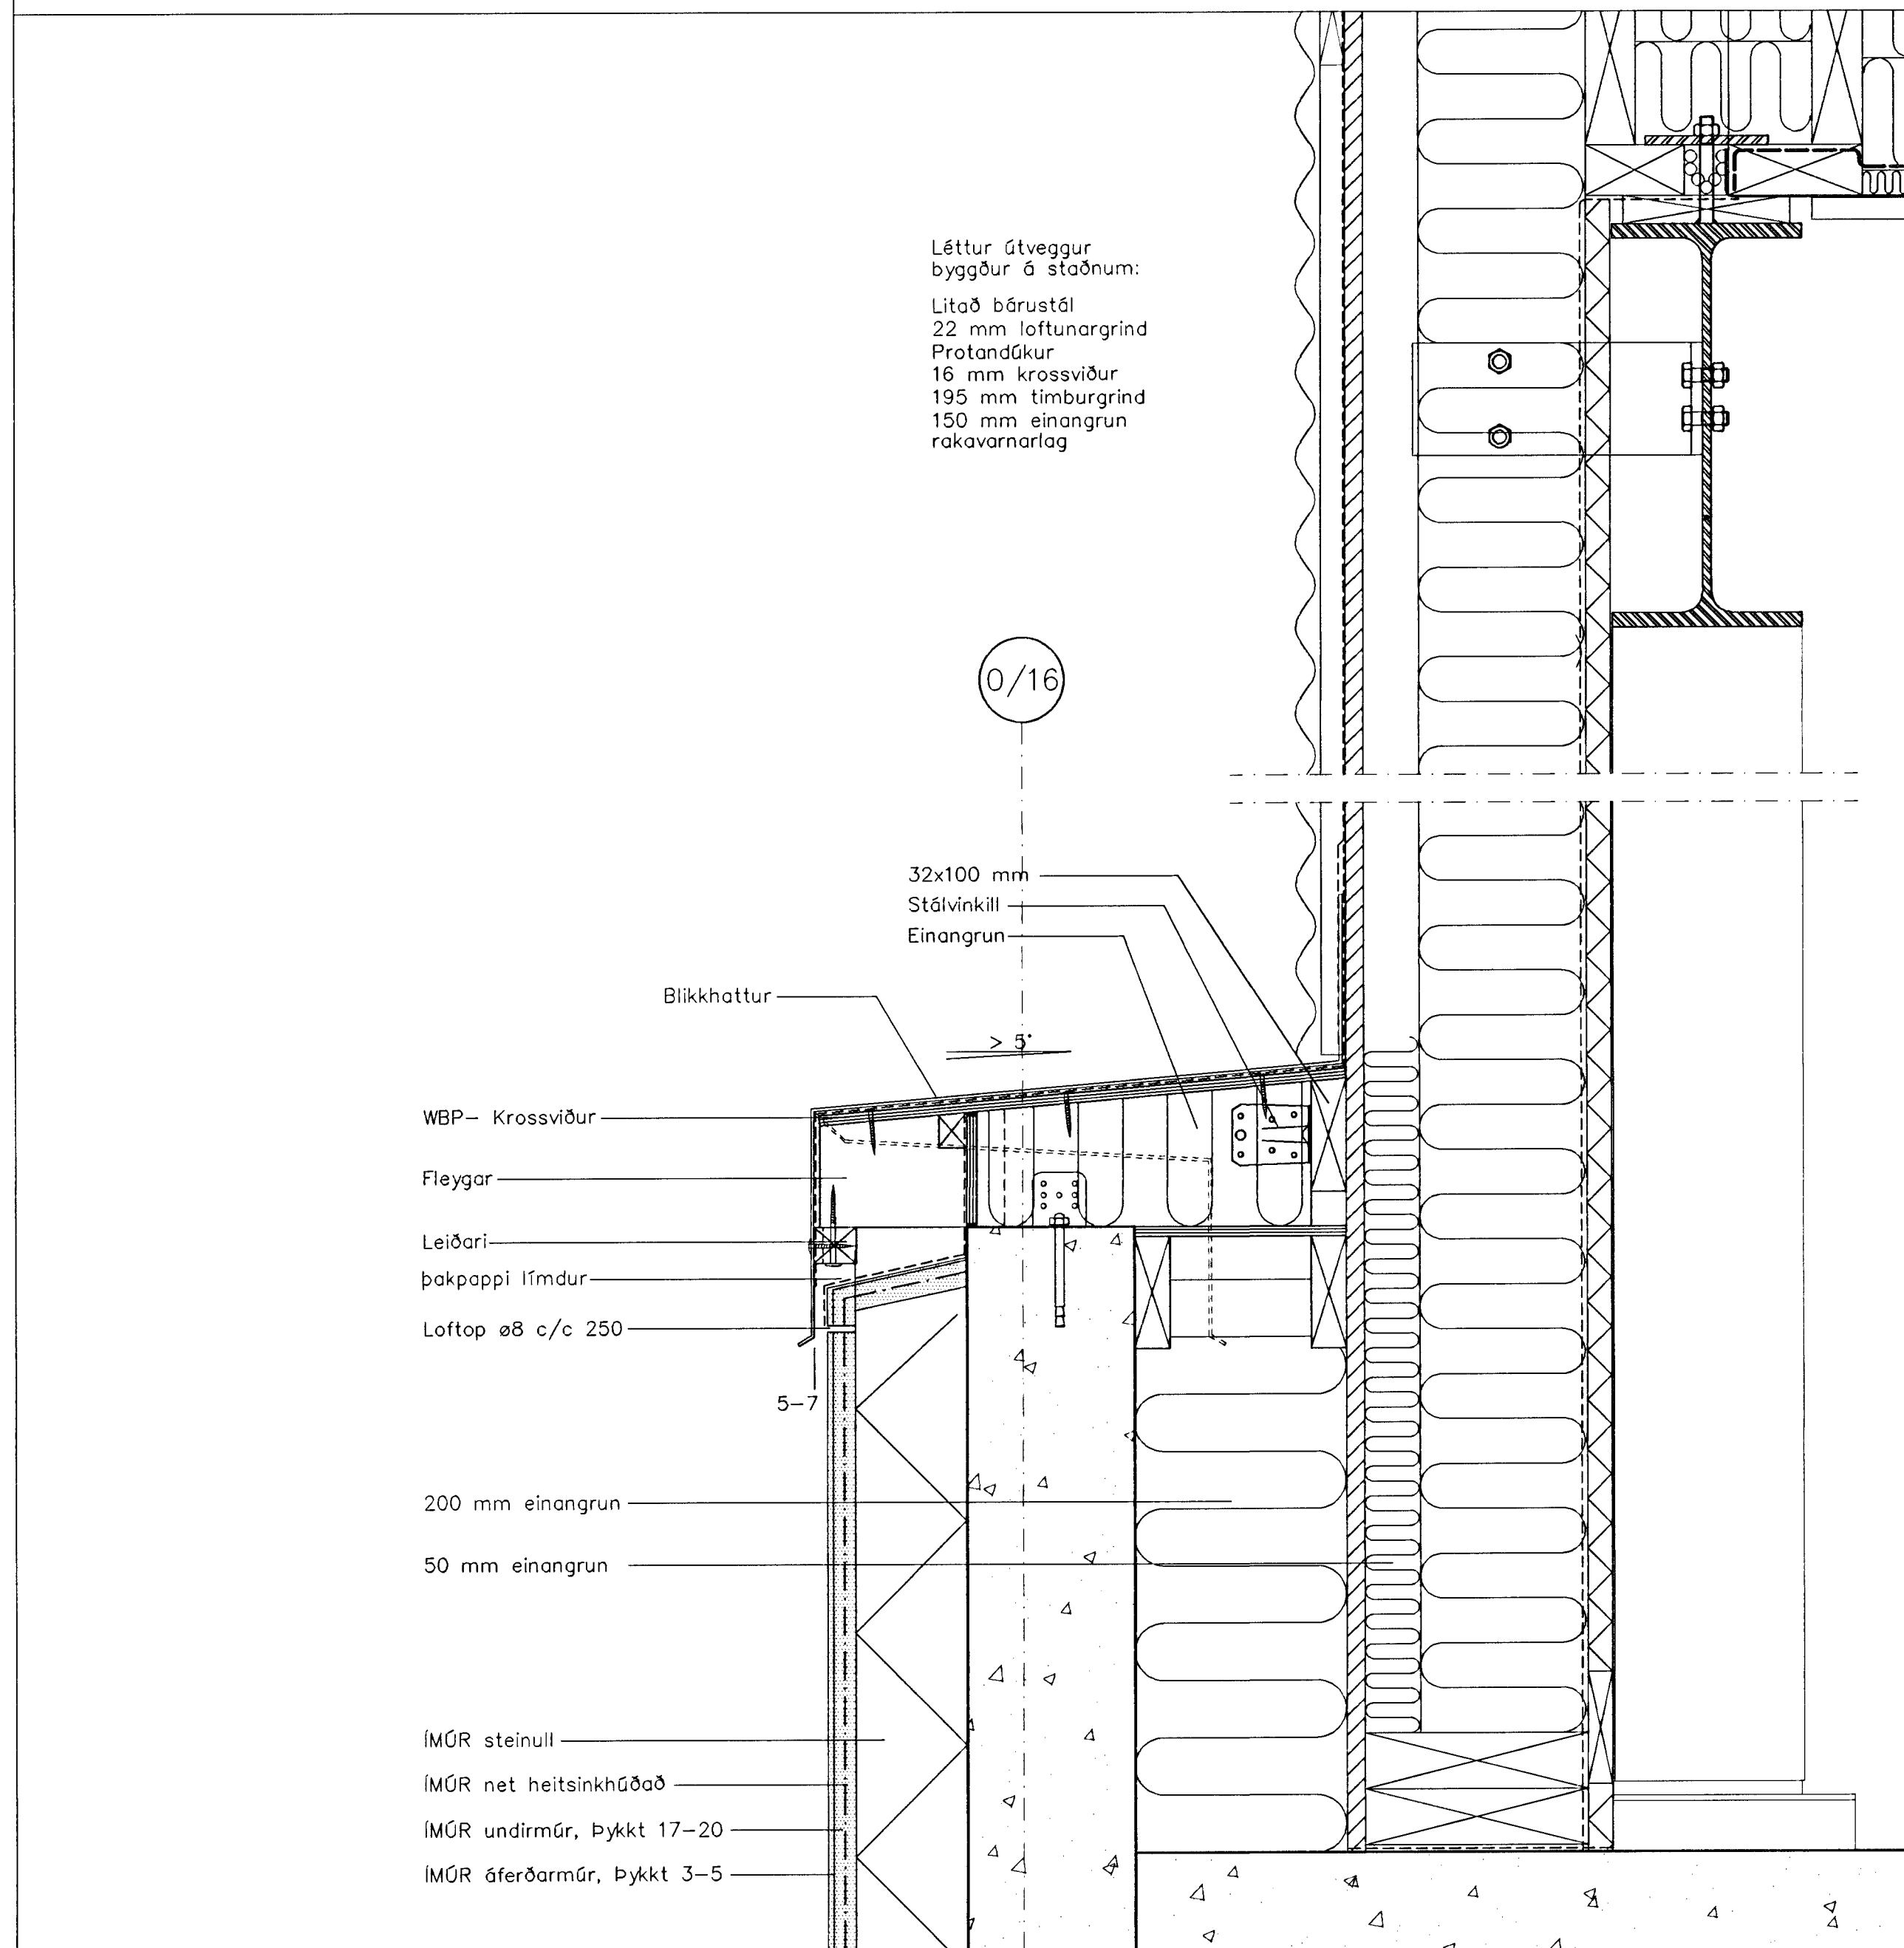


D.08
 LÖÐRÉTT SNEIÐING Í GAFLVEGG, MKV 1:5

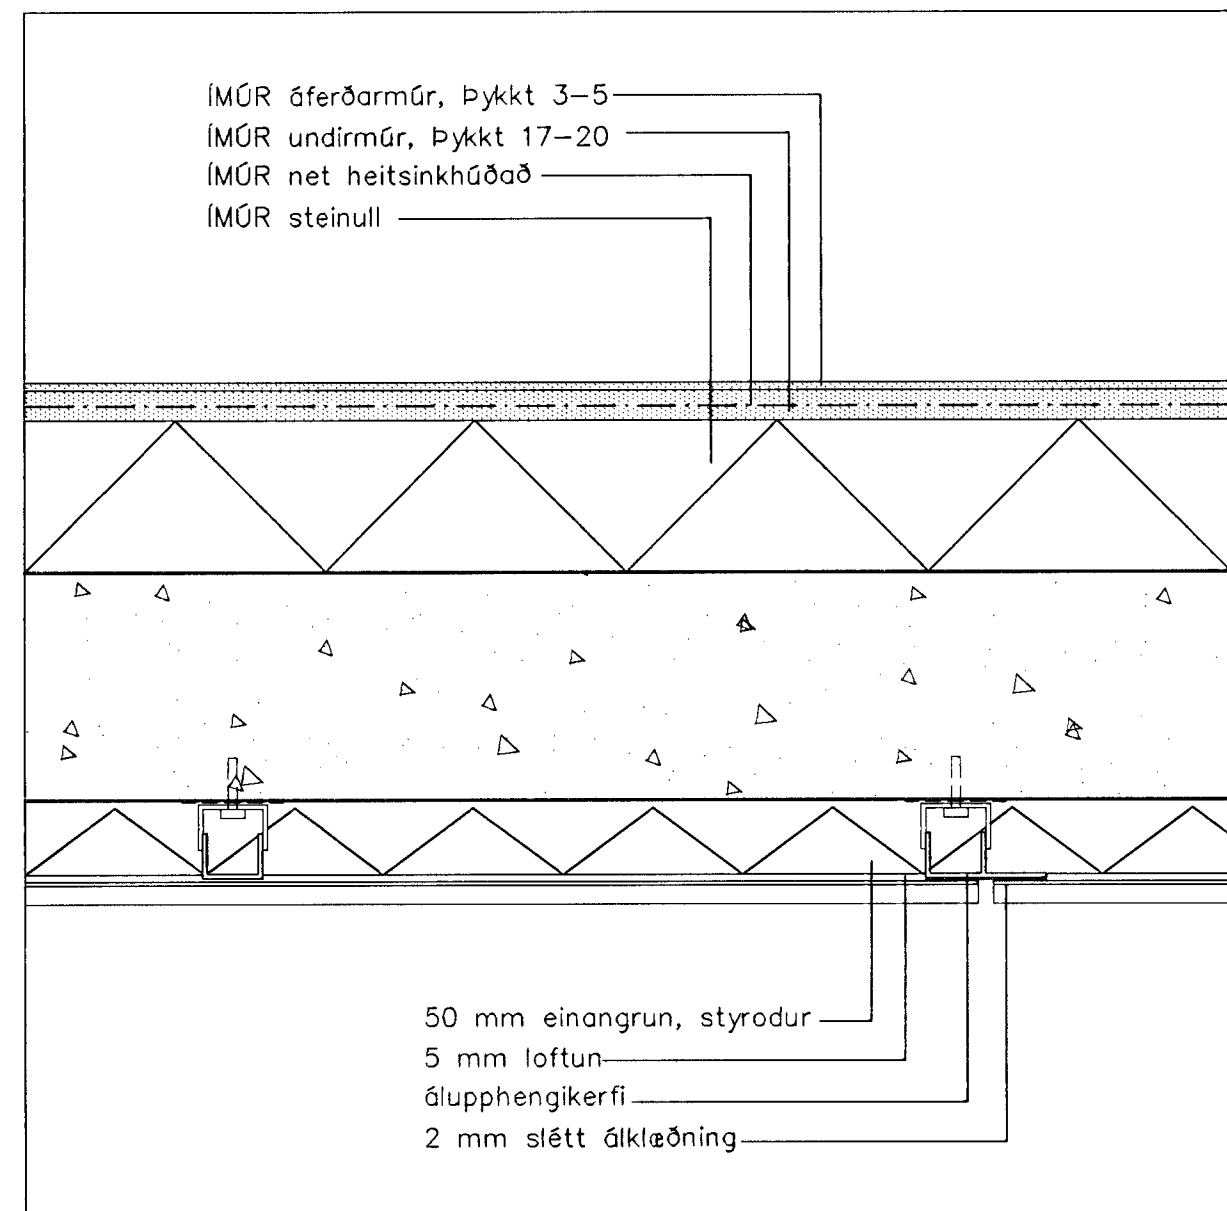

D.11
 LÁRÉTT SNEIÐING Í UPÞKRÖGUN Á VEGG, MKV 1:5

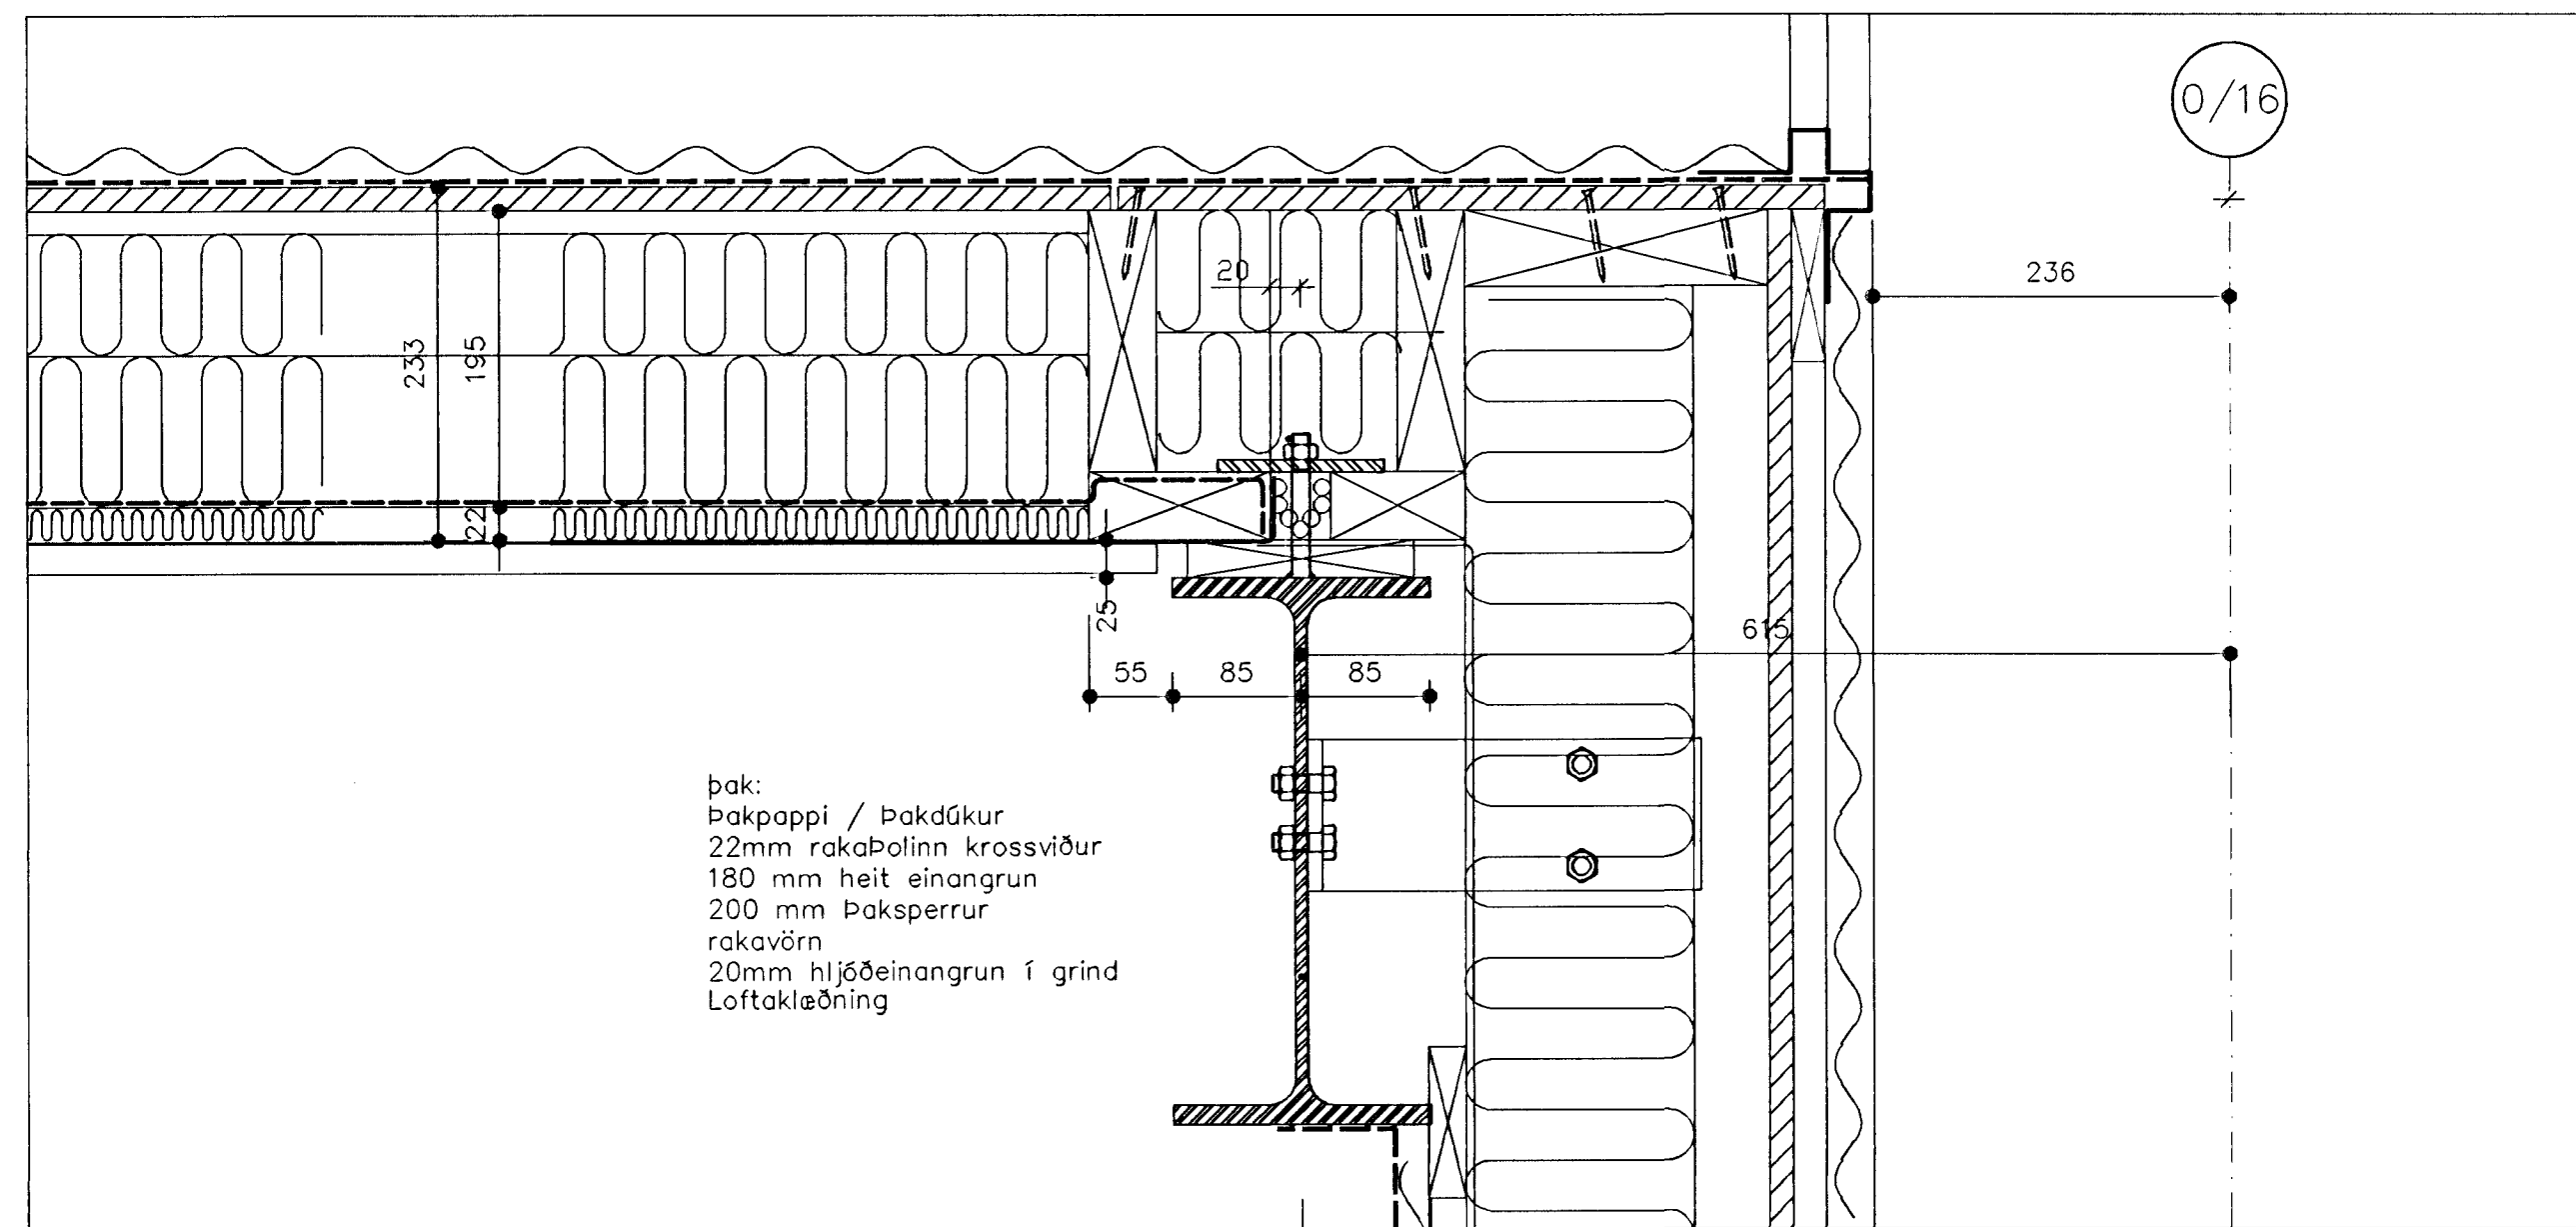

D.13
 LÖÐRÉTT SNEIÐING Í GAFL Á LÉTTU ÞAKI VIÐ ÚTVEGG

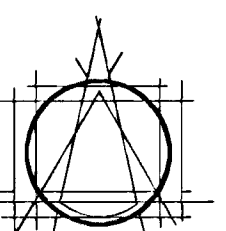

TEIKNISTOFAN EHF
 ARMOLAB
 108 REYKJAVÍK • Sími 563 8760

ÓSÍLI HALLDÓRSSON ARKITEKT F.A.I.
 JOSEF REIWI ARCHITECT F.A.I.
 LEIFUR GÍSLASON BYGGINGAFRÉÐINGUR B.F.I.
 IVON STEFÁN GÍLLA ARCHITECT F.A.I.
 BJARNI SVEINSSON ARCHITECT F.A.I.
 ASGEIR ASGEIRSSON BYGGINGAFRÉÐINGUR B.F.I.

VERKEFNI
 GRUNNSKÓLI Í ÁSLANDI
 KRÍUÁS 1
 HAFNARFIRÐI

VERK
 DEILI

MÁL
 1:5
 NR. 408-02
 DAGS. 16.10.2000
 2.6.6

HANNAÐ BJ.SNÆ
 TEKNAÐ .ka

ATHS.
 A: 4.12.00 Þak yfir andd. uppfært
 B: 09.01.01 Ný deili, D.07,08,09.
 C: 02.07.01 Reyndarteikning -aj

SAMB.
 Þari 0207 04 189