





D.13
 LÓDRÉTT SNEIÐING Í SAMSK. Á HALLANDI ÚTVEGG MKV 1:5

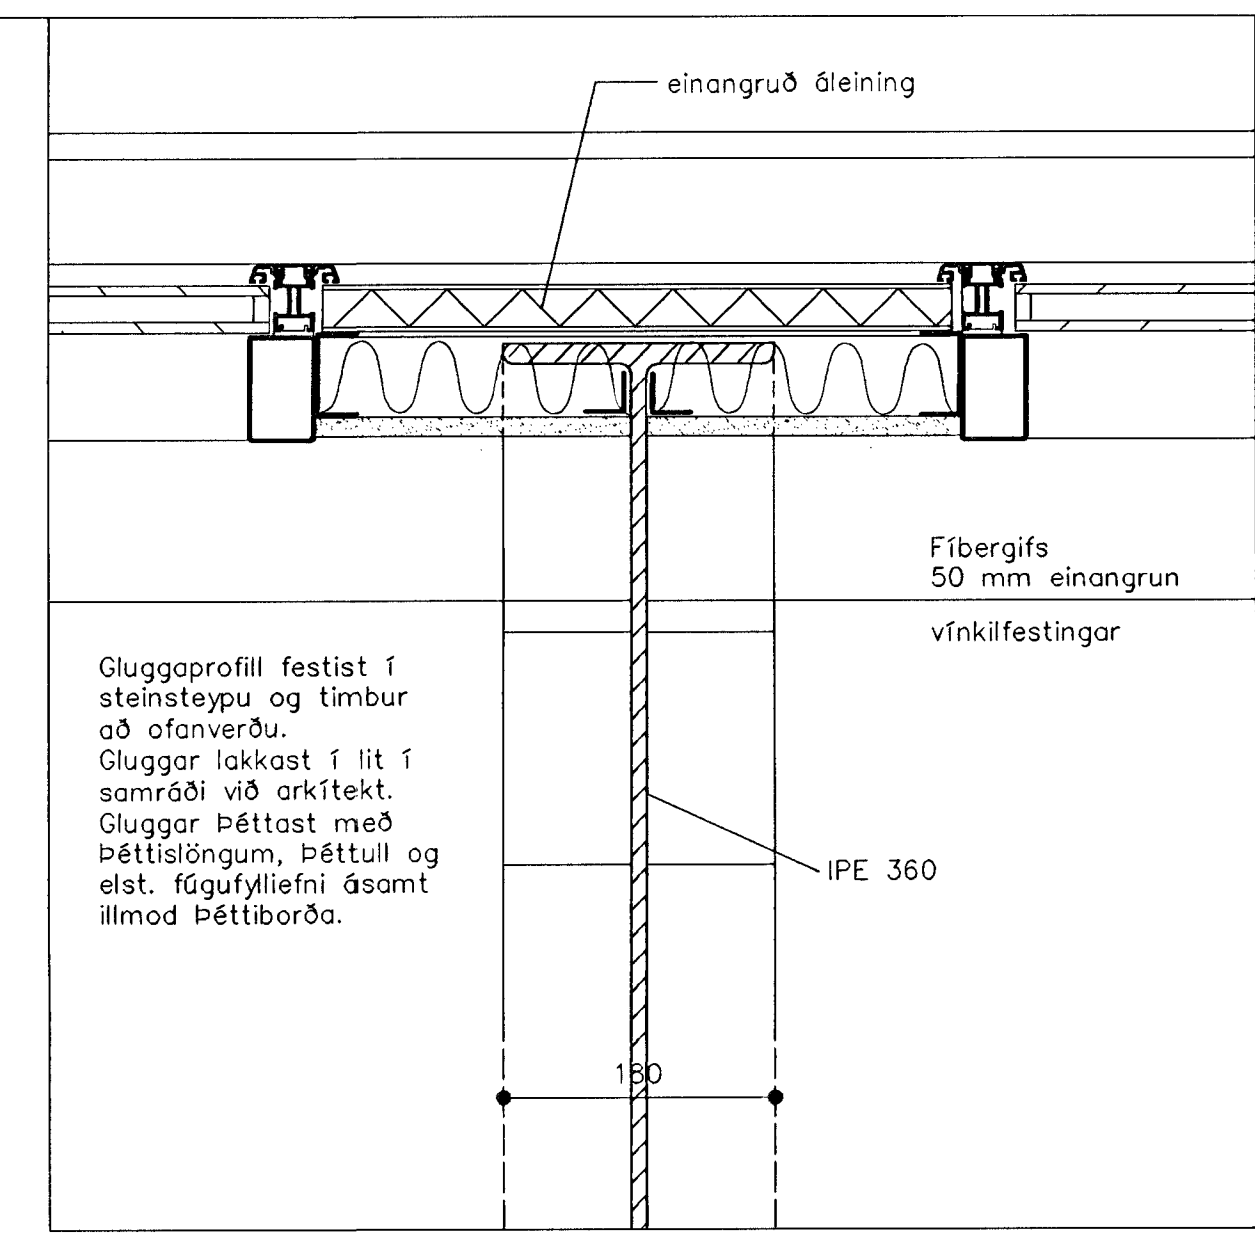


D.14
 LÁRÉTT SNEIÐING Í STÁLSPERRU VIÐ GLUGGA MKV. 1:5

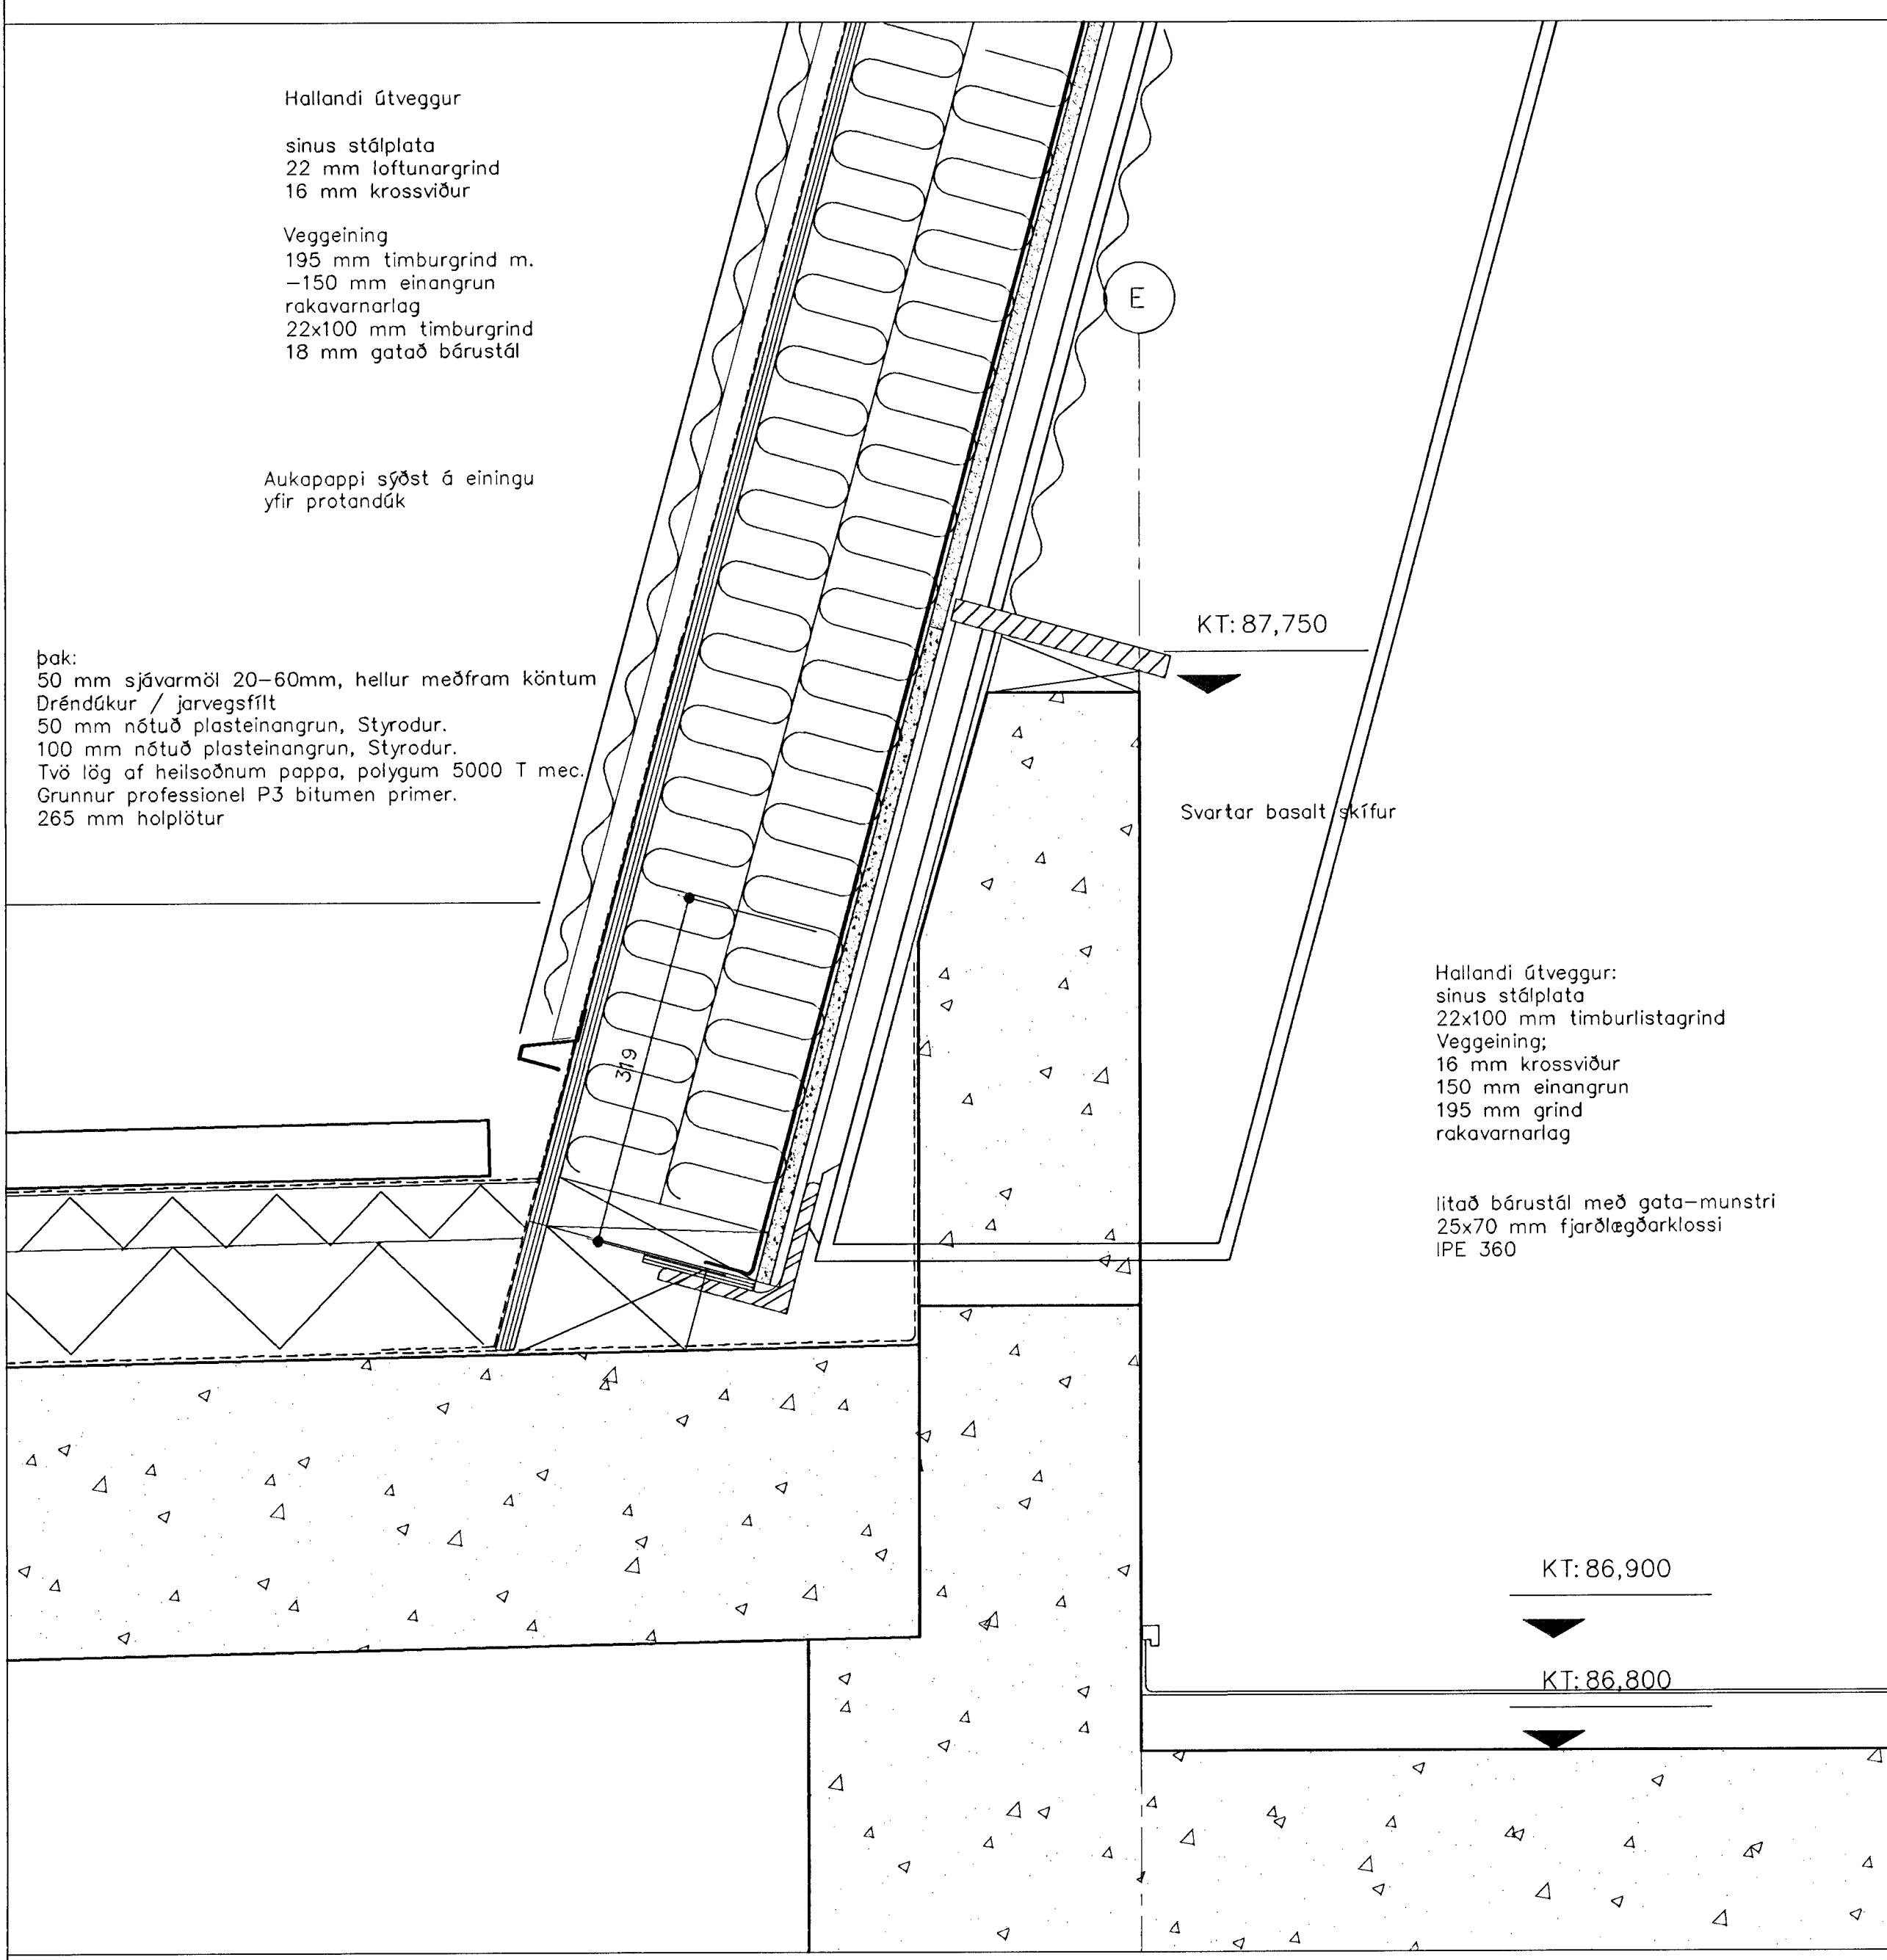

D.15
 LÓDRÉTT SNEIÐING Í HALLANDI ÚTVEGG VIÐ ÞAK MKV 1:5

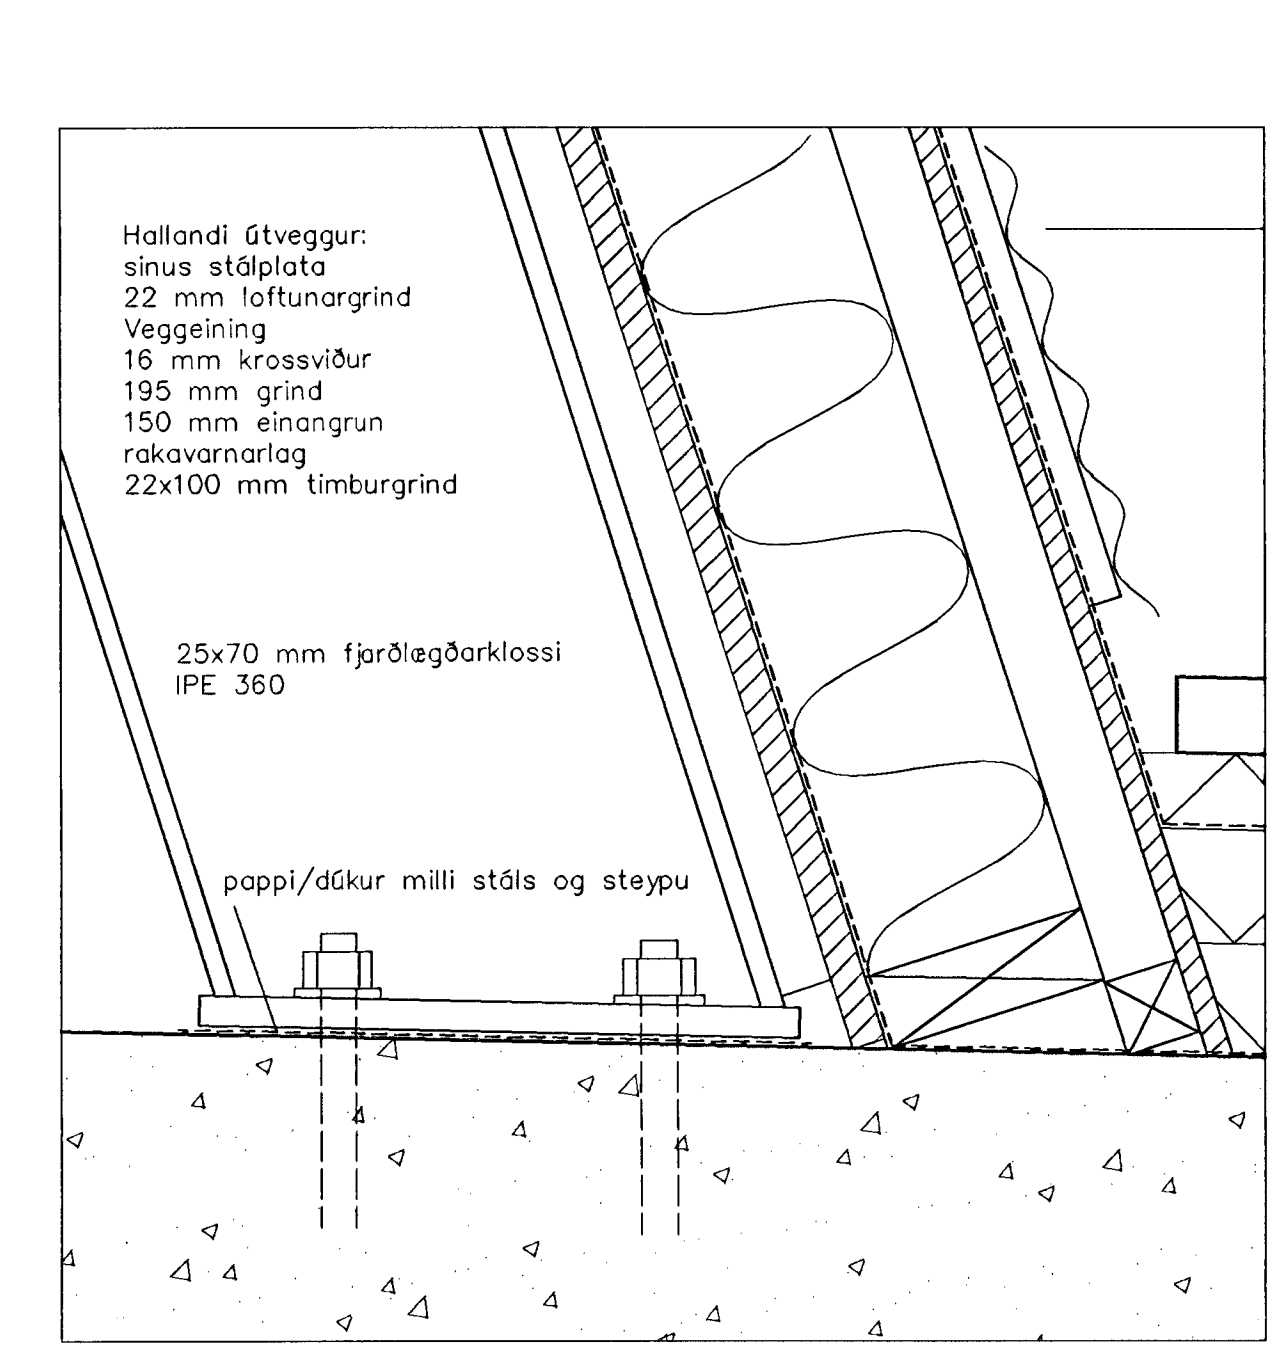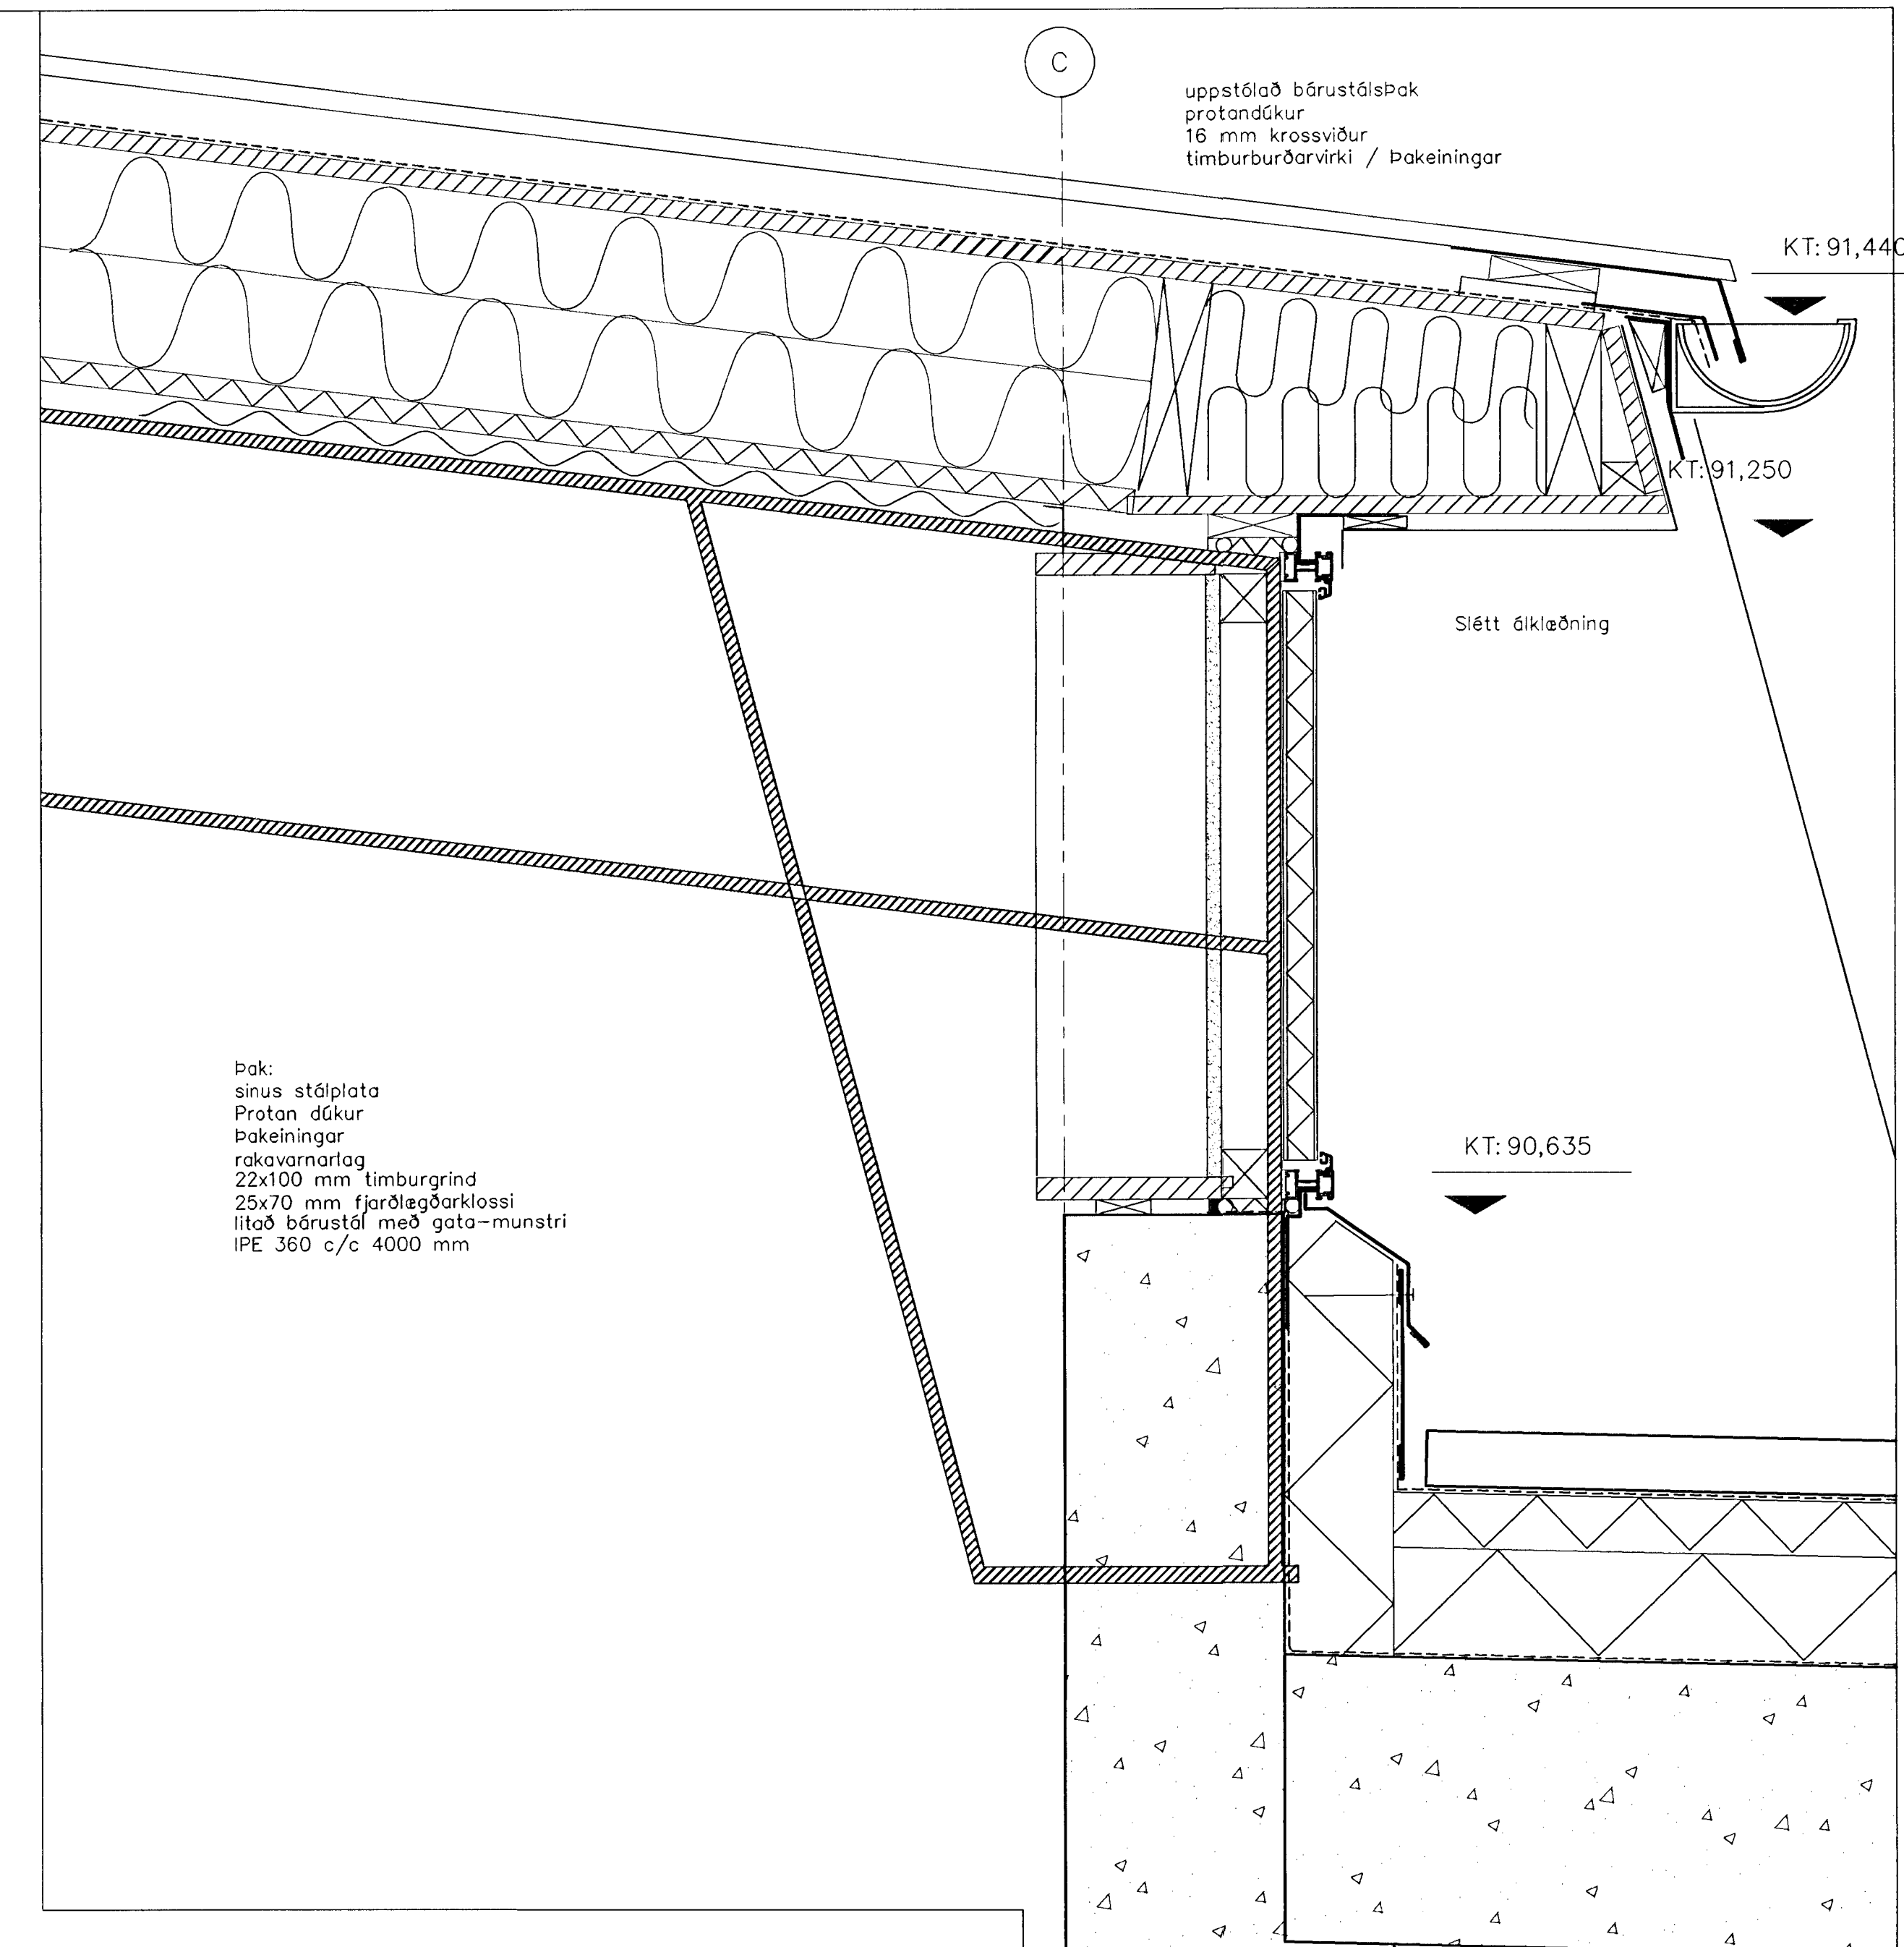

D.16
 LÓDRÉTT SNEIÐING Í ÞAK/HALLANDI ÚTVEGG MKV 1:5

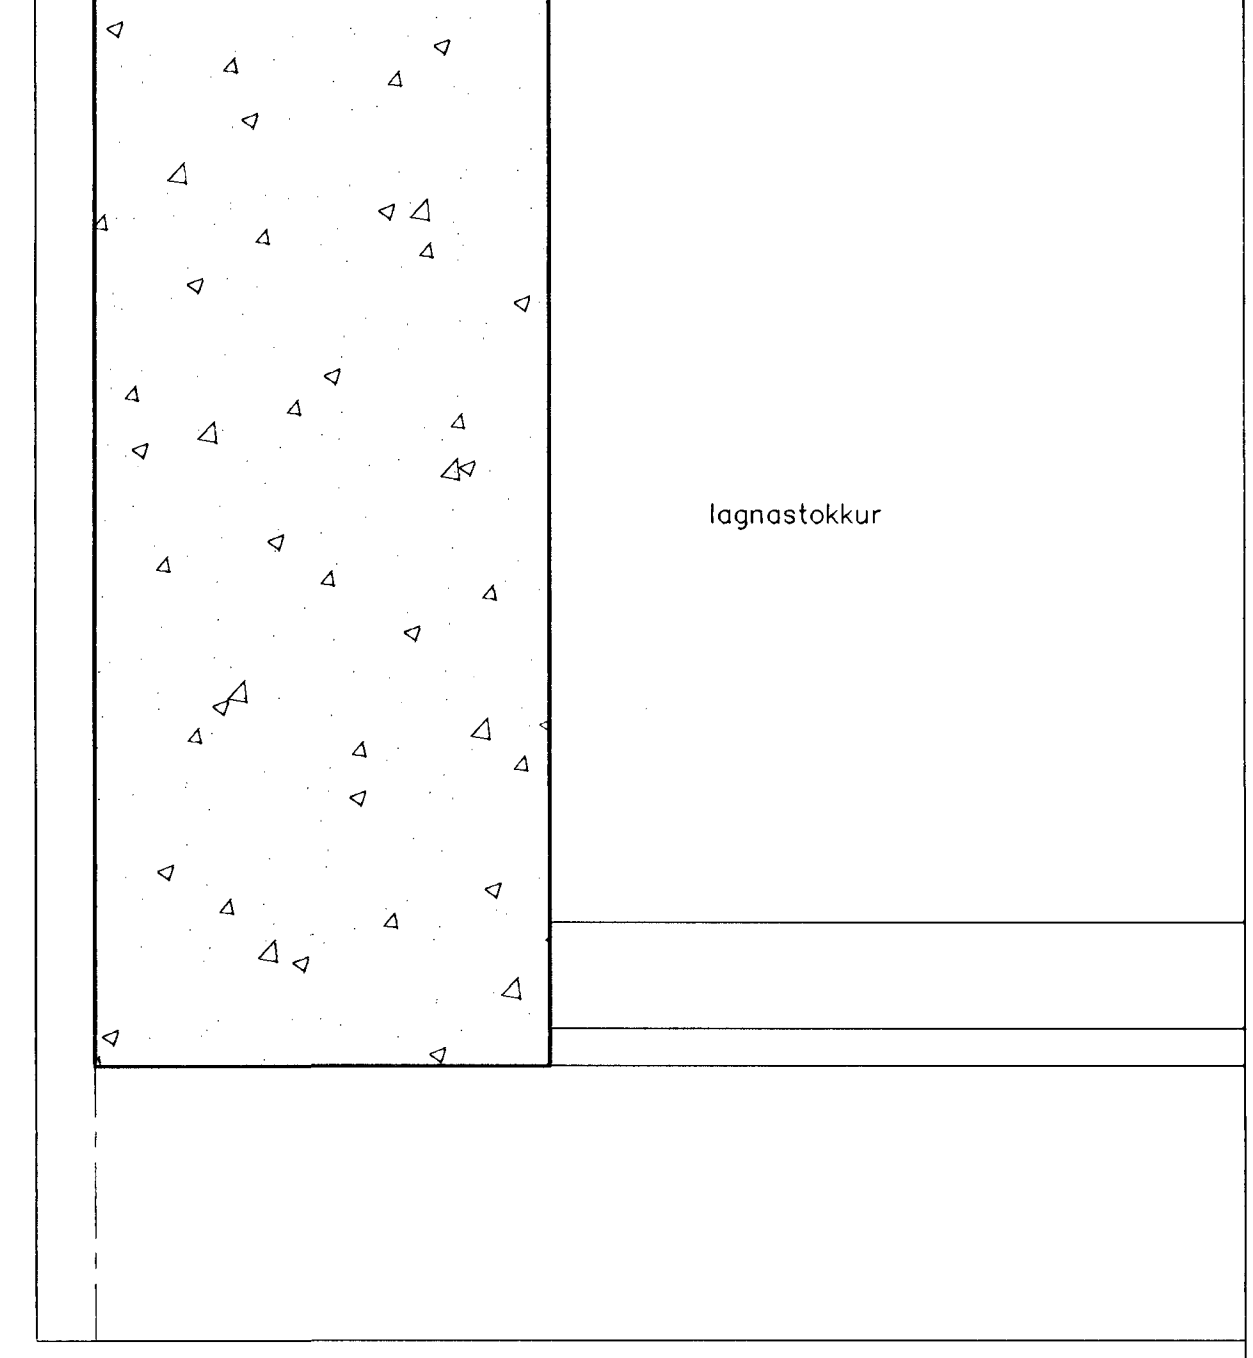

D.17
 LÓDRÉTT SNEIÐING Í ÞAKBRÚN OG GLUGGA

VERKEFNI	GRUNNSKÓLI Í ÁSLANDI KRIJÚS 1 HAFNARFIRÐI
VERK	DEILI
MÁL	1:5
NR.	408-02
ÞAGS	03.08.2000
TEIKNAD	BJ.SN.ka
ATH.	16.10.2000 Breyting
	B: 03.01.01. Deili uppfærð
	C: 02.07.01. Reyndarteikning - a_j

SAMB.