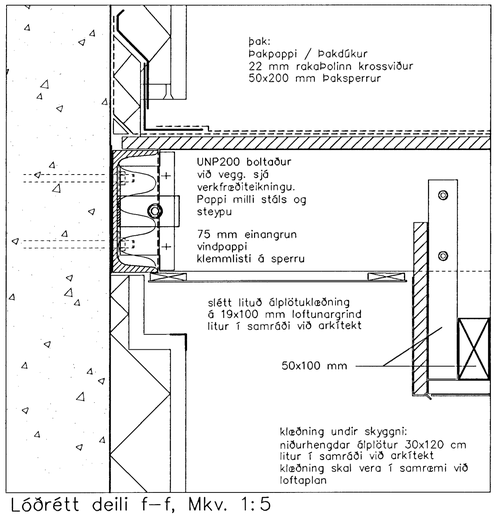

Lóðrétt deili f–f, Mkv. 1:5

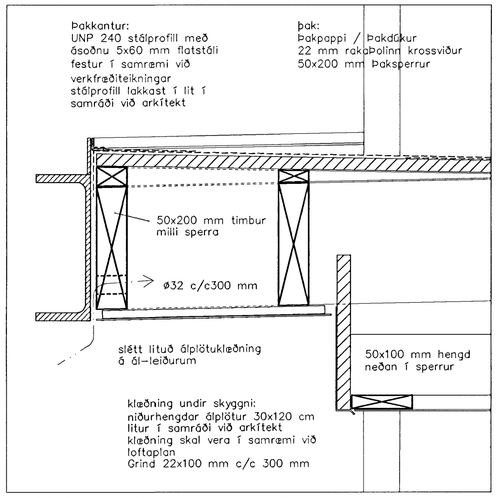

Lóðrétt deili e–e, Mkv. 1:5

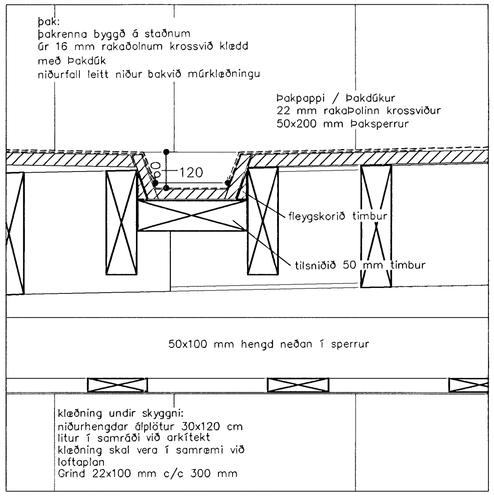

Lóðrétt deili c–c, Mkv. 1:5

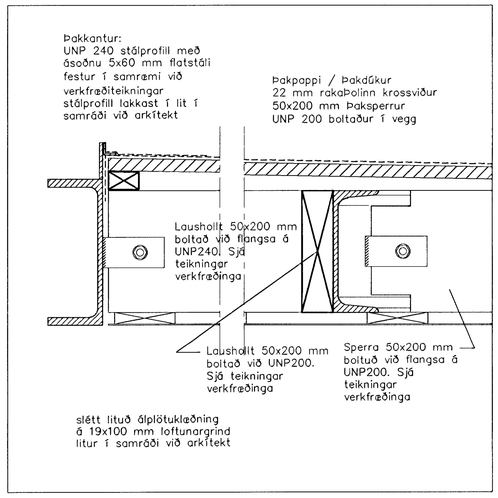

Lóðrétt deili h–h, Mkv. 1:5

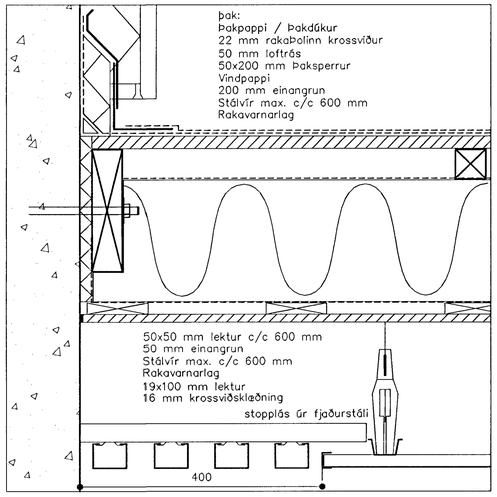

Lóðrétt deili b–b, Mkv. 1:5

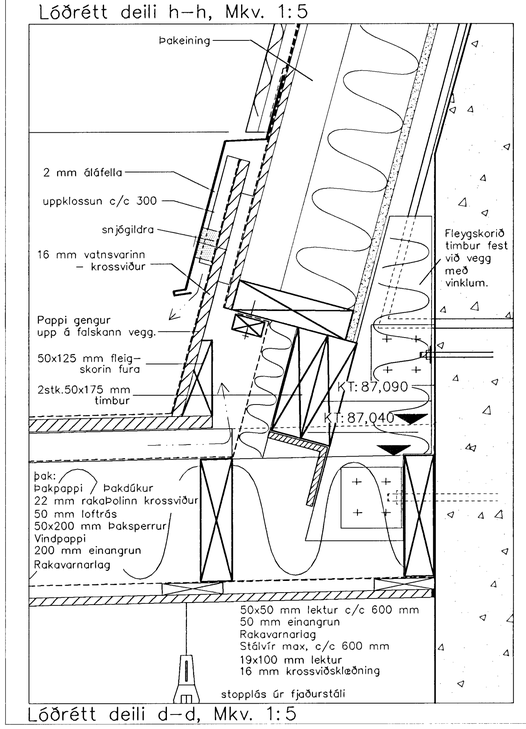

Lóðrétt deili d–d, Mkv. 1:5

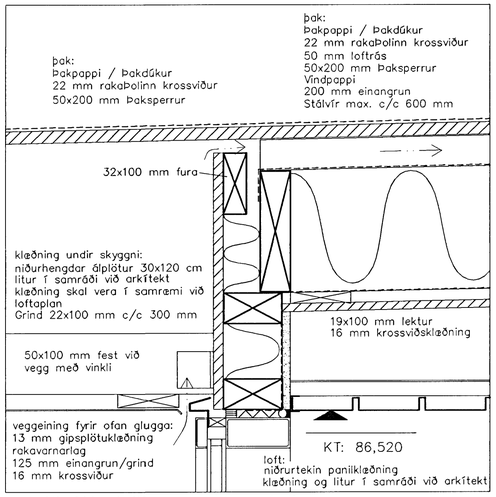

Lóðrétt deili g–g, Mkv. 1:5

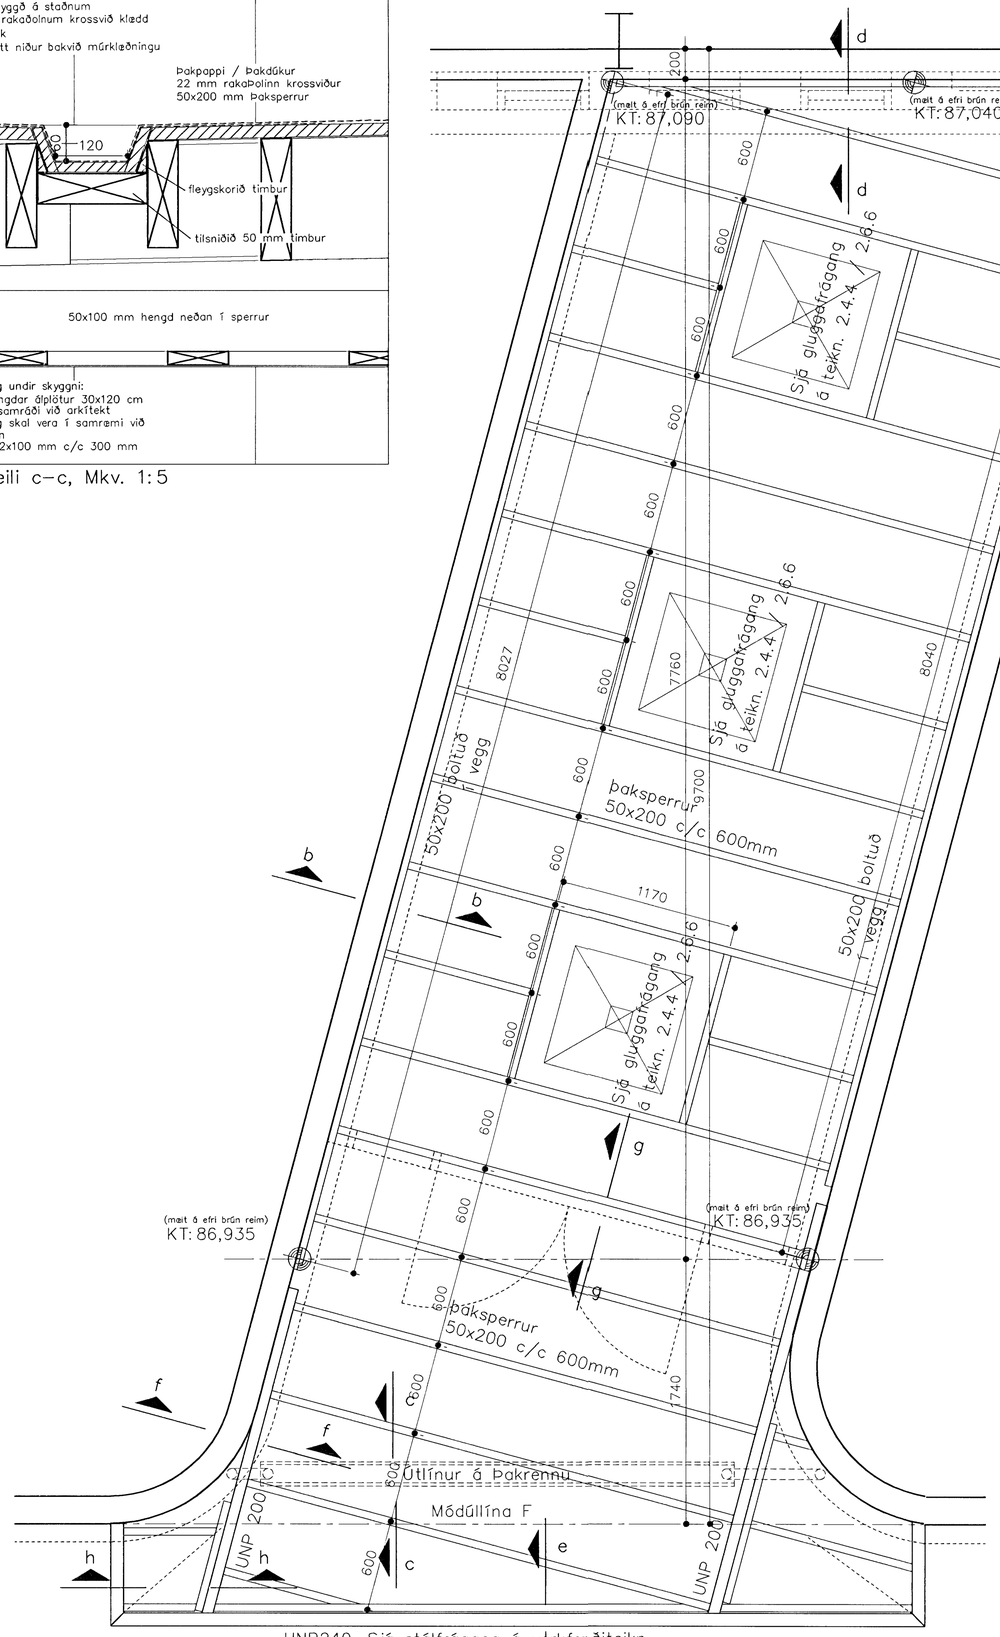

Grunnmynd, Þakuppbygging Mkv. 1:20

Byggingafulltrúi Hafnarfjarðar
Afgreitt þann
16 JÚLI 2001
VC

Skýringar:

Sperrur inni í anddyri liggja 50 mm neðar en reimar sem boltaðar eru í vegg. Ofan á sperrur inni í anddyri koma 50x50 mm lektur. (Sjá deili b–b, d–d, og g–g).

Í skyggni liggja sperrur 50 mm ofar en sperrur inni í anddyri eða í sömu hæð og reimar og UNP stálprófílar sem boltaðir eru í vegg. (Sjá deili c–c, e–e, f–f og h–h).

Öll mál takist á staðnum áður en smíði hefst.

TEIKNISTOFAN EHF
ÁRMÚLA 6
108 REYKJAVÍK • SÍMI 553 8760
GÍSLI HALLDÓRSSON ARKITEKT FAÍ
JÓSEF REYNIS ARKITEKT FAÍ
LEIFUR GÍSLASON BYGGINGAFRÆÐINGUR BFÍ
IVON STEFÁN CILIA ARKITEKT FAÍ
BJARNI SNÆBJÖRNSSON ARKITEKT FAÍ
ÁSGEIR ÁSGEIRSSON BYGGINGAFRÆÐINGUR BFÍ

VERKEFNI
GRUNNSKÓLI Í ÁSLANDI
KRÍUÁS 1
HAFNARFIRÐI

VERK
Anddyri
Grunnmynd og deili

MÁL 1:5/20
DAGS. 13.12.2000
NR. 408–02 2.6.10
HANNAÐ BJ.SN.Æ
TEIKNAÐ .ka

ATHS.
A: 19.12.00. fjarlægð milli lausholta
B: 26.06.01. loftaklæðningu br. ka.
C: 02.07.01. Reyndarteikning –aj

SAMÞ.