




SNEIÐING A-A Í GRYFJU MATSALS. MKV 1:20

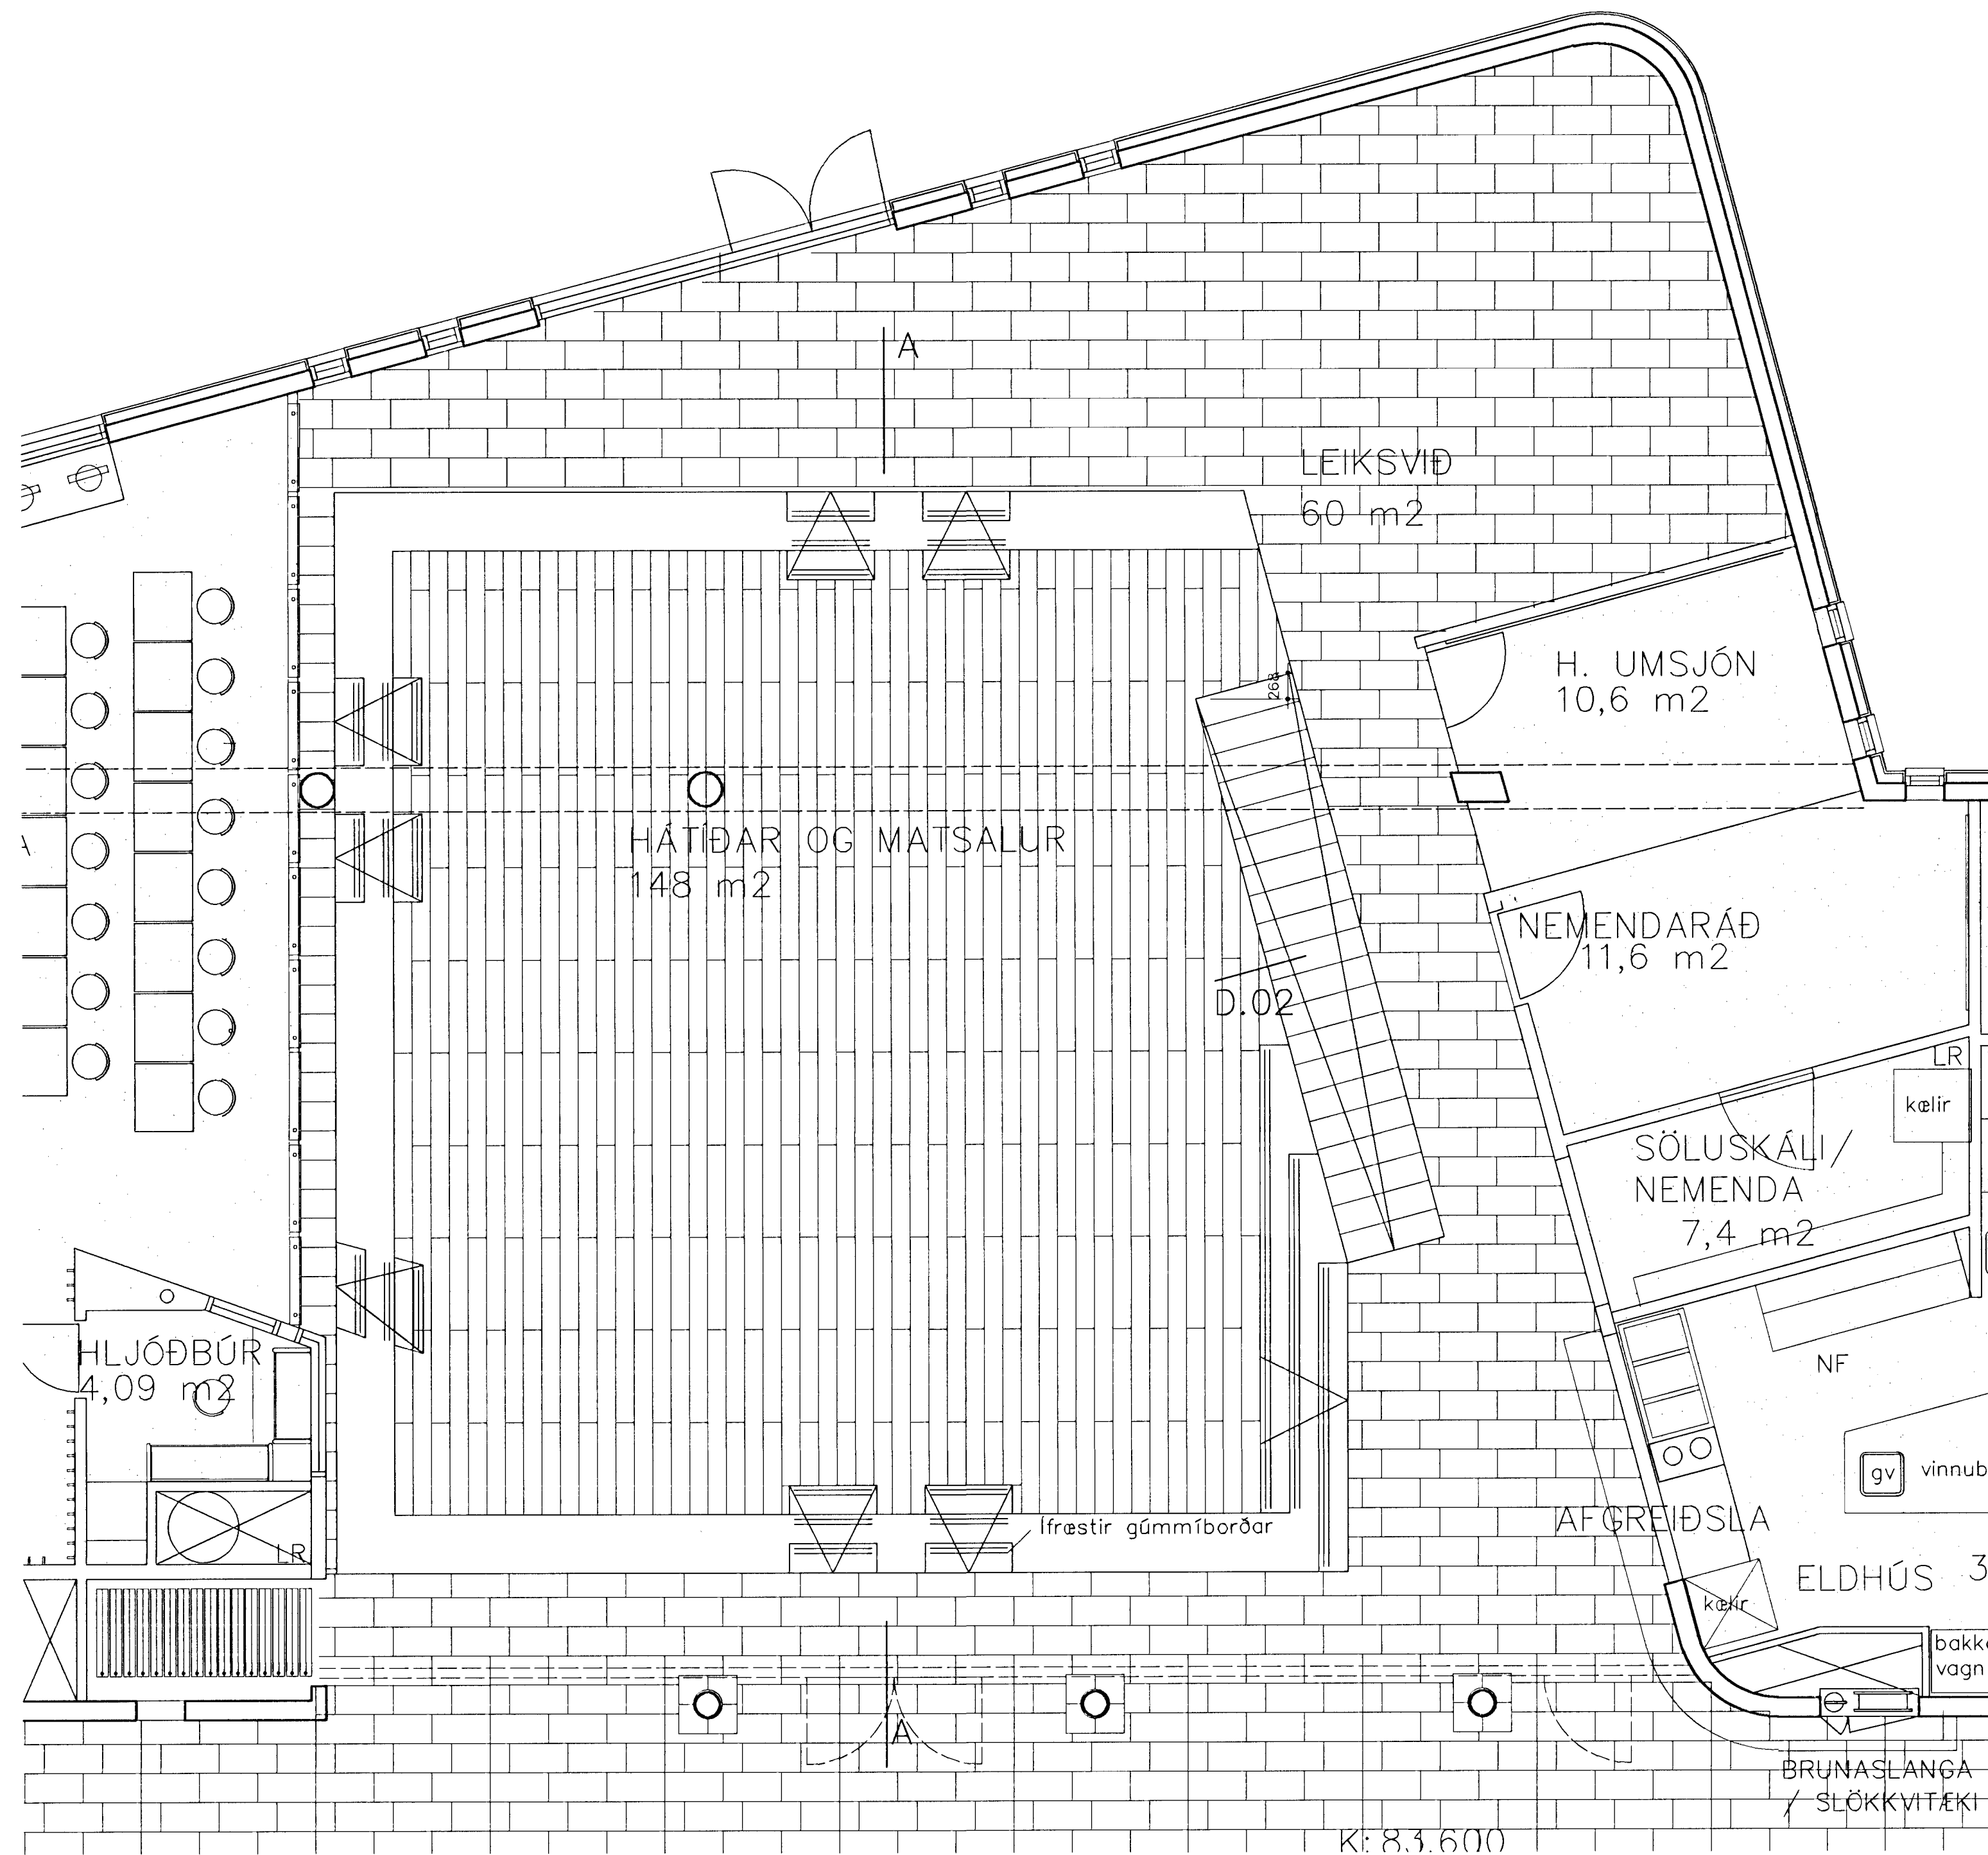



GRUNNMYND AF GRYFJU MATSALS. MKV 1:50

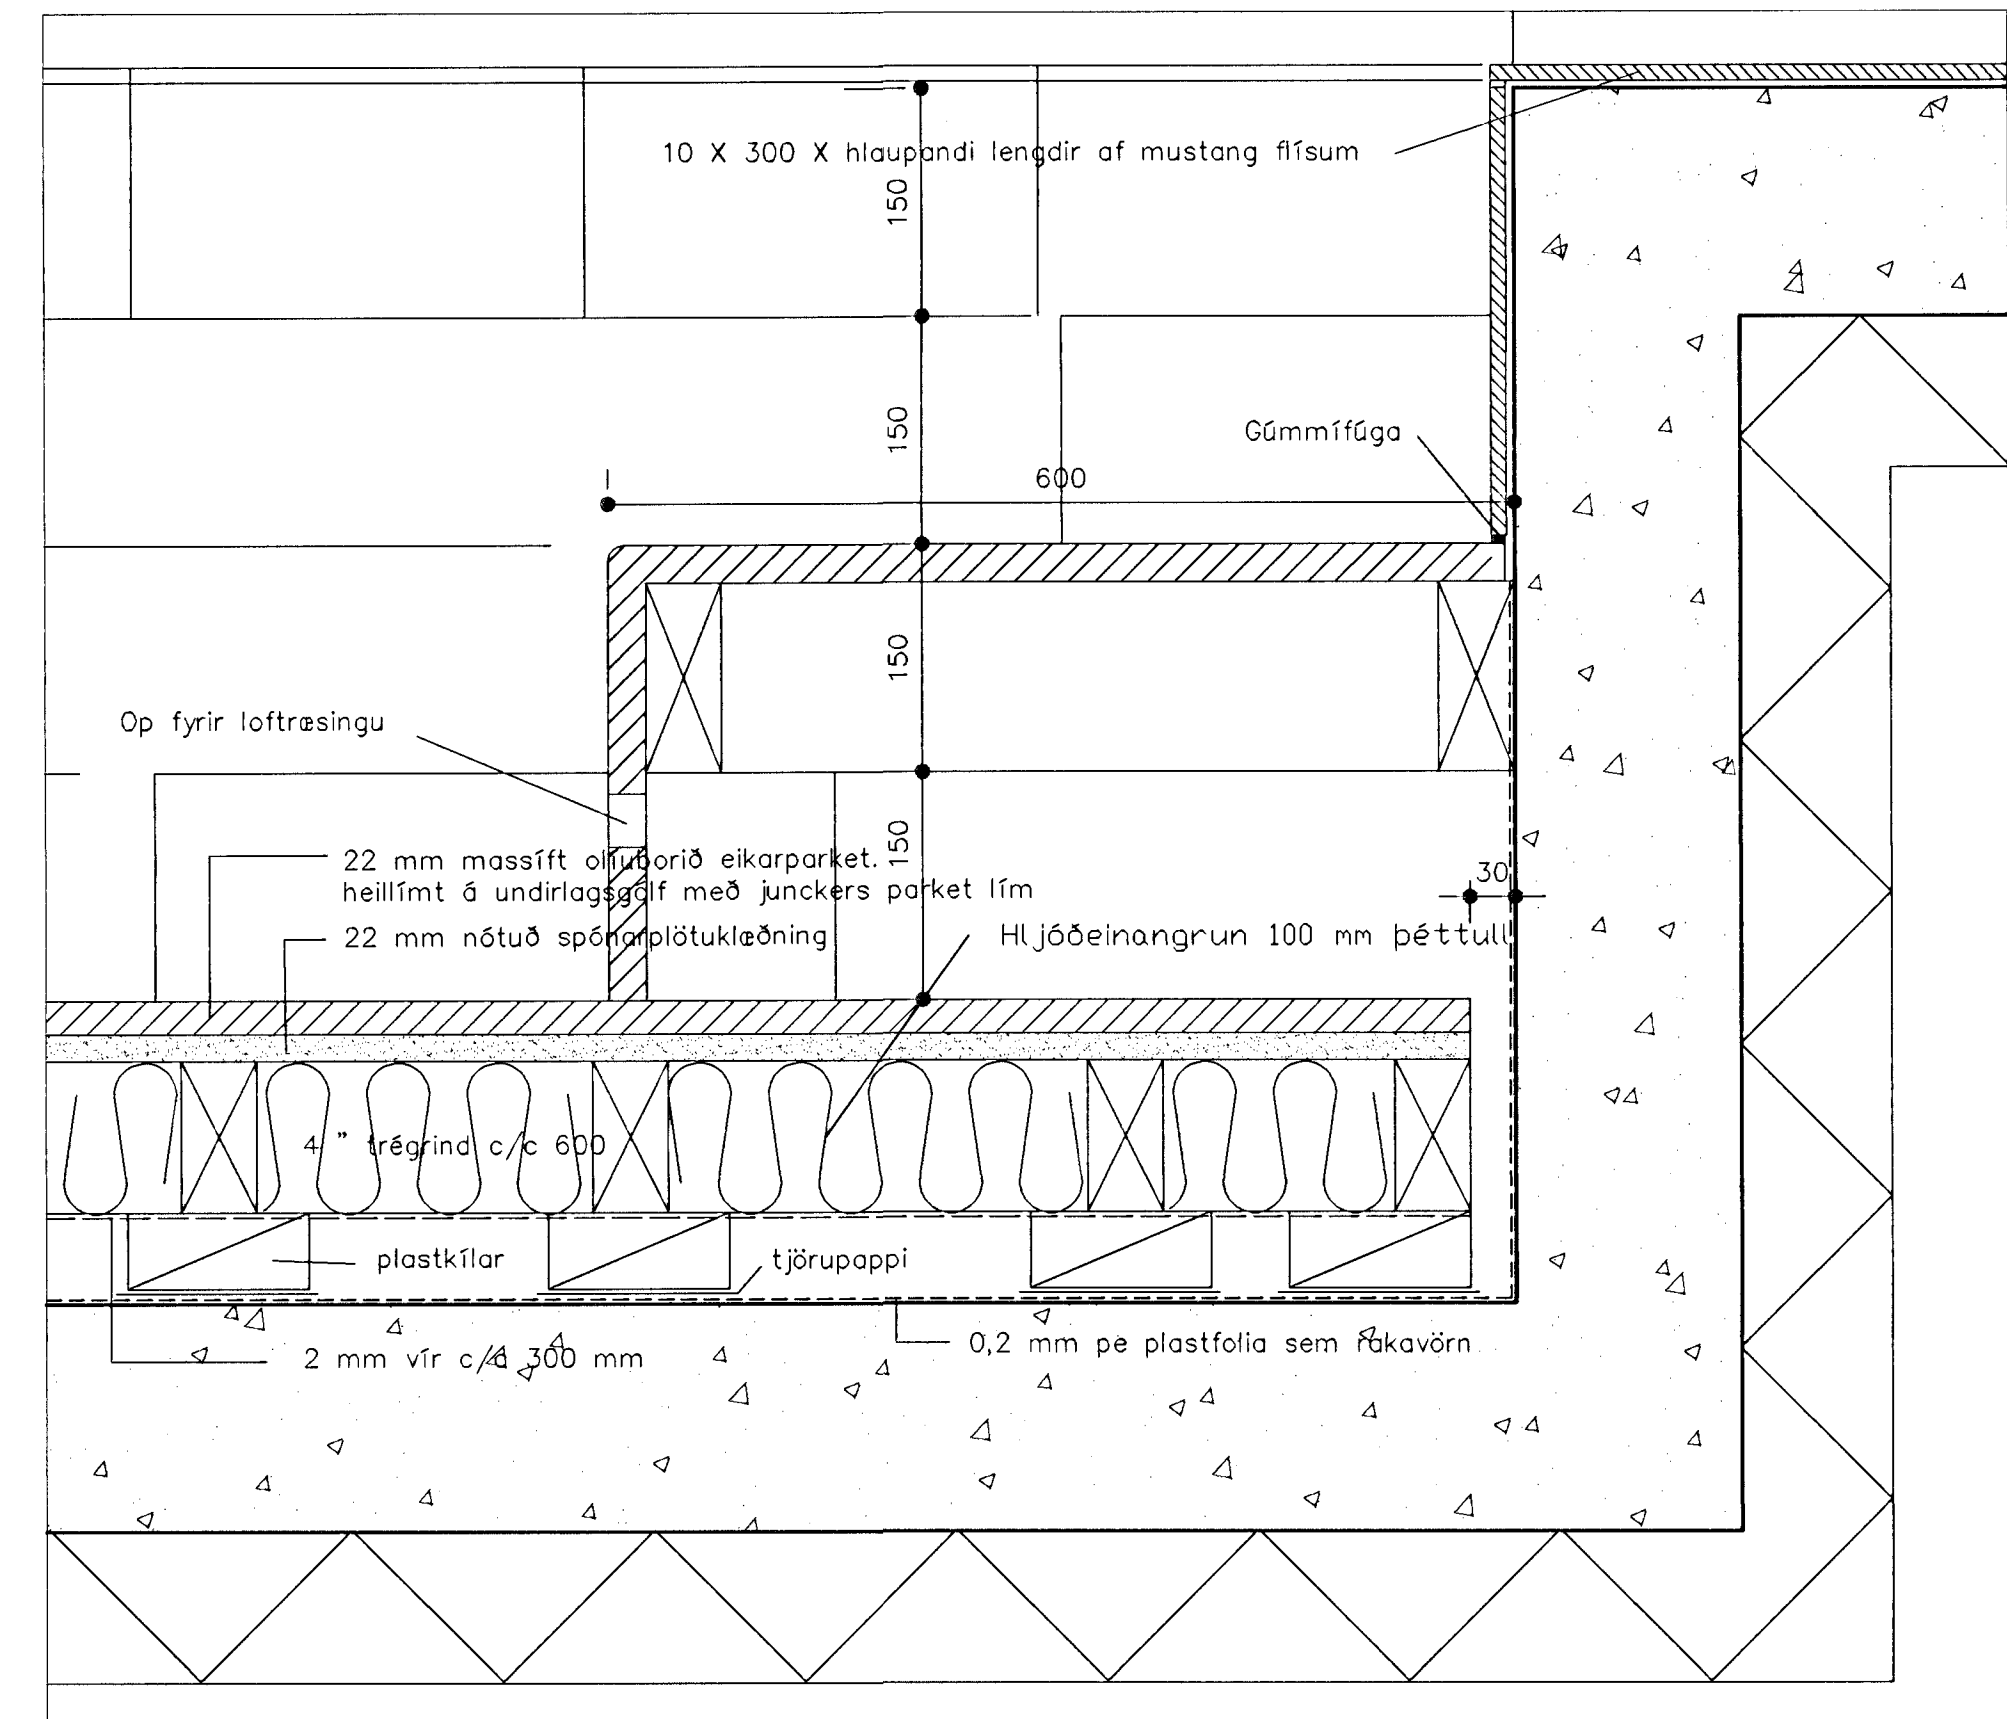

D.01 LÓÐRÉTT SNEIÐING Í KANT Á GRYFJU MKV 1:5

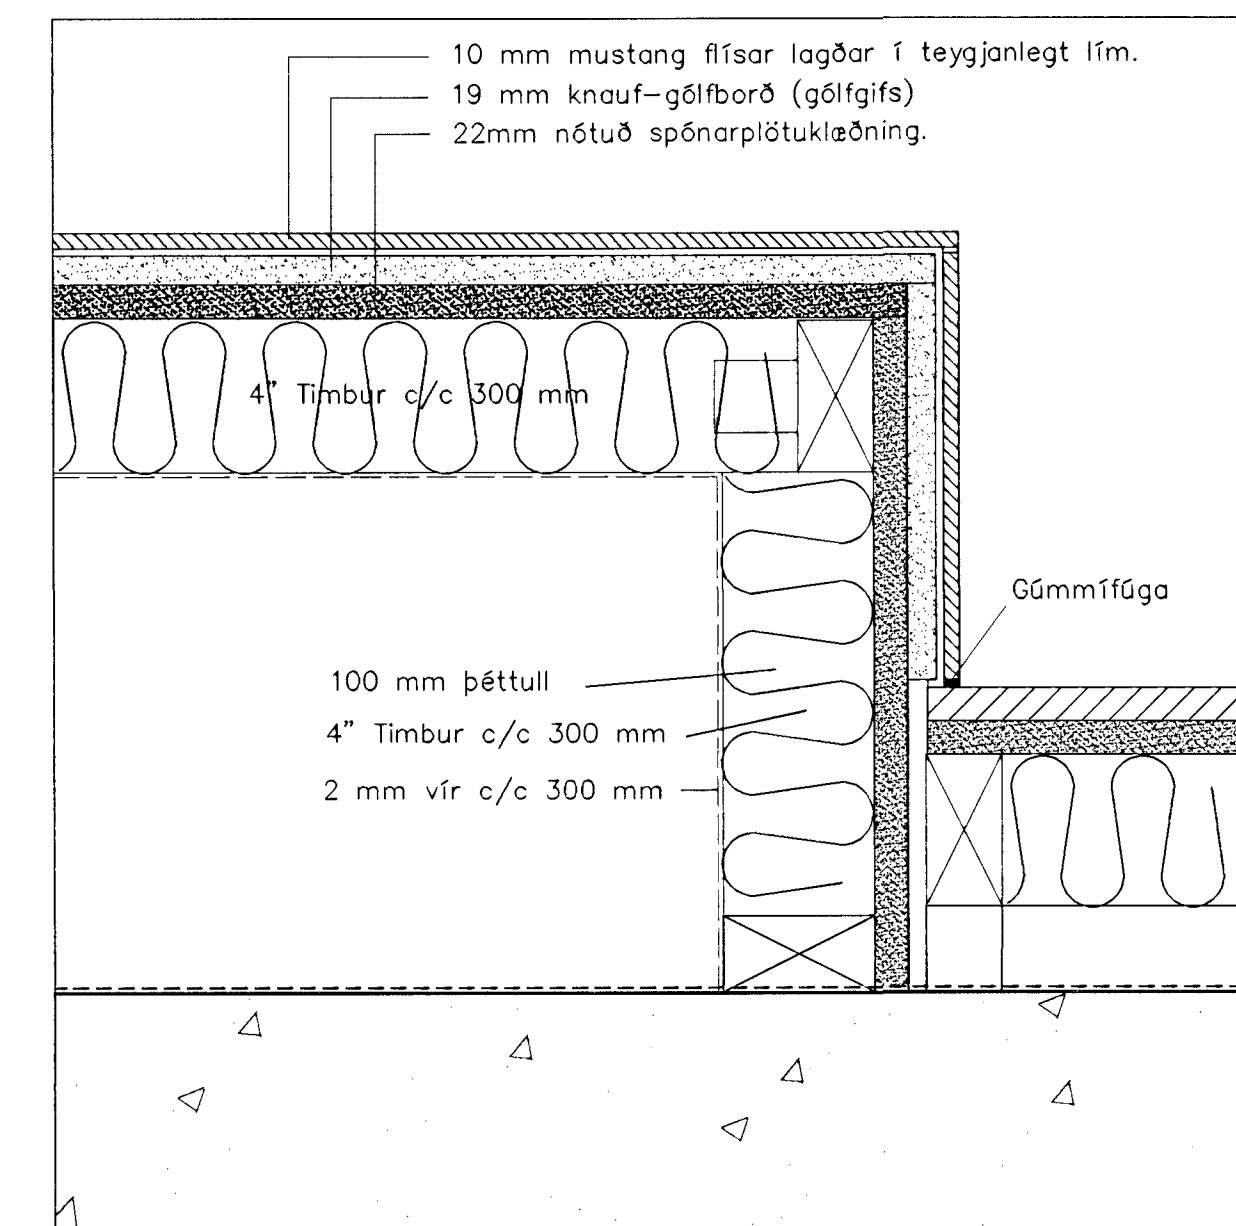

D.02 LÓÐRÉTT SNEIÐING Í FLÍSALAGÐANN RAMPA MKV 1:5

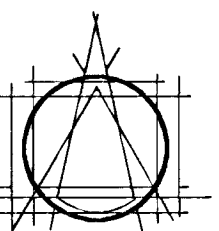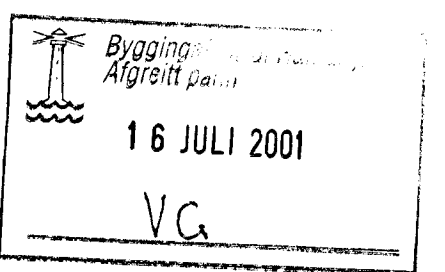

TEIKNISTOFAN EHF
ARMOLA
108 REYKJAVÍK • SMÍ 583 8780

GSU HALLDÓRSSON ARKITEKT FAI
JÓSEF REYNIS ARKITEKT FAI
LEIFUR GÍSLASON BYGGINGAFRÉINGUR BFI
IVON STEFAN GÍLLA ARKITEKT FAI
BJARNI SNEBJÓRNSSON ARKITEKT FAI
ASGEIR ASGEIRSSON BYGGINGAFRÉINGUR BFI

VERKNI
GRUNNSKÓLI Í ÁSLANDI
KRIUÁS 1
HAFNARFIRÐI

VERK
UPPBYGGING SALARGÓLFIS

MÁL 1:5 /20/50 NR. 408-02

DAGS 28.04.2001 3.6.11

HANNAÐ BJ.SNÆ TEIKNAD pp

ATHS. A: 02.07.01 Reyndarteikning -aj

SAUN
0202634430