

Áritun samræmingarhönnuðar:

SKÝRINGAR:

Sjá teikn. 5138-023 og 5138-010

B	13.12.'00	PG	PG	PG
---	-----------	----	----	----

Plata við móðull 4 þykkt og járnnum breytt


A	30.09.'00	PG	GAM	PG
---	-----------	----	-----	----

Járnbanding

ÚTGAFA	ÞEGNING	TEIKNAD	YIRFARID	SAMPYKKT
--------	---------	---------	----------	----------

EDLI BREYTINGAR

LYKILYND:

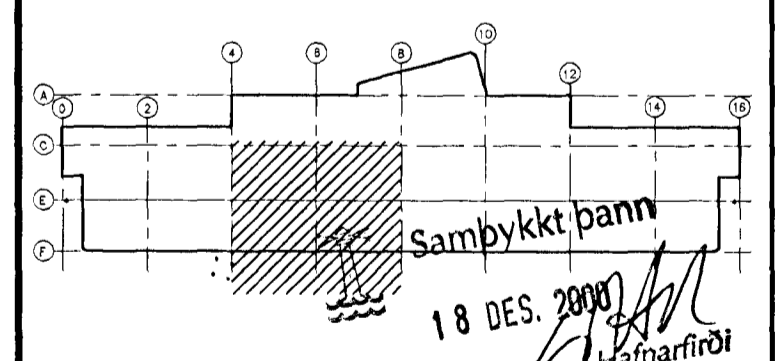

HANNAD: Þórunn Halldóttir

TEIKNAD: PG/SI KVARDI: 1:50

YIRF.: GAM VERK NR.: 5138

SKRÁ: 5138-023.dwg TEIKN.NR.: 025

SAMP: *Paul Halldórsson 2005-02-25*

FRUMSTÆRD BLADS A1 - BLADSTÆRD A3, MINNKUN 1:2

GRUNNSKÓLI Í ÁSLANDI

KRÍUÁS 1, HAFNARFIRDI

Burðarvirki - Plata yfir kjallara

Grunnmynd 3

FJARHITUN HF
VERKFRÆÐISTOFA

BORGARTÓNI 17 - 105 REYKJAVÍK NETFANG: fjarhitun@fjarhitun.is
SÍMI 562 8955 - FAX 562 8950 VEFSDA: www.fjarhitun.is
KENNITALA: 700186-1649