

Áritun samræmingarhönnuðara


TEIKNISTOFAN EHF
 Yfirfærin og samræmdur uppdráttur sbr.
 nr. 17.2 og 19.2 í byggingarreglugerð

SKÝRINGAR:

Sjá teikningu nr. 227

Byggingafræðingur
 Alfreitt Þórunn
 2 0 AUG. 2001
 VG

B	18.07.01	KH	Þórunn	Þórunn
Gastlögnum bætt við				
A	21.02.01	KH		Póll
Pípur færðar til				
ÓTÁGA	DAGSETNING	TEIKNAD	YFIRFARID	SAMÞYKKT
EDLI BREYTINGAR				

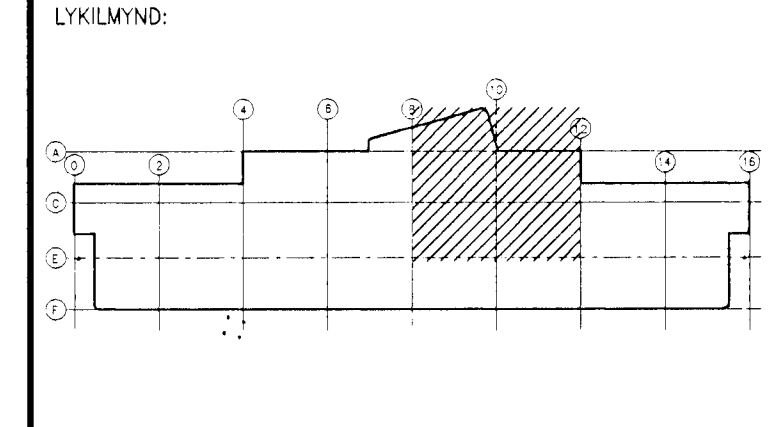

HÁNNAD:	HH/CC	DAGS.:	24.11.00
TEIKNAD:	HH/CC	KVARDI:	1:50
YFIRF.:	RR	VERK NR.:	5138
SKRÁ:	5138-227	TEIKN.NR.:	230

SAMB: Póll Guðmundsson 210259-2529

FRUMSTÆRD BLADS A1 - BLADSTÆRD A3, MINNKUN 1:2

GRUNNSKÓLI Í ÁSLANDI
 KRÍUÁS 1, HAFNARFIRDI

Lagnir 1. hæðar
 Hluti 4

FJARHITUN HF
 VERKFRÆÐISTOFA

BORGARTÓNI 17 - 105 REYKJAVÍK NETFANG: fjarhitun@fjarhitun.is
 SIM: 562 8955 - FAX 562 8950 VEFSIDA: www.fjarhitun.is
 KENNITALA: 700186-1649