
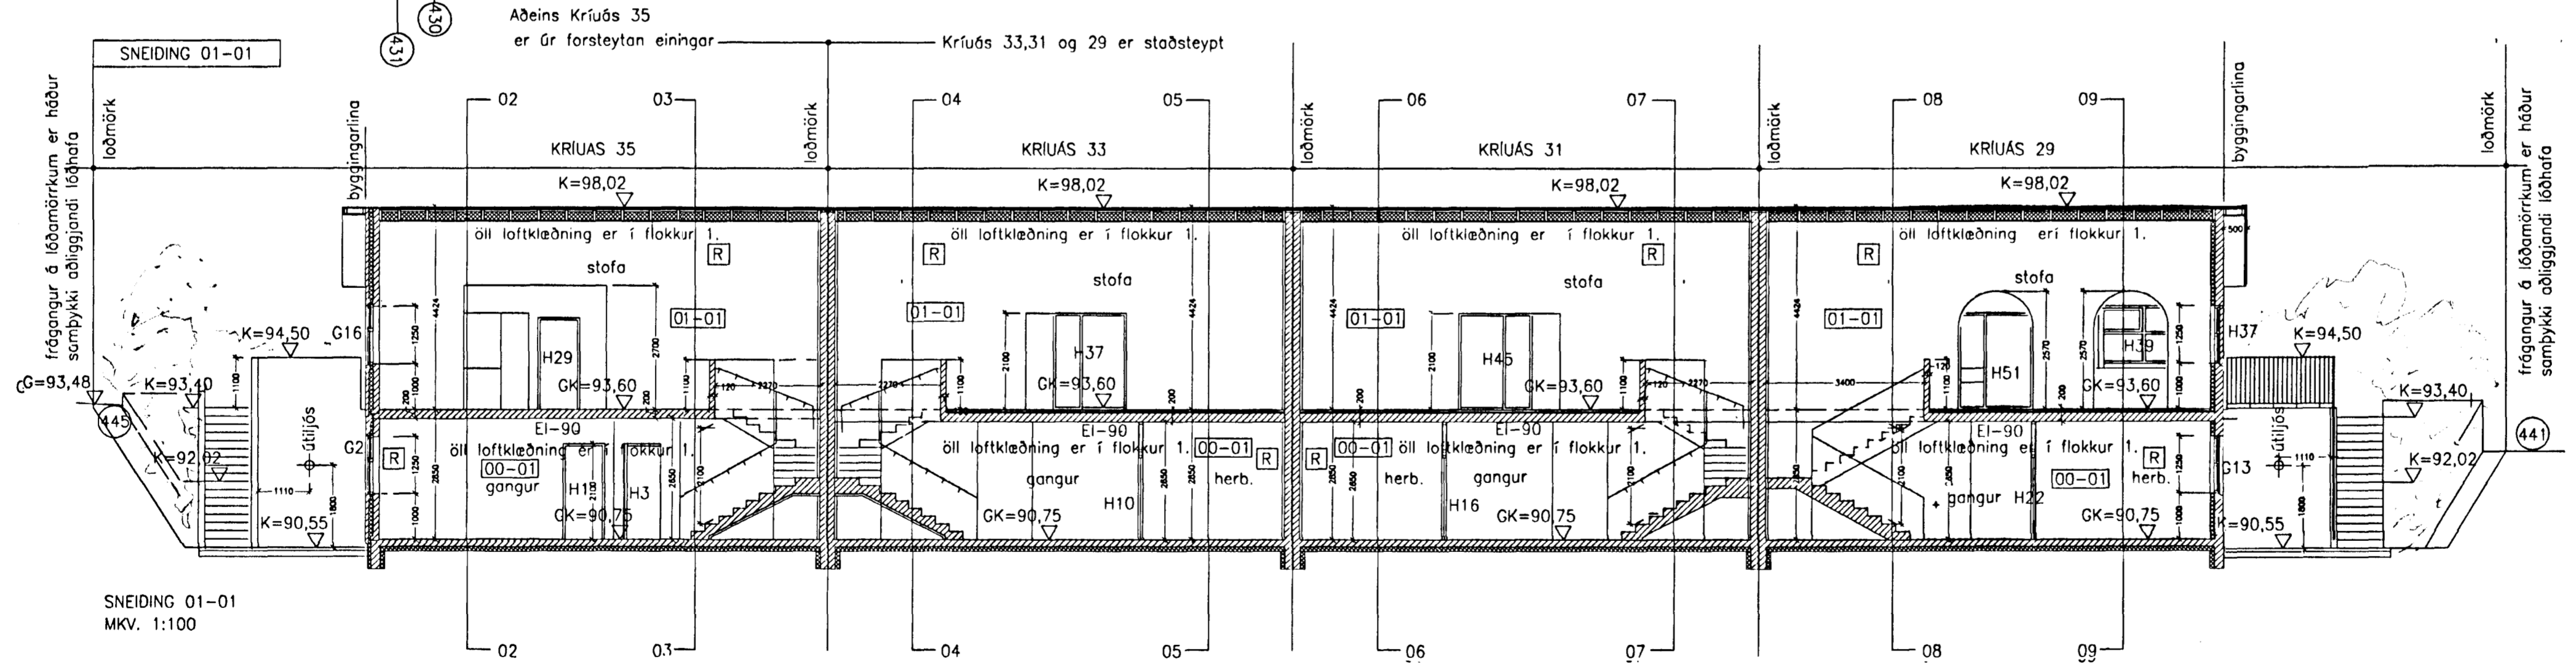
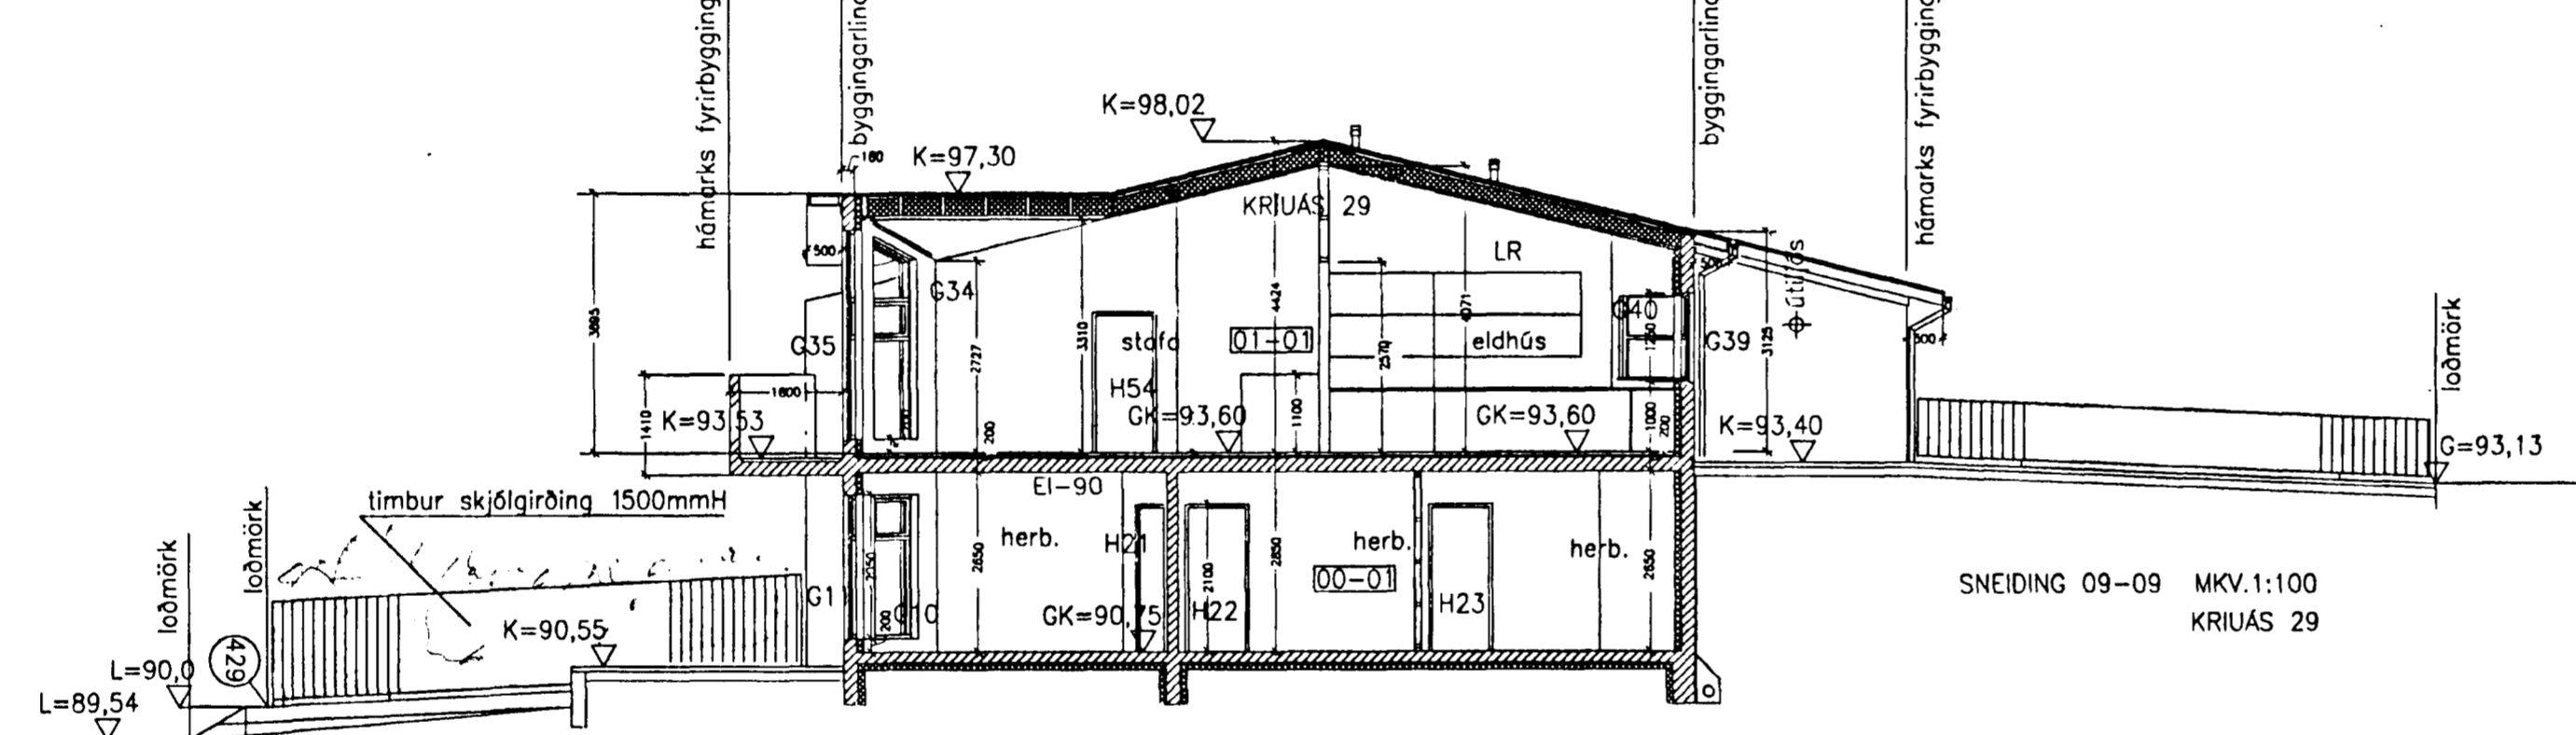


Byggingarfulltrúi
samþykkir erindið.
17 OKT. 2001
Þessi skal á að samþykki þessi verður ekki
virk, fyrr en eftir skráningu eignaskipta-
yfirlýsingarinnar hjá Fastignamat-
ráðisins og þinglýsingu hennar.

Breytingar:
A.
Dags. 10. 05. 2001
Glugga breytt í glugga og hurð, af sama breidd,
á N.A. gaffli Kriúas 35.

B. M.H.W.
Dags. 18.09.2001
Gólfkóti kjallara hækkaður um 0,15m
Hæðarkóti að hellulögðu svæði við
kjallaravegg hækkaður um 0,15m
Ath: Hæðarkóti í hæðar ytri málsetningu
og staðsetningu byggingarinnar á löðinu er
alveg óbreytt.
Handröð við SV gaffli Kriúas 29 breytt í
ryðfrítt stáismíði.

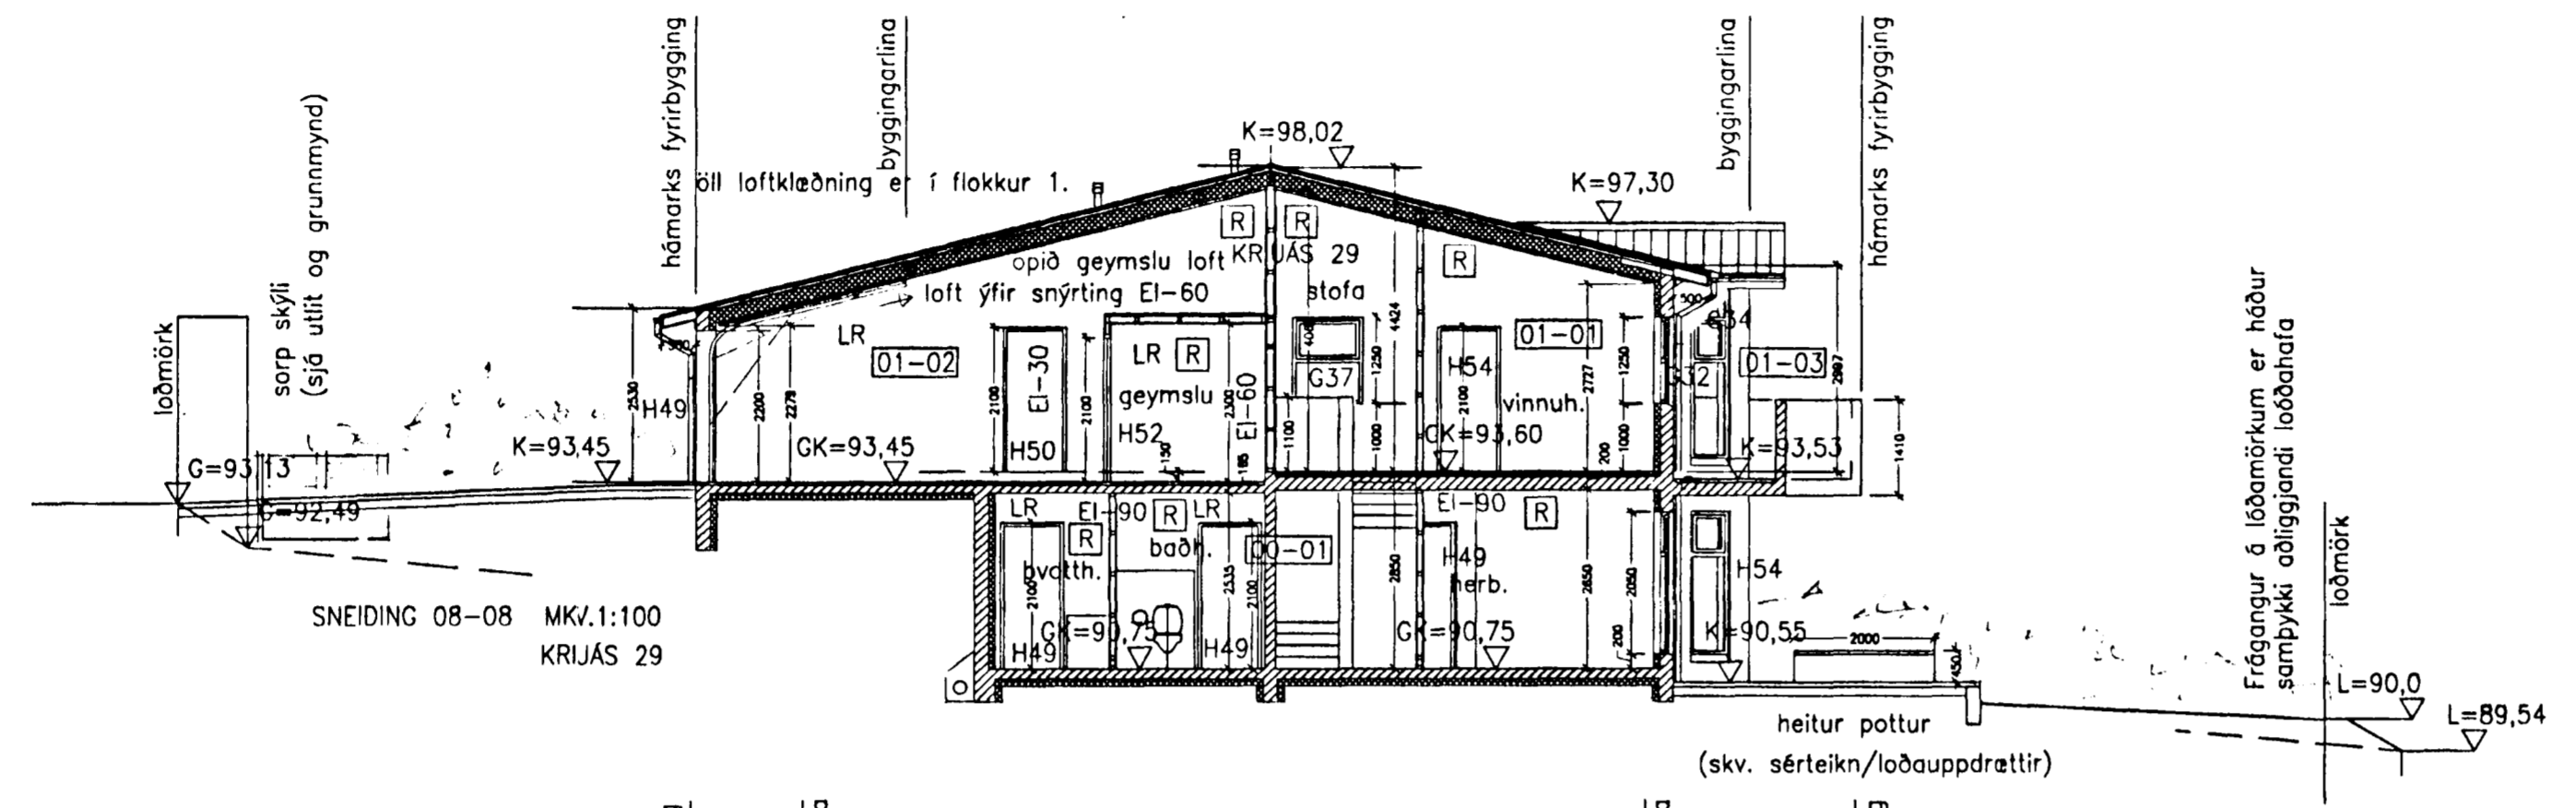

Raðhús - Kriúas 29,31,33,35
220 Hafnarfjörður.

Teikning nr. SA 080/06B
Dags. 18.09.2001

SNEIDING 08-08 MKV. 1:00
KRIUÁS 29

SNEIDING 09-09 MKV. 1:100
KRIUÁS 29

SNEIDING 01-01 MKV. 1:100
KRIUÁS 29, 31, 33, 35

Arkitekt:
sæspace arkitektar
se a s p a c e a r k i t e c
Pósthólf 503
Sólvangsvegur 7
220 Hafnarfjörður
565 4210
seaspace@simnet.is

Martin Huntingdon-Williams
arkitekt RIBA / FAI
kt: 130755-8019