


Tilkynning skal sendast til skrifstofu vinnufélíts ef vinna við bygginguna fellur undir reglu nr.547/1996 um aðbúnað, hollustuhælti og öryggisráðstafanir á byggingar svæðum og við aðra tímabundna mannvirkjagerð

M/ELIÐ EKKI AF TEIKNINGUM.
HÆÐAKÓTA ERU Í METRUM, ÖLL ÖNNUR MÁL ER Í MILLIMETRUM
ALLAR MÆLINGAR SAMKVÆMT ÞESSARI TEIKNINGU SKULU AÞHUGADAR Á BYGGINGARSTAD ÓSAMRÆMI Í TEIKNINGUM TILKYNNIST ARKITEKTUM STRAX
ÖLL RÉTTINDI ÁSKILNIN SÆGEIMUR ARKITEKTAR - SÆGEIMUR ARKITEKTAR 2002

Samþykkt þann
14. MAJ, 2002
Byggingarrituinn í Hafnarfirði
S. Kristján Þóráinsson

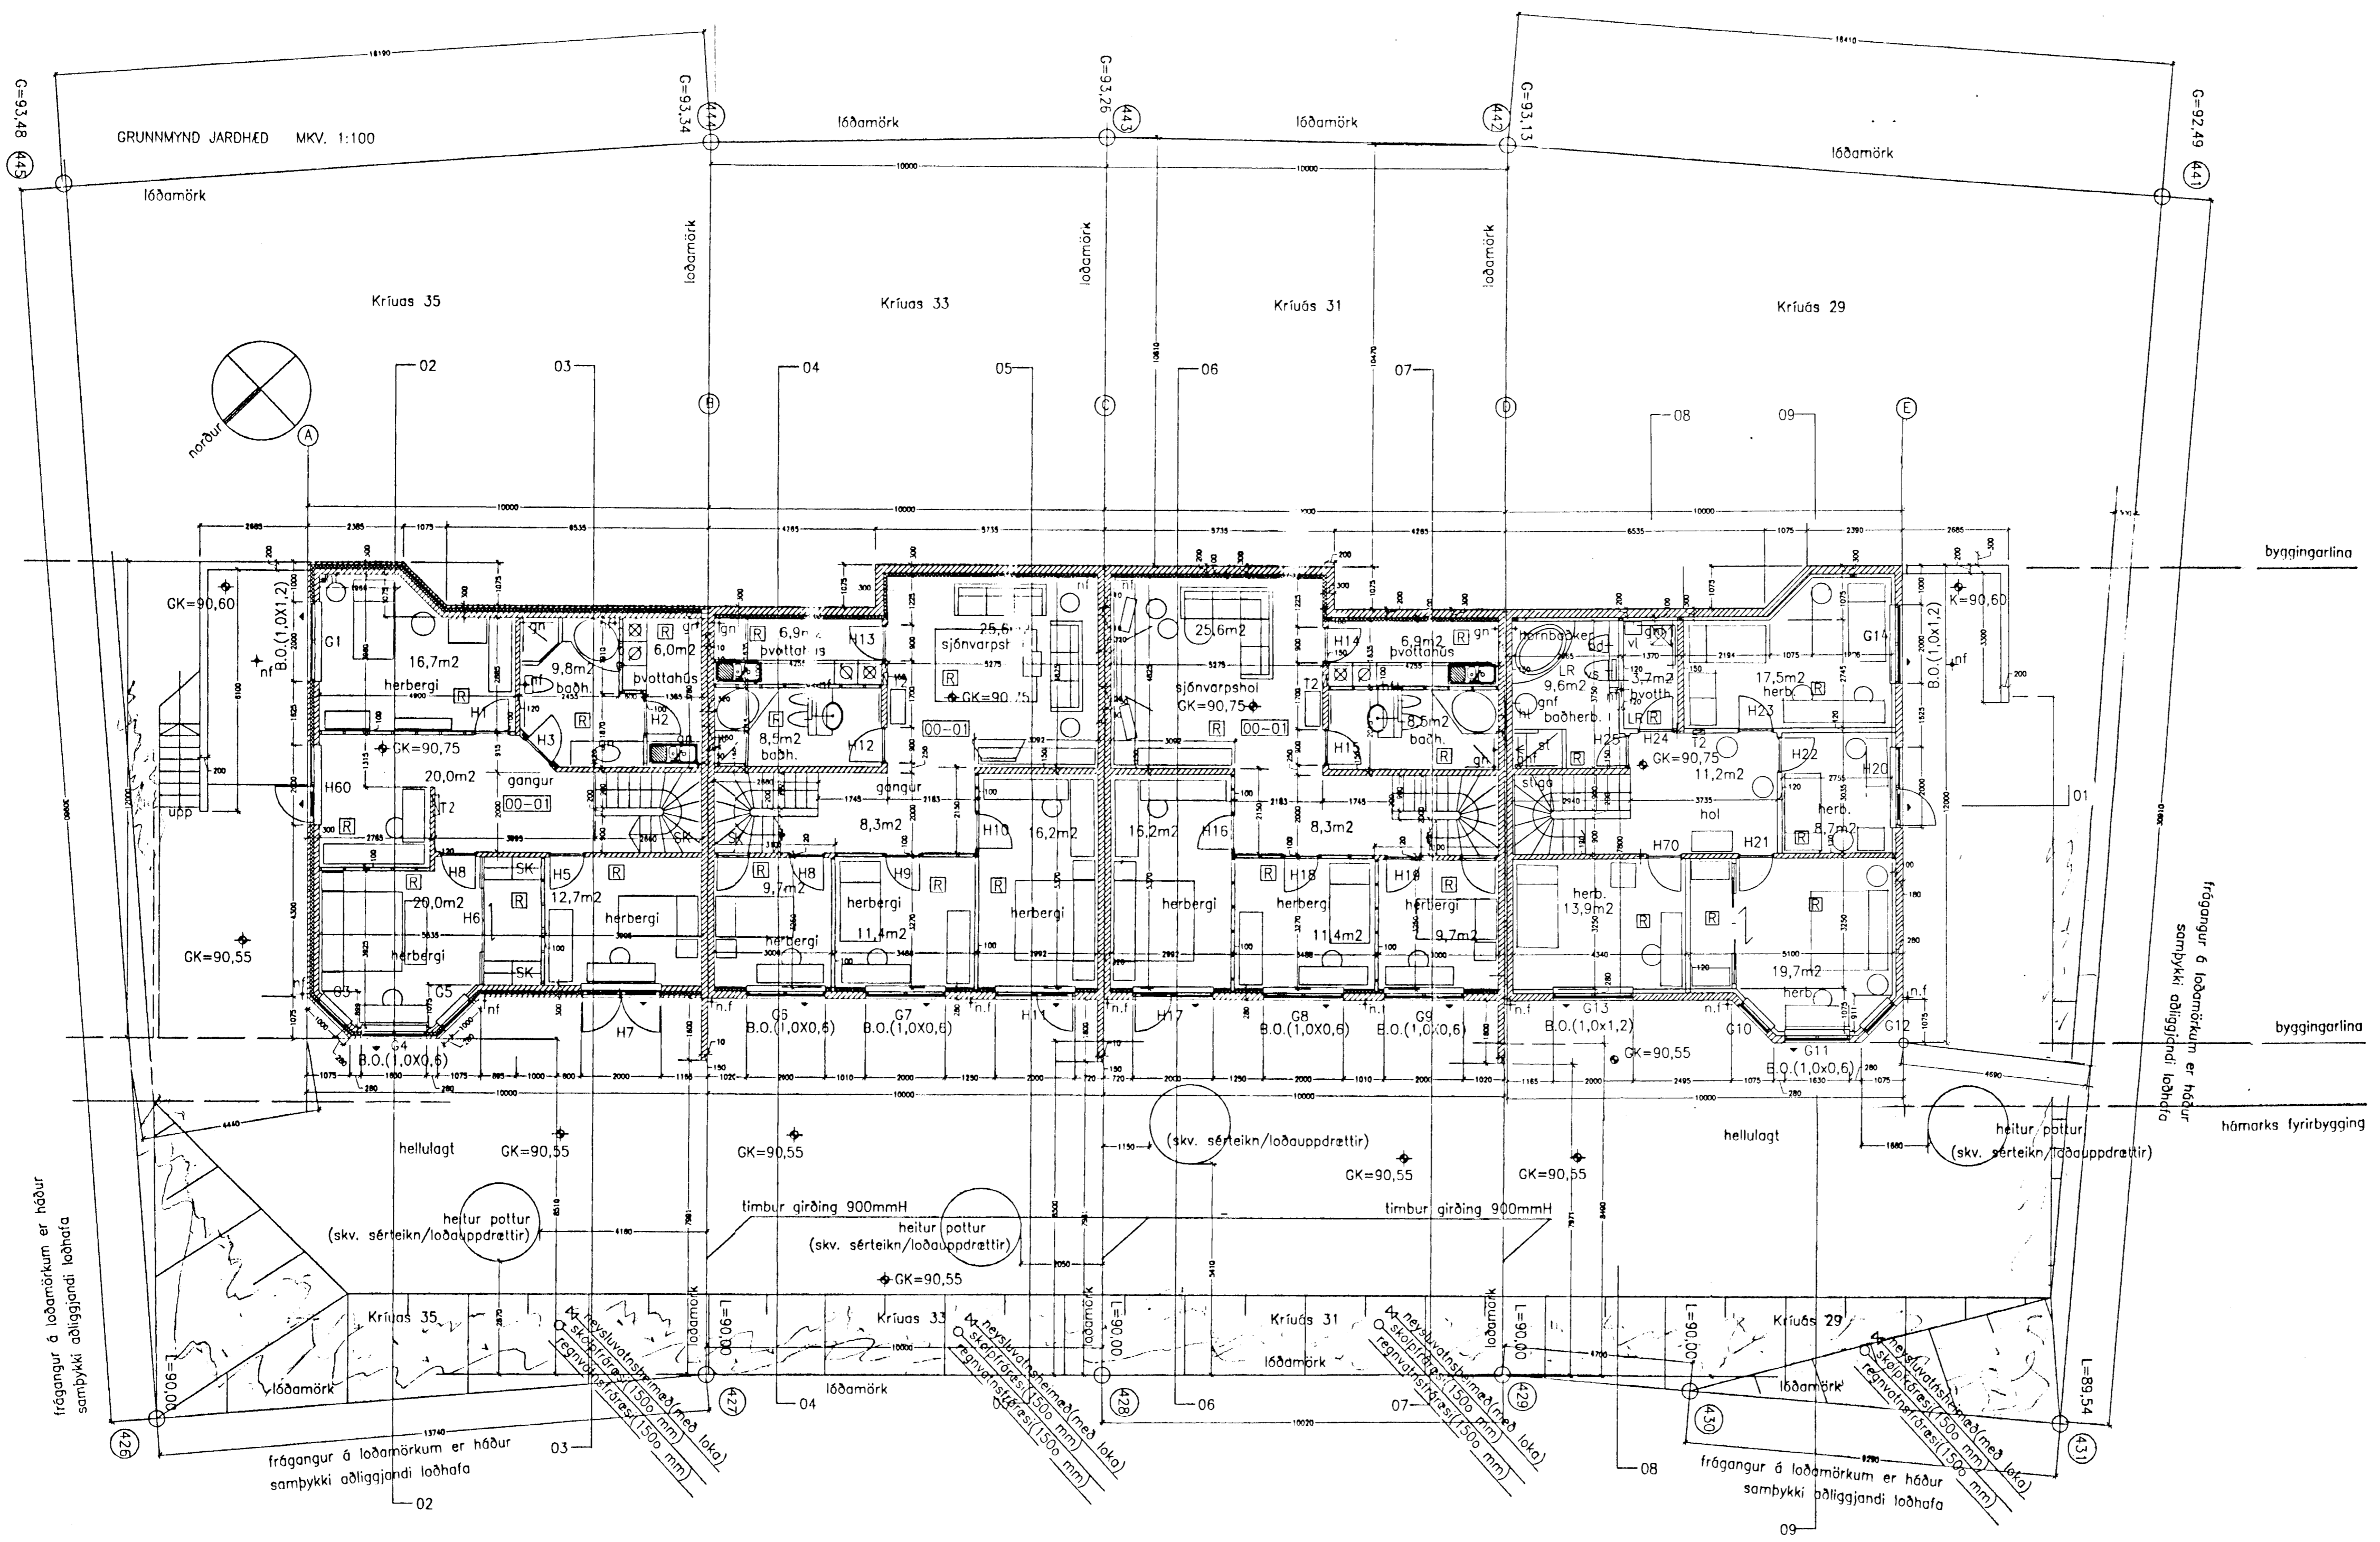

- Breytingar:**
- A.**
Dags. 10. 05. 2001
Glugga breytt í glugga og hurð, af sömu breidd. Jarðhæð, á N.A. gaffi Kriúas 35.
- B.**
Dags. 18.09.2001
Breyting á innri málsætningu kjallarahæðar
Kjallari gólfkóta hækkað um 0,15m
Hæðakóti að hellulögðu svæði við kjallarahæð hækkað um 0,15m
Ath: Hæðakóti 1.hæð, ytri málsætning og staðsetning byggingarinnar á löðinni er alveg óbreyttur.
- C.**
Dags. 25.09.2002
Kriúas 29. Breytingar:
- * Ytri málsætningar eru óbreyttar.
 - * Nýir gluggar settir í bílskúrs vegg.
 - * G32 fer út G33 er núna staðsett á þeim stað sem H55 var áður, og H55 er nú staðsett þar sem G33 var. G 13 er núna staðsett þar sem H20 var áður, og H20 er nú staðsett þar sem G13 var.
 - * Grunnmynd í kjallari og á fyrstu hæð er breytt ásamt stiga breytingum.
 - * Breyttur stoðvegur við SV gaff, tröppurnar er hellulagðar
 - * Ný skráningartafla FMR aðeins fyrir Kriúas 29.

Raðhús – Kriúas 29,31,33,35
220 Hafnarfjörður.

Teikningur nr.SA 080/02C

Dags.25.09.2002
(Þetta eintak kemur í stað fyrri eintaka)

GRUNNMYND JARÐHÆÐ MKV. 1:100
KRIÚAS 29, 31, 33 OG 35

- SKYRINGAR:**
- R Staðsetning á reyskynjum
 - ◀ B.O Tákn um björgunarpíp þ.e -björgunarp, undankomuleið
 - EICS-60 Tákn um eldvarnarsvegg eða hurð
 - LR Tákn um loftæst rými
 - SL Staðsetning handslökkvilkja
 - ET Staðsetning eldtepps
 - HVI Staðsetning lagna innlök
 - T2 Staðsetning rafmagnstafía

sægeimur arkitektar
se a p a c e a l e i c
posthólf 503
222 Hafnarfjörður.

s:565-4210
hwa@heimsnet.is

Martin Huntingdon-Williams
arkitekt RIBA / FAI
kt: 130755-8019