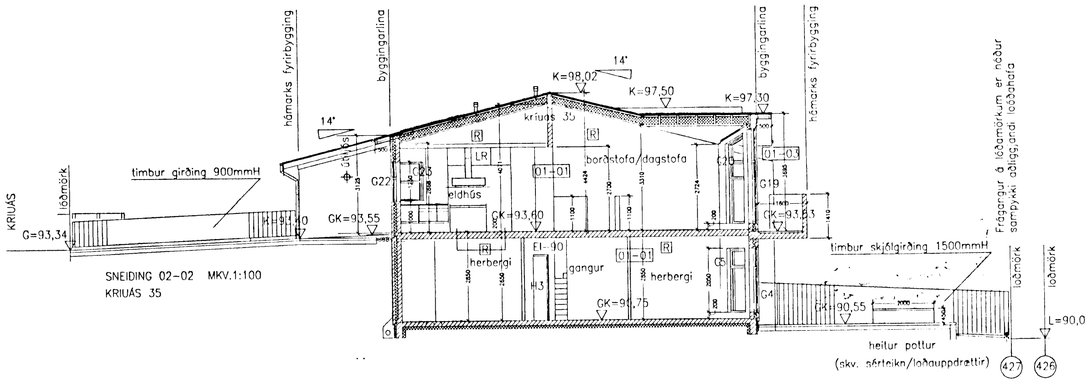

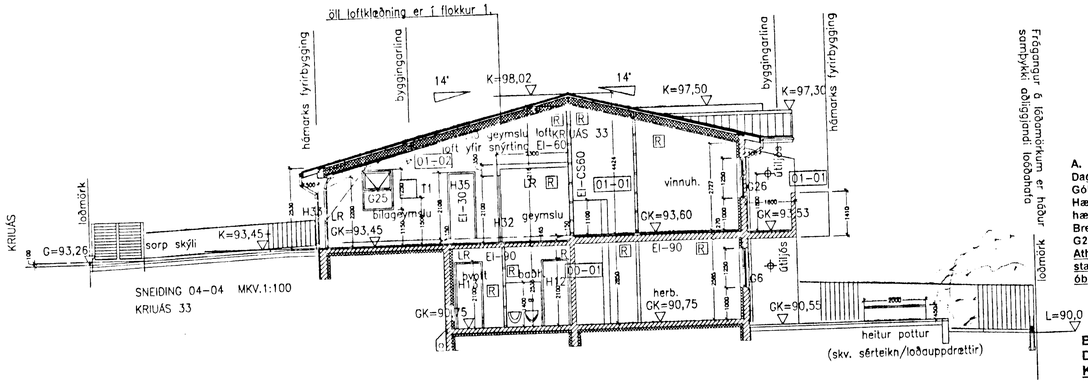

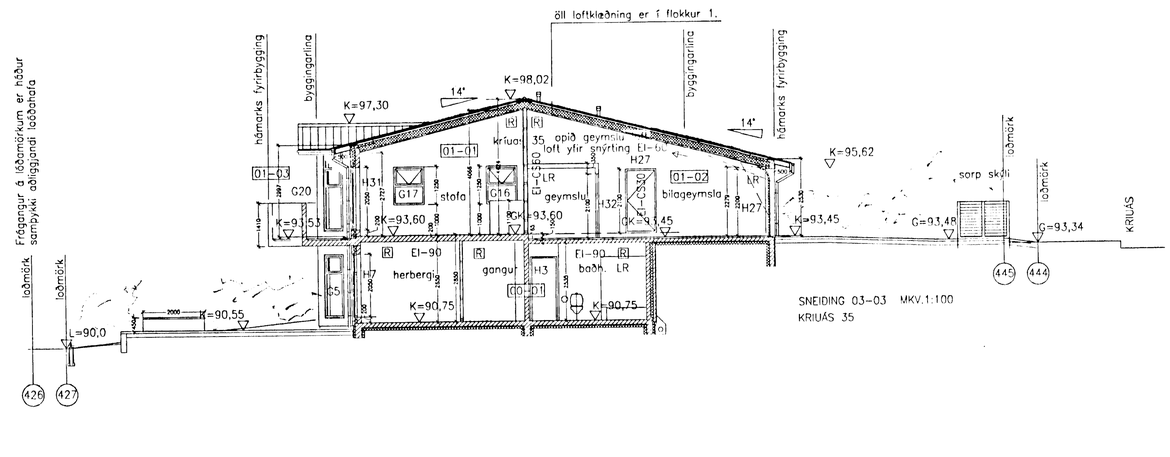

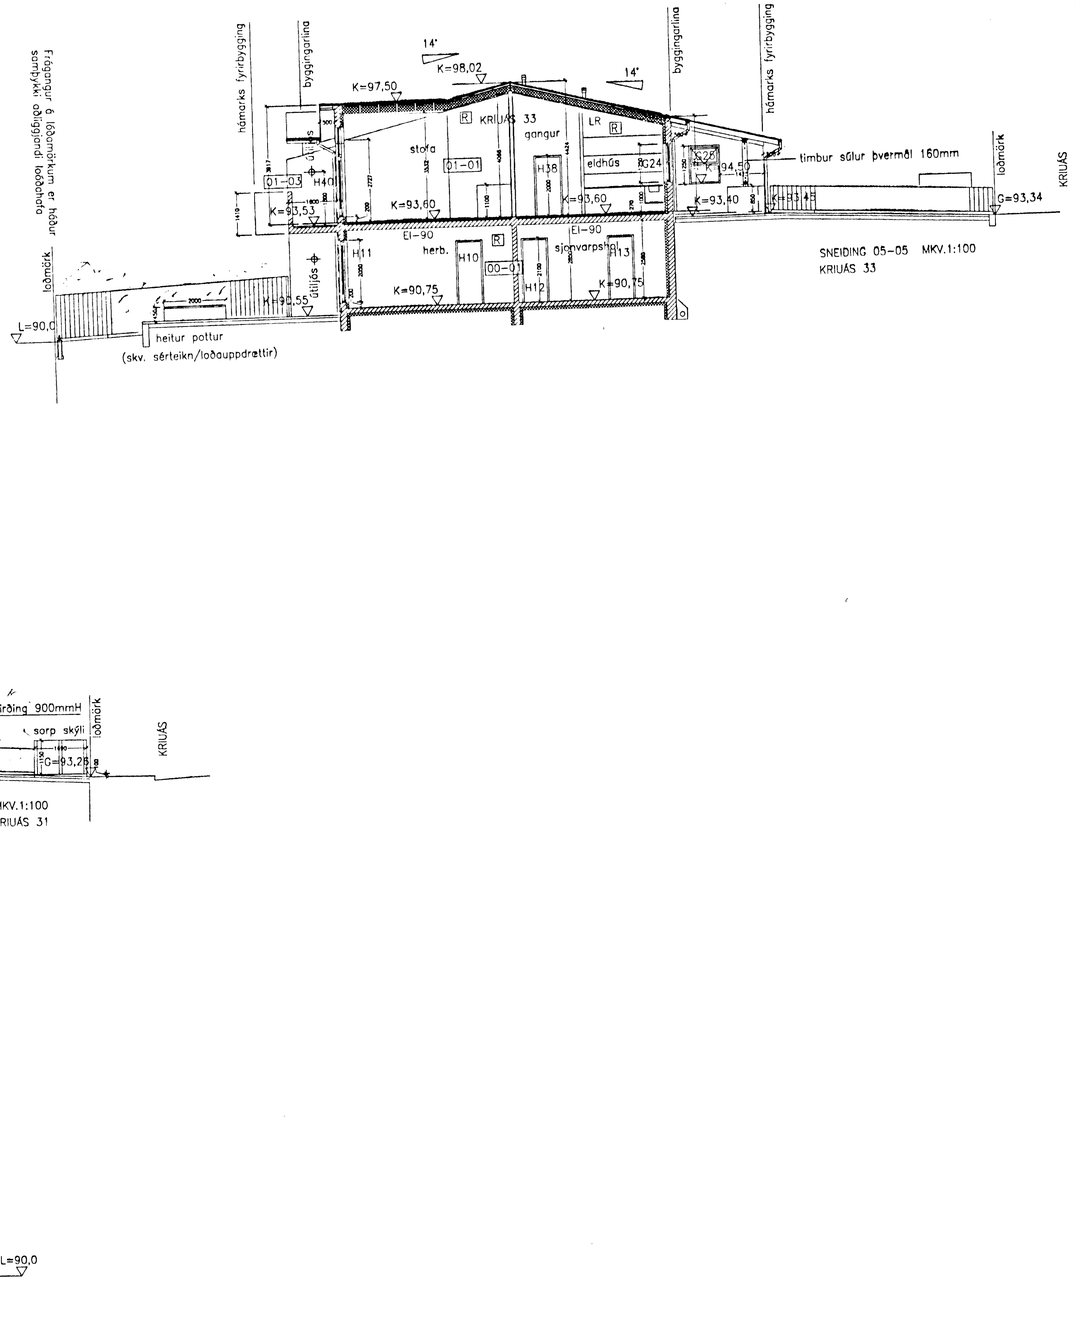

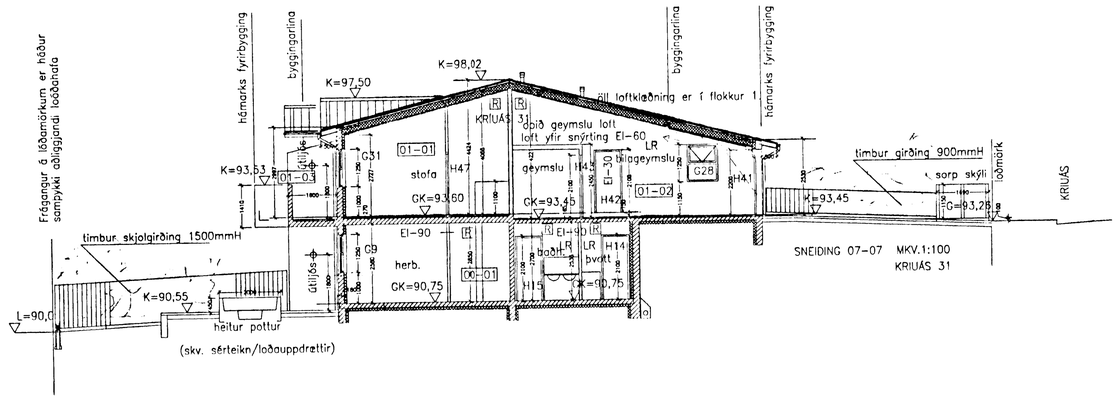

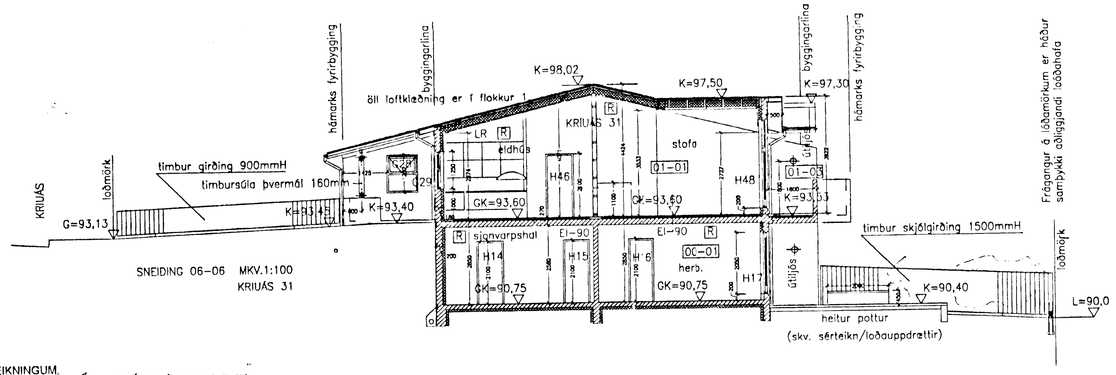

MÆLIÐ EKKI AF TEIKNINGUM.
MÁLSETNINGAR Á TEIKNINGUM ERU Í MILLIMETRUM.
ALLAR MÆLINGAR SAMKVÆMT ÞESSARI TEIKNINGU SKULU ATHUGAÐAR Á BYGGINGARSTAÐ.
ÖSAMRÆMI Í TEIKNINGUM TILKYNNIST ARKITEKTUM STRAX

Sambykkt bann
14 OKT. 2002
Byggingafulltrúinn í Hafnarfirði
Sn. Kristján Þórarinsson

A.
Dags:18.09.2001
Gólfköti kjallara hækkaður um 0,15m
Hæðarköti að hellulögðu svæði við kjallaravegg hækkaður um 0,15m
Breyting á staðsetning bílskúrsglugga G25 og G28 (Kriuás 31 og 33).
Ath: Hæðarköti 1.hæðar, ytri málsetning og staðsetning byggingarinnar á lóðinnu er alveg óbreytt.

B.
Dags. 25.09.2002
Kríuás 29. Breytingar:

Enginn breytingar við Kríuás Nr.35,33 eða31

Raðhús – Kríuás 29,31.33,35
220 Hafnarfjörður.

Teikningur nr.SA 080/05B

Dags.25.09.2002
(Þetta eintak kemur í stað fyrri eintaka)

SNEIÐING 02-02 MKV. 1:100
KRIUÁS 35

SNEIÐING 03-03 MKV. 1:100
KRIUÁS 35

SNEIÐING 04-04 MKV. 1:100
KRIUÁS 33

SNEIÐING 05-05 MKV. 1:100
KRIUÁS 33

SNEIÐING 06-06 MKV. 1:100
KRIUÁS 31

SNEIÐING 07-07 MKV. 1:100
KRIUÁS 31

sægeimur arkitektar
s e a p a c e a / e / c
posthólf 503
222 Hafnarfjörður.

s:565-4210
hwa@heimsnet.is

Martin Huntingdon-Williams
arkitekt RIBA / FAÍ
kt: 130755-8019